
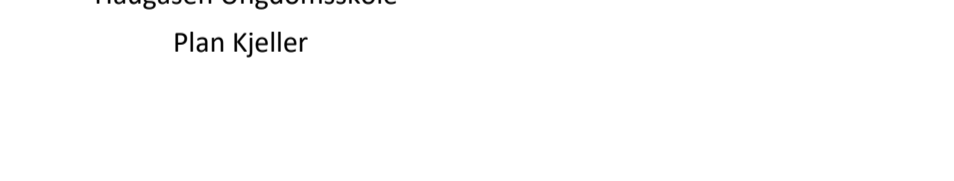
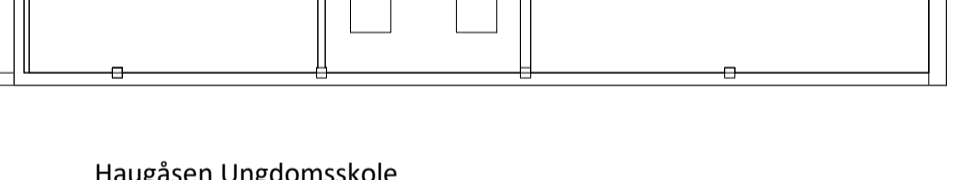
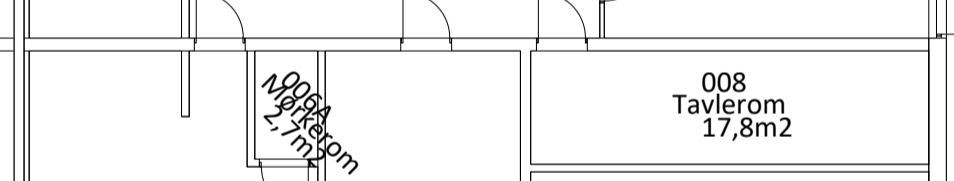
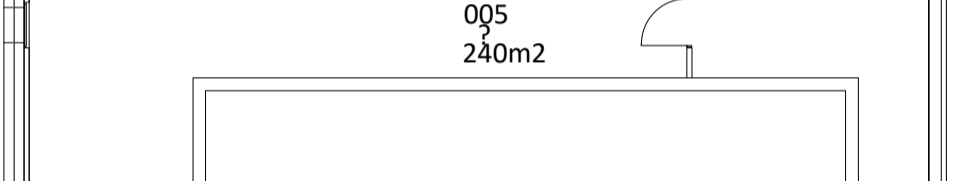
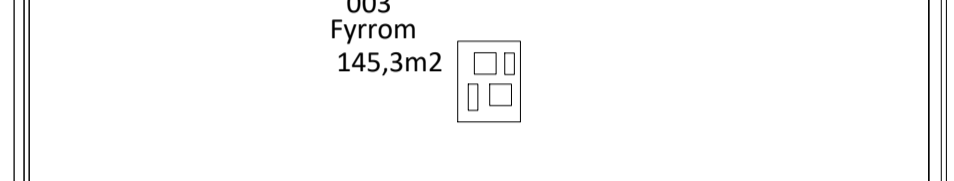
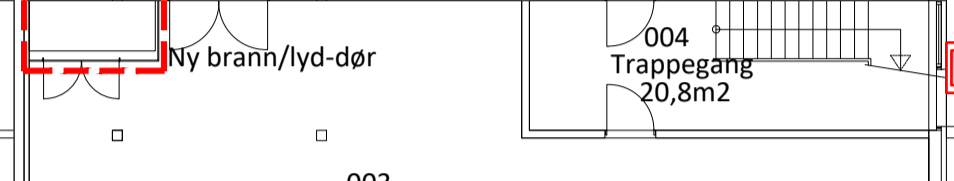


Endres ett helt rom

TILTAKSOMRÅDE

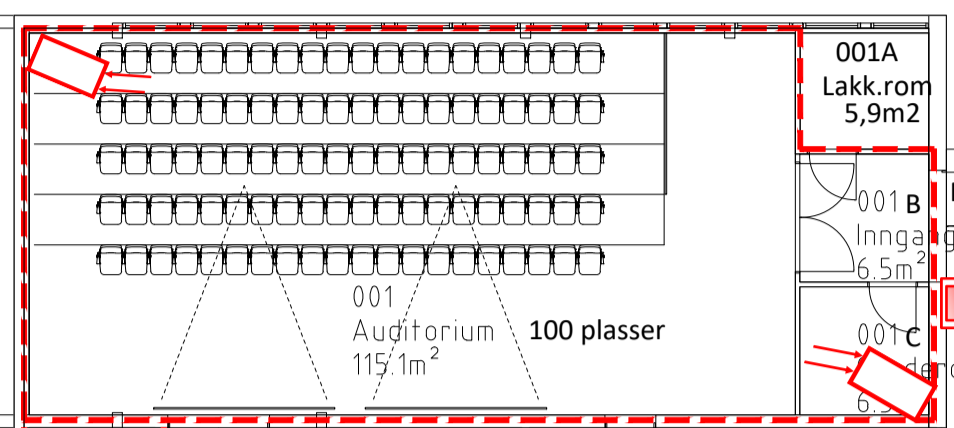


Haugeåsen Ungdomsskole  
Plan Kjeller

TILBUD	02.07.18	SS	BB	SS
REV	REVISJON	DATO	TEGN	KONTR

TEGNINGSTATUS:	TEGN. NR.	INDEKS
TILBUD	A-200	

OPPDRAGSGIVER:  
FREDRIKSTAD KOMMUNE

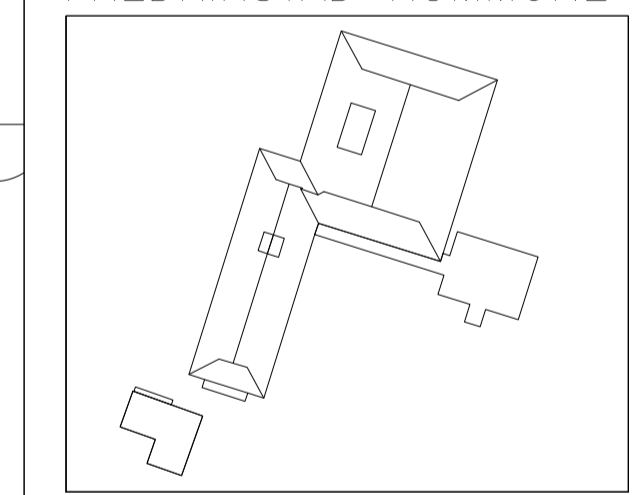

A ARKITEKT Bølgeblikk Arkitekter AS  
Postboks 5933 Majorstuen, 0308 Oslo  
TLF: 45 966 960 EPOST: post@boelgeblikk.no

# BØLGEBLIKK

Haugeåsen Ungdomsskole	OPPDR. NR. 1000390
Plan Kjeller	DOK.ANSV. SS
	FILNAVN 1000390-A-200
	MÅLESTØKK 1:150
TEGNINGSTATUS:	INDEKS
TILBUD	A-200