


Nye vegger  
 Nytt/ endret rom

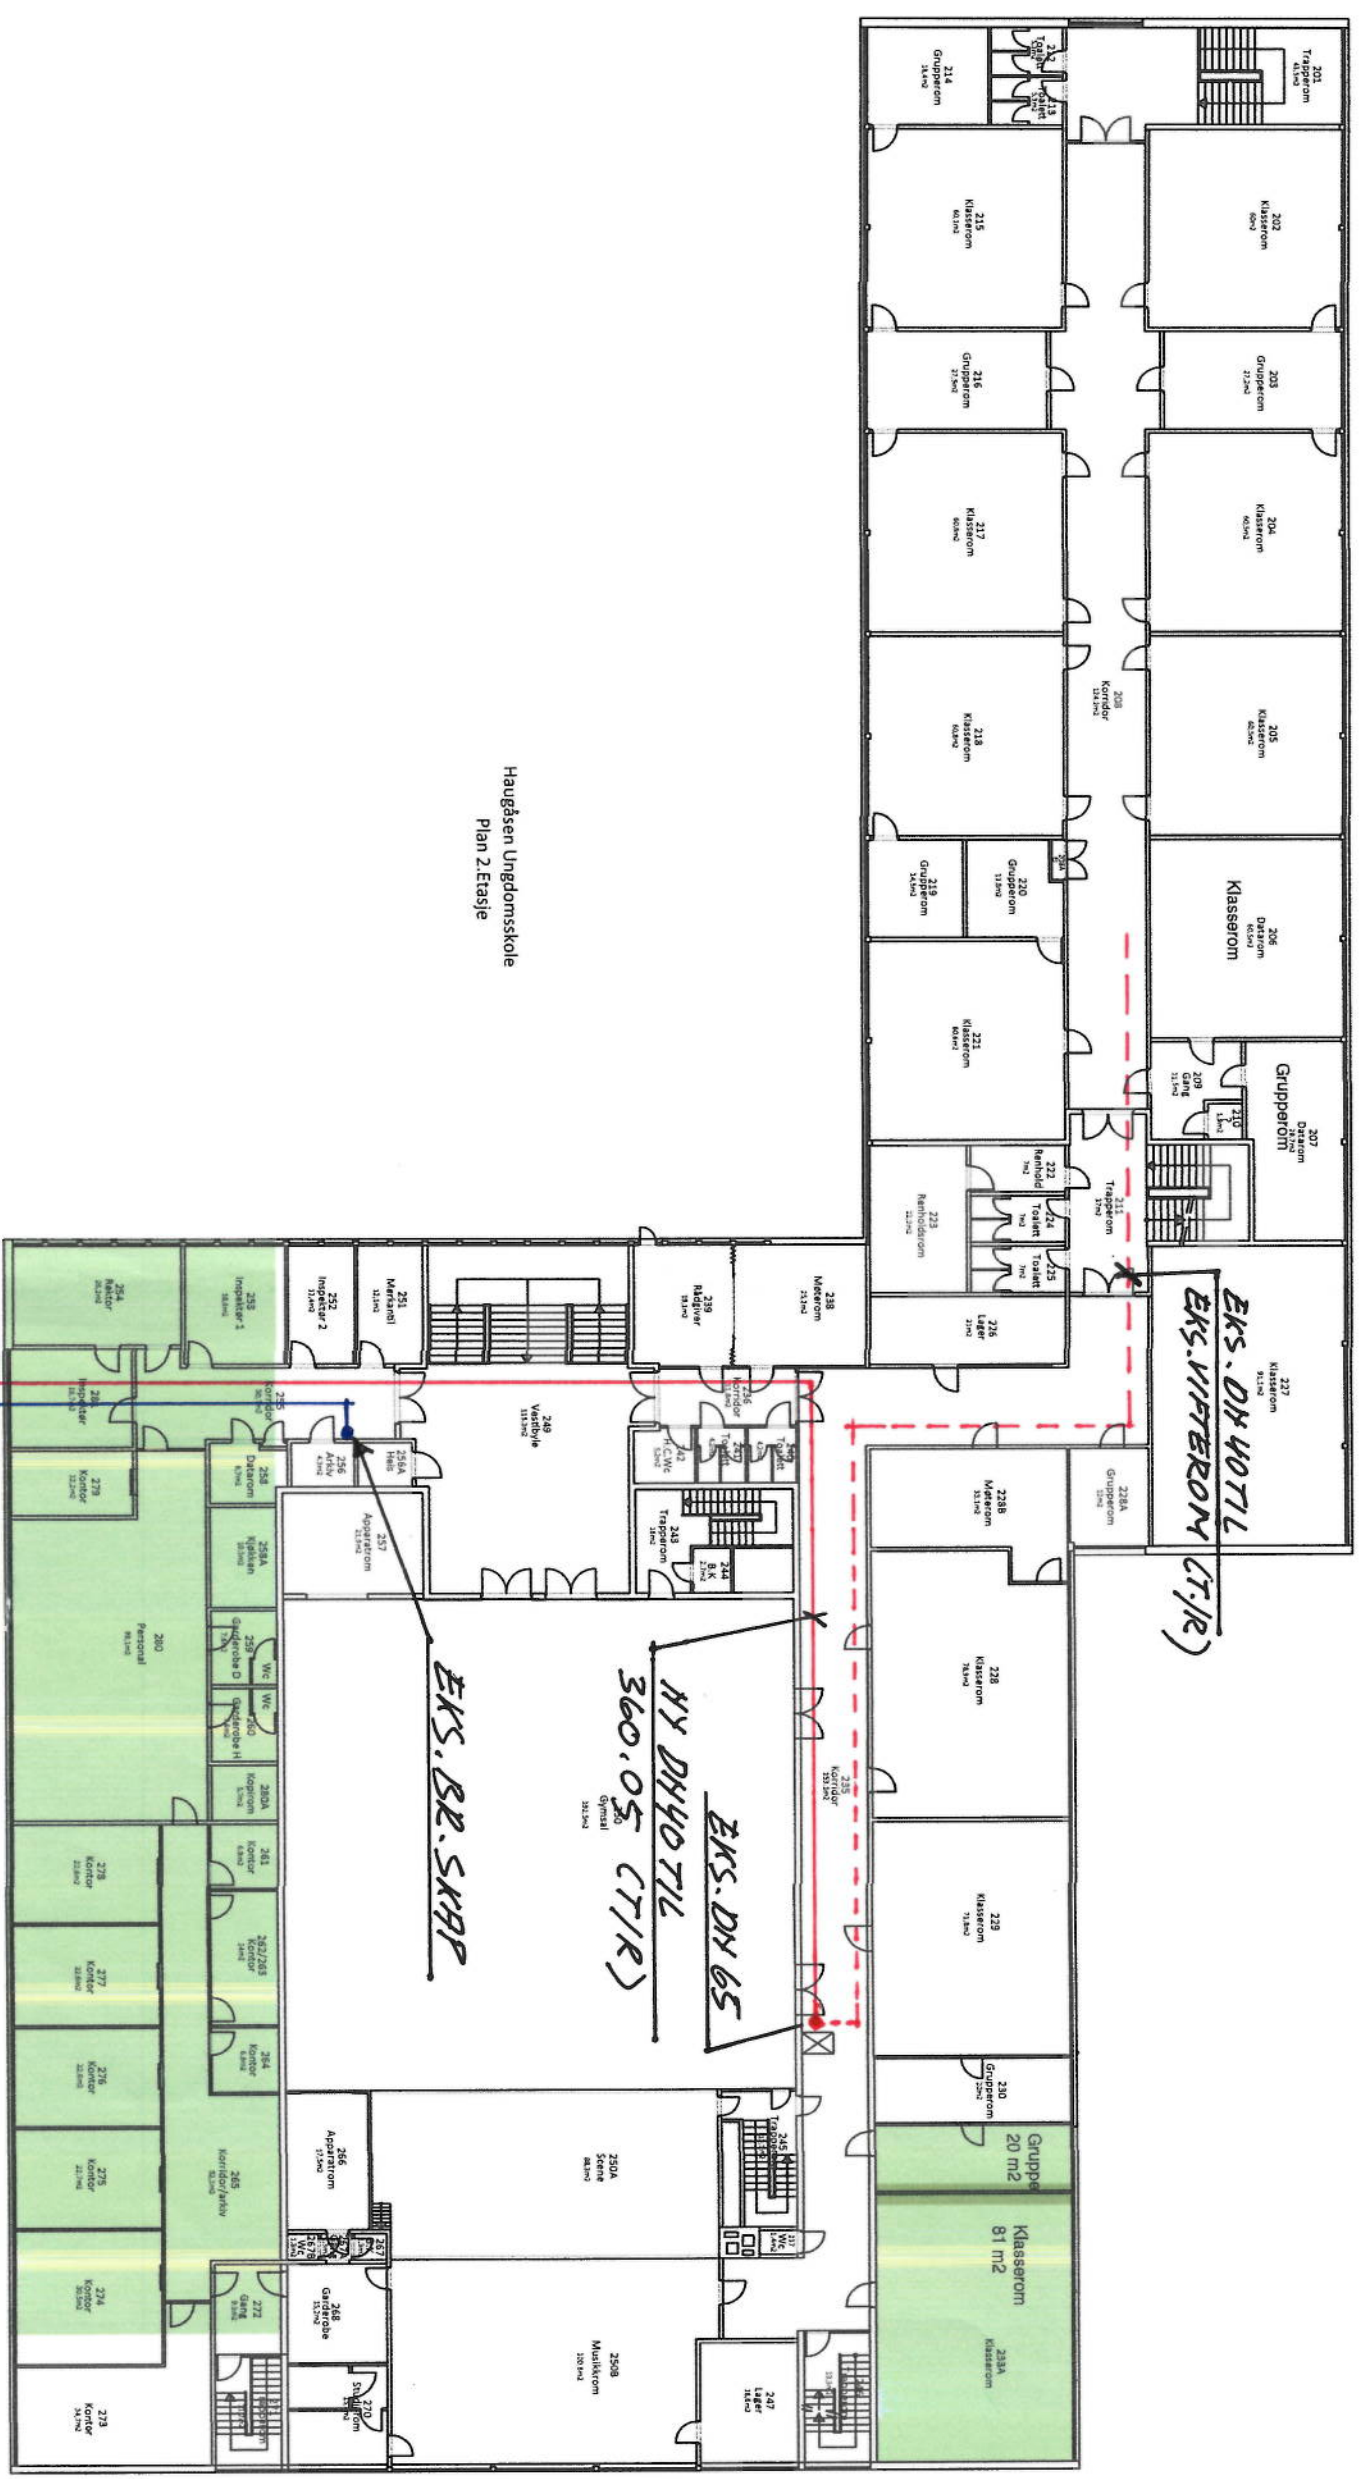

Haugaasen Ungdomsskole  
Plan 2-Etasje





**PLANTEKNIKK RS. 08.09.19**

**TEGNING NR. 3**

Målestokk 1:300	Ark: 3	Tegnet av: LES
 <b>FREDRIKSTAD KOMMUNE</b> TD-bygg og eteendom Formaksbygg Forvaltning		