


Nye vegger

Nytt/ endret rom

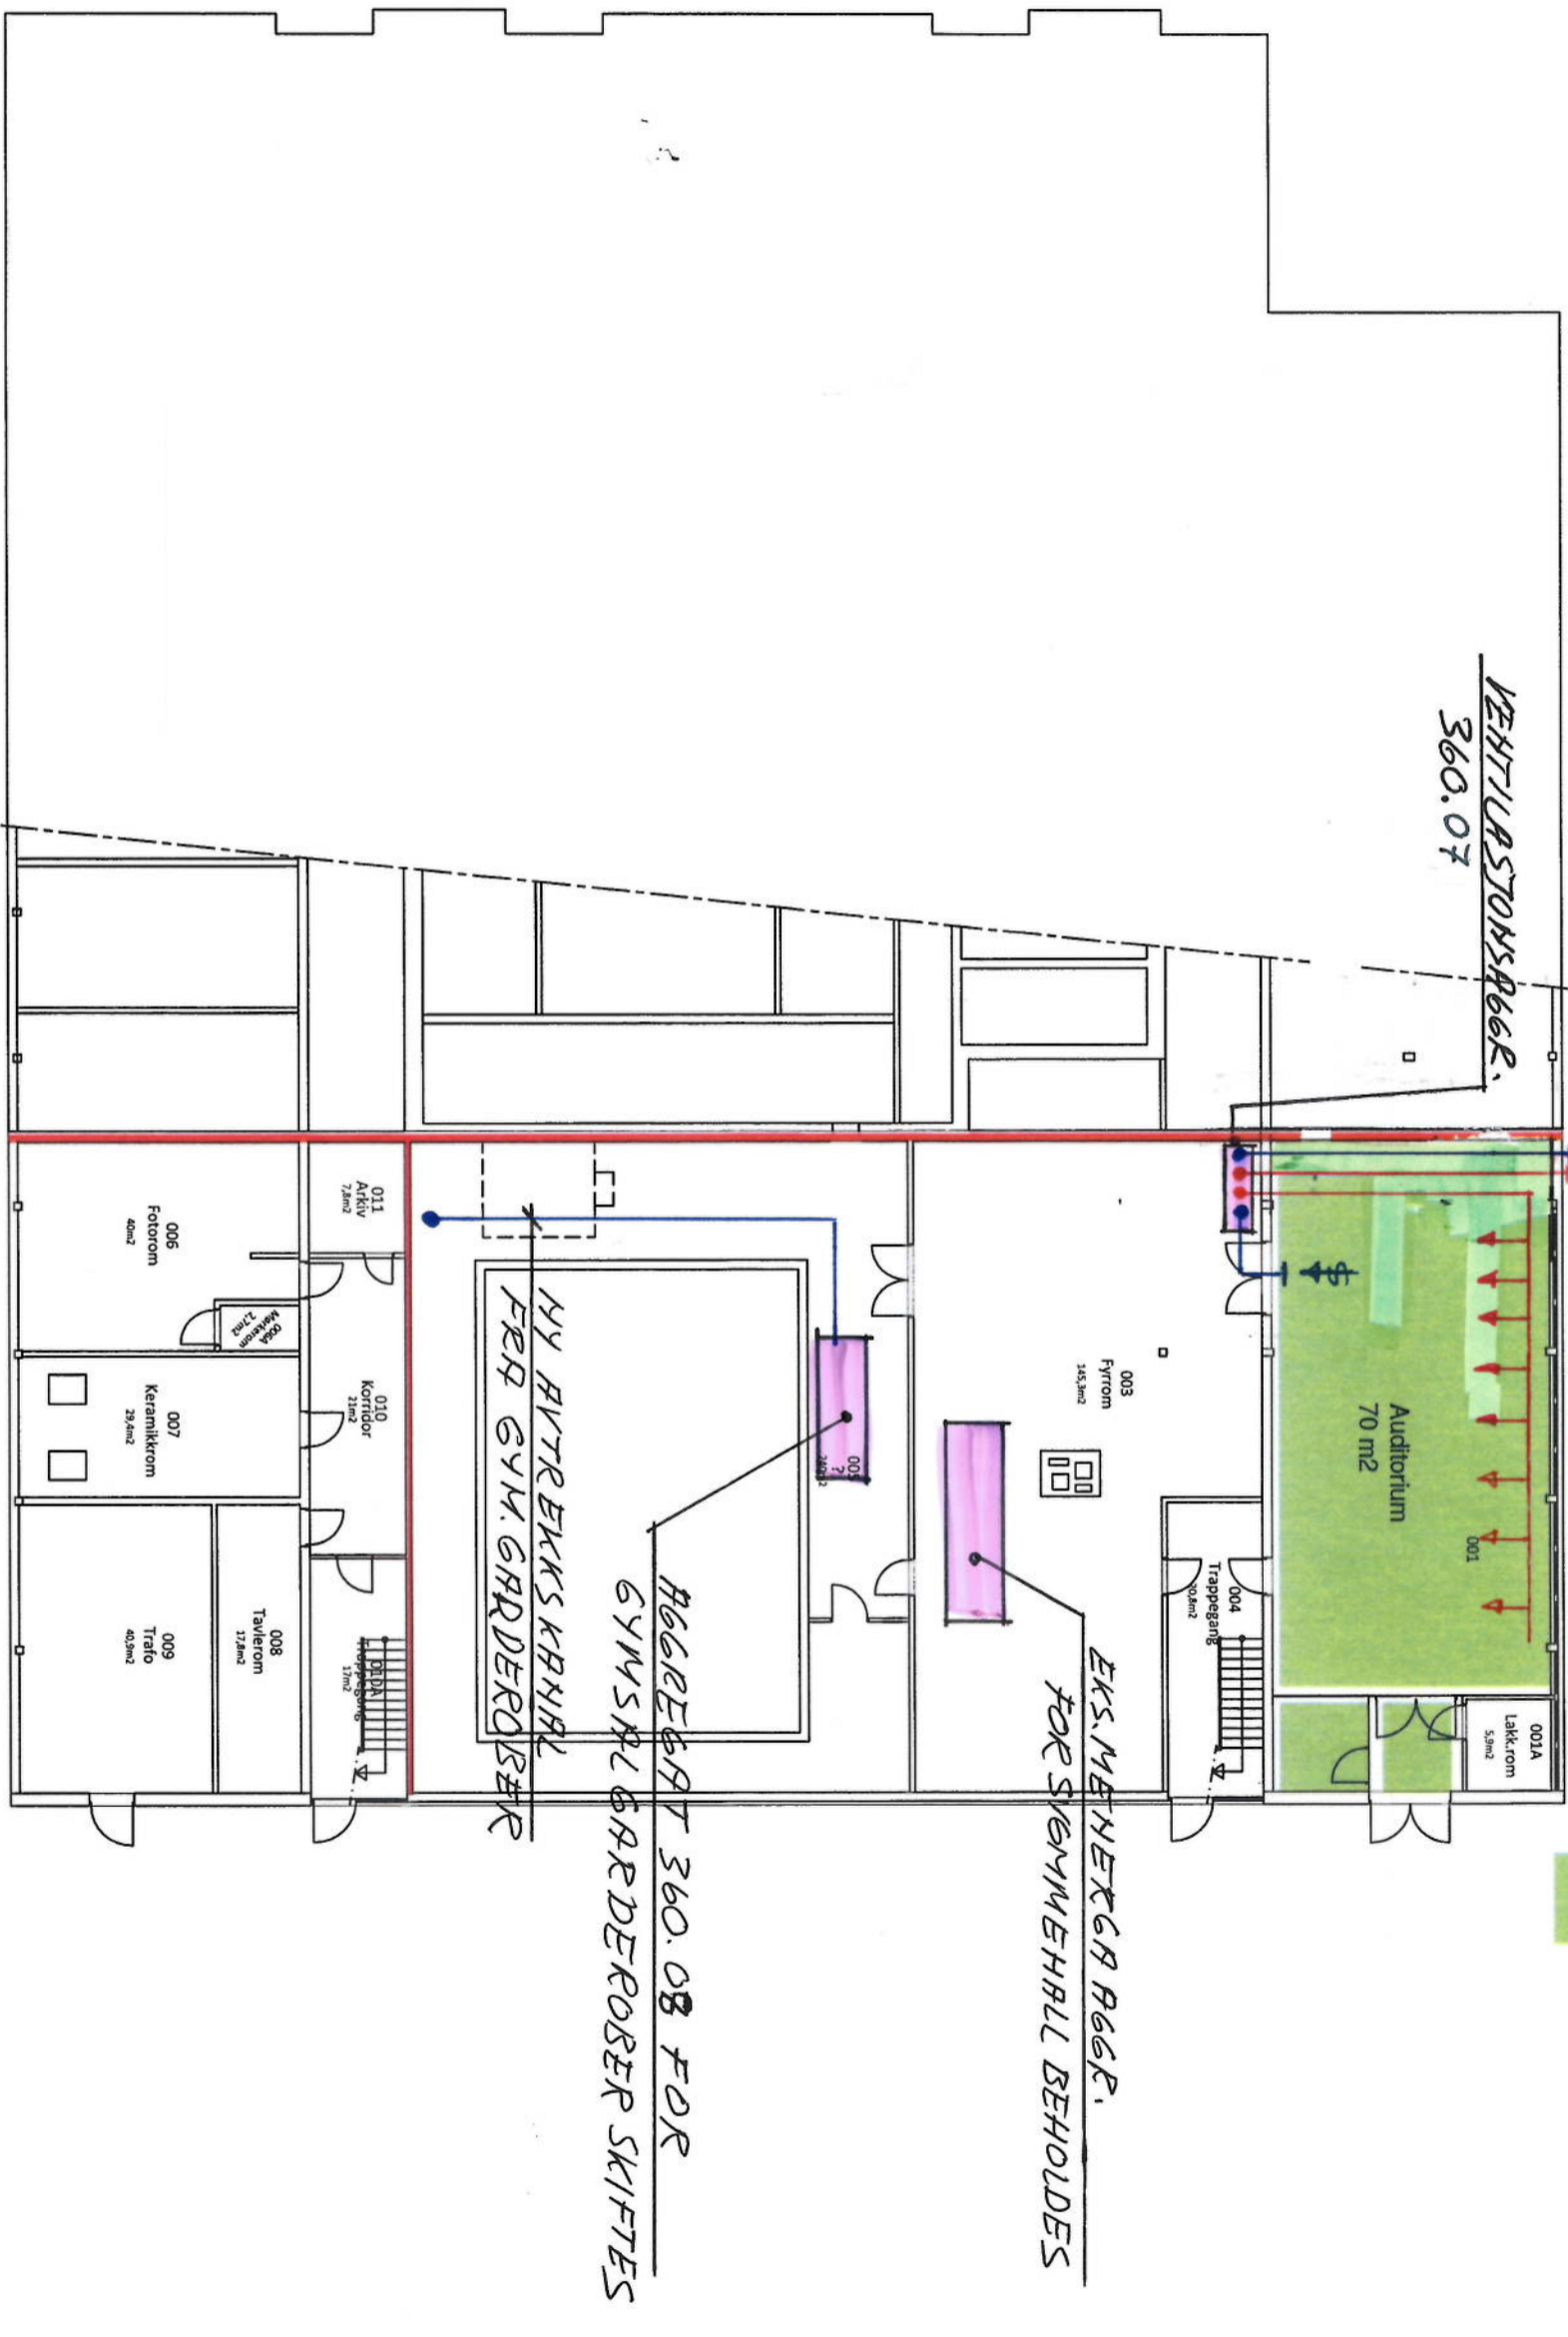

FORSLAG VENTILASJON AUDITORIUM
PLANTEKNIKK RS 05.03.17
TEGNING NR. 6

Haugåsens Skole	Målestokk 1:200	Ark: 1	Tegnet av: LES
Omgjøring	FREDRIKSLAD KOMMUNE TD-bygg og eieend Formålsbygg Forvaltning		
Plan Kjeller			