

Se oppriss 515 14586 04 | 2 42 101 Lager konservering (04.01.043) for detaljer

02	Justeringer innredning	25.05.18	S.H.	M.S.K.					
01	Justeringer innredning	03.10.17	S.H.	M.S.K.					
00	Tegning opprettet	03.05.17	S.H.	M.S.K.					
Rev. nr	Beskrivelse	Dato	Sign.	Kontroll					
SB Tegningsnummer:									
Kompleks-nummer	Bygg-nummer	Etasje	Fag	System-kode	Type tegn.	Løpenr.	Prosj.fase	Rev.	Status
515	14586	03	1	2	21	101	8	02	G
Prosjekteringsgruppen:							Prosjektnr. for prosjekterende/lev.		
PG IARK: CADI + Kaels Studio							1003701		
CADI+kaels							1003701		
Mål kan avvike fra tegning. Alle mål må kontrolleres på byggeplass									
Lokaliseringsfigur:									
Fase: Detaljprosjekt									
PROSJEKTNR. SB:									
STATSBYGG									
1003601									
Tittel:							Godkjent		
Nytt Nasjonalmuseum							Kontroll prosjekt.		
PLAN 03 ETG							Sign.	Kontroll	
Møbleringsplan							S.H.	M.S.K.	
Lager Konservering							Filnavn		
04.01.043							515 14586 03 2 21 101		
Dato							03.05.17		
Målestokk							1:50 i A3		
Kontroll utførende							Sign.		
Kontroll							Kontroll		
Prosjektnr. for prosjekterende/lev.							1003701		
SB Tegningsnummer:									
Kompleks-nummer	Bygg-nummer	Etasje	Fag	System-kode	Type tegn.	Løpenr.	Prosj.fase	Rev.	Status
515	14586	03	1	2	21	101	8	02	G

04	Justering oppheng skinner	25.05.18	S.H.	M.S.K.
03	Justering oppheng skinner	20.12.17	S.H.	M.S.K.
02	Justeringer innredning	22.11.17	S.H.	M.S.K.
01	Justeringer innredning	03.10.17	S.H.	M.S.K.
00	Tegning opprettet	03.05.17	S.H.	M.S.K.
Rev. nr	Beskrivelse	Dato	Sign.	Kontroll


SB Tegningsnummer:									
Kompleksnummer	Byggnummer	Etasje	Fag	Systemkode	Type tegn.	Løpenr.	Prosj. fase	Rev.	Status
515	14586	03	I	2	21	109	8	04	G

Prosjekteringsgruppen:
 PG IARK: CADI + Kael's Studio
CADI + kael's 1003701
 Prosjektnr. for prosjekterende/lev.

Mål kan avvike fra tegning. Alle mål må kontrolleres på byggeplass



Fase: Detaljprosjekt

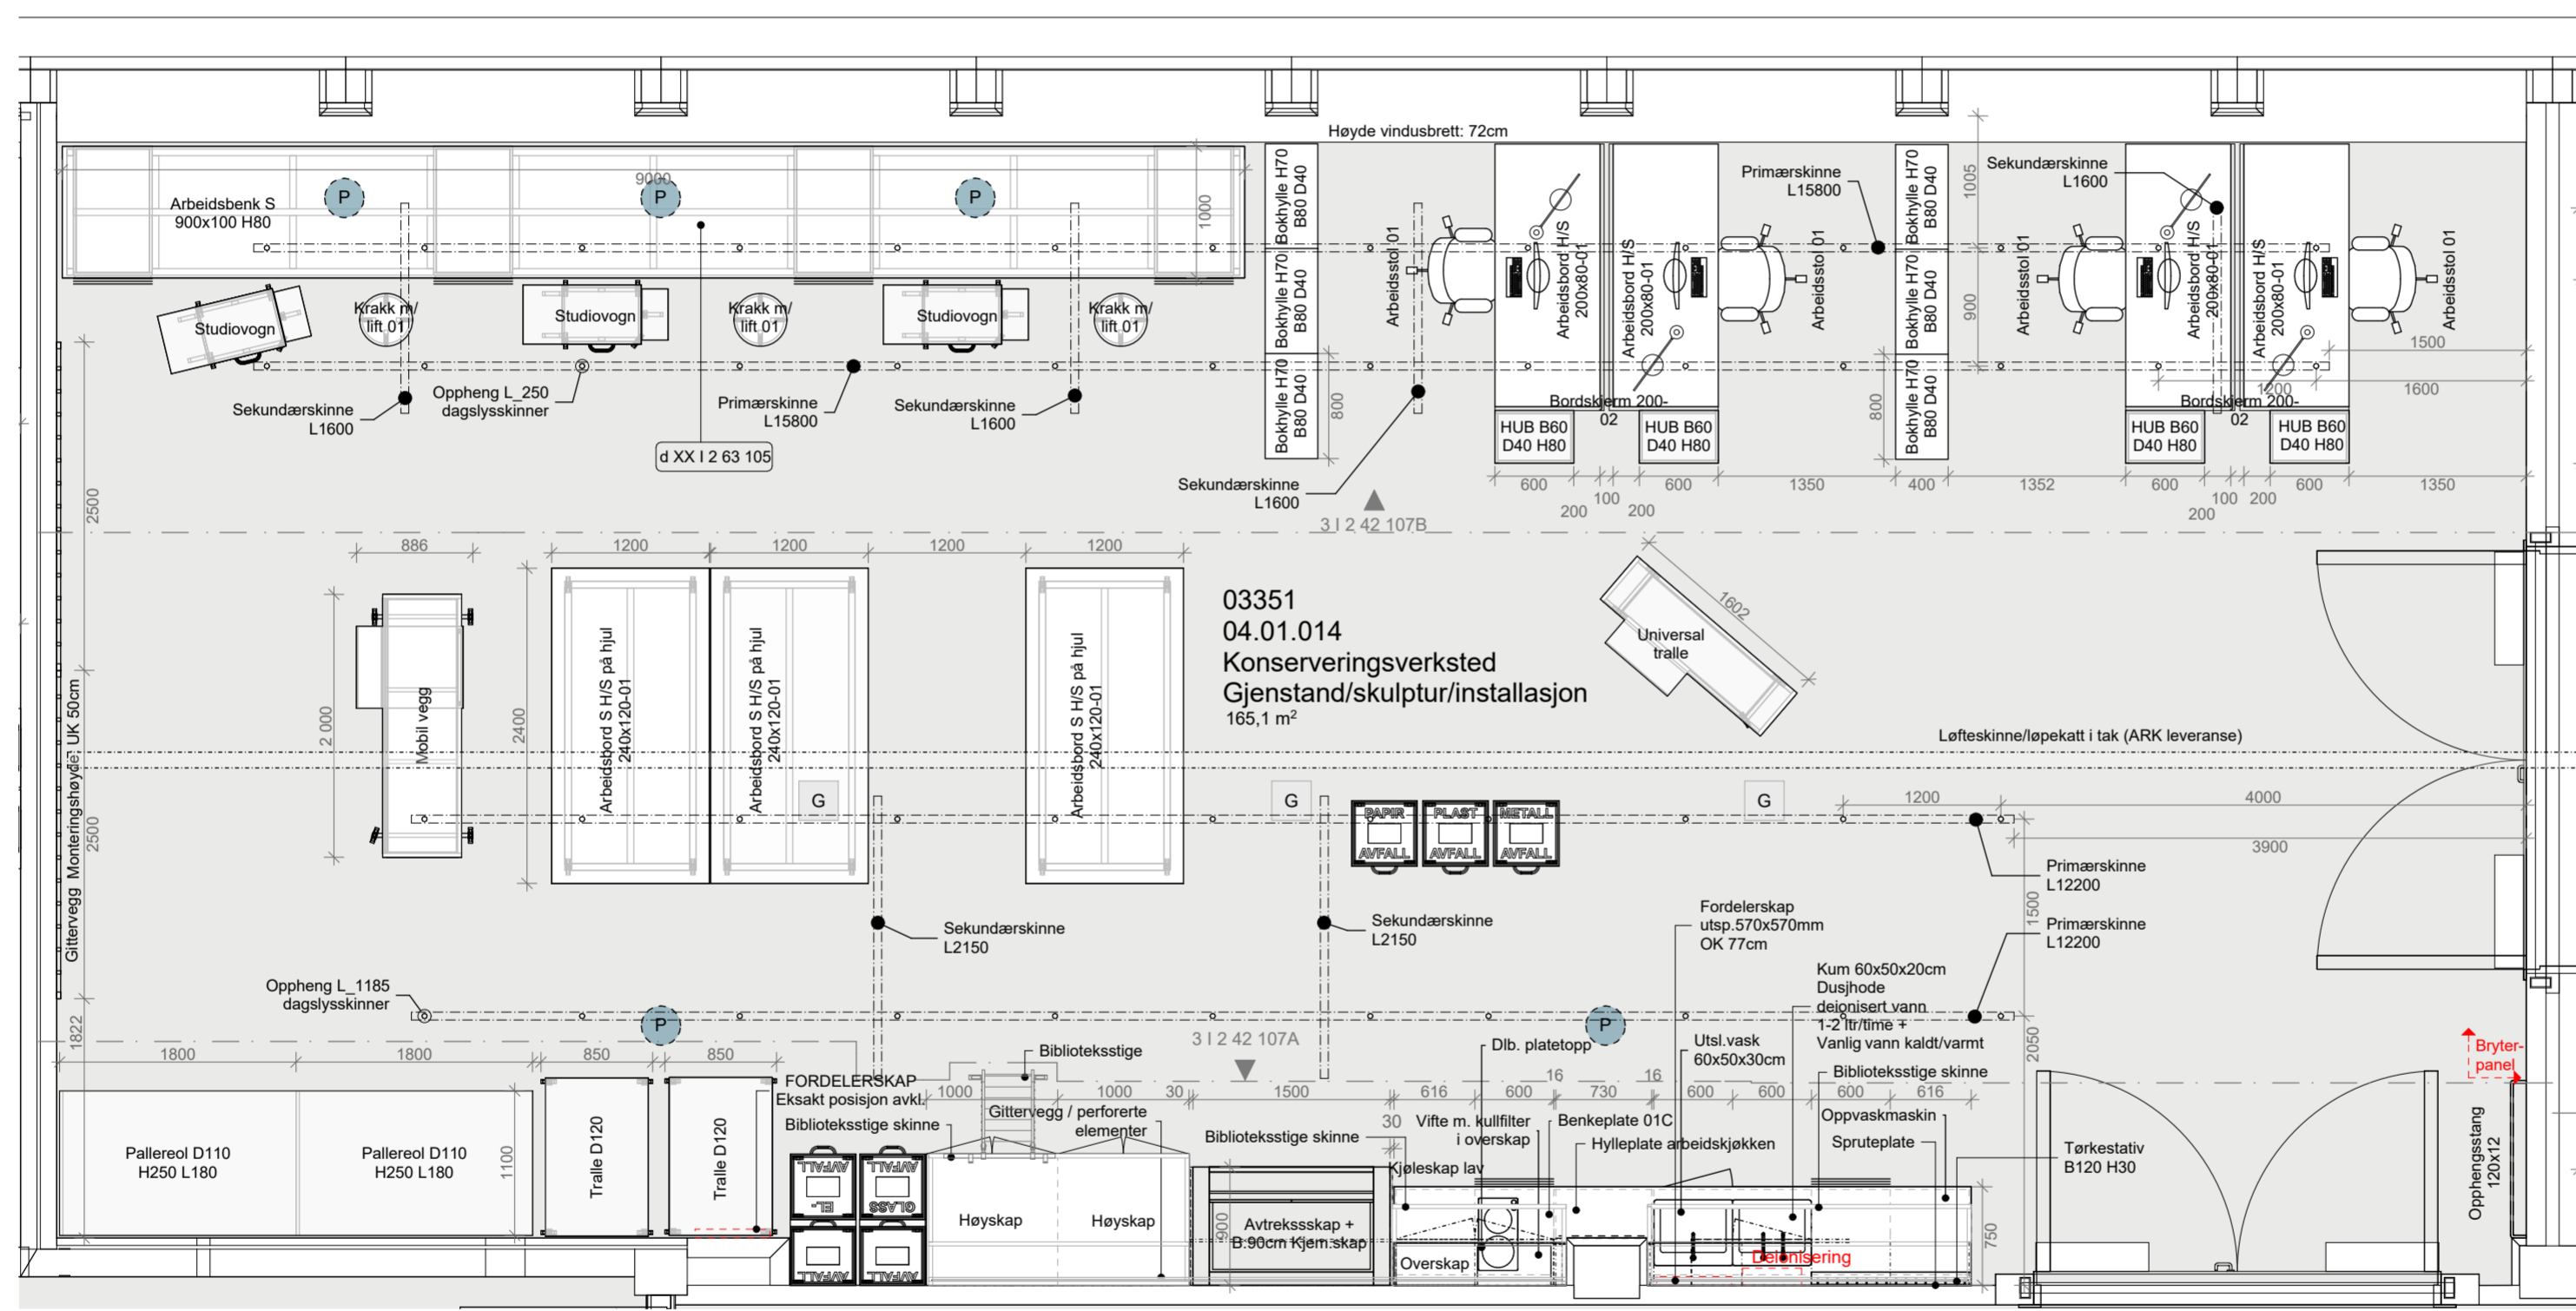


Se oppriss 515 14586 03 | 2 42 107 Konserv Verksted Gjenstand (04.01.014) for detaljer

PROSJEKTNR. SB:
STATSBYGG 1003601

Tittel:		Godkjent	
Nytt Nasjonalmuseum		Kontroll prosjekt.	
PLAN 03 ETG		Sign.	Kontroll
Møbleringsplan		S.H.	M.S.K.
Konservingsverksted		Filnavn	
Gjenstand/Skulptur/		515 14586 03 2 21 109	
Installasjon 04.01.014		Dato	
		03.05.17	
		Målestokk	
		1:50 i A2	
		Kontroll utførende	
		Sign.	Kontroll
		Prosjektnr. for prosjekterende/lev.	
		1003701	

SB Tegningsnummer:									
Kompleksnummer	Byggnummer	Etasje	Fag	Systemkode	Type tegn.	Løpenr.	Prosj. fase	Rev.	Status
515	14586	03	I	2	21	109	8	04	G

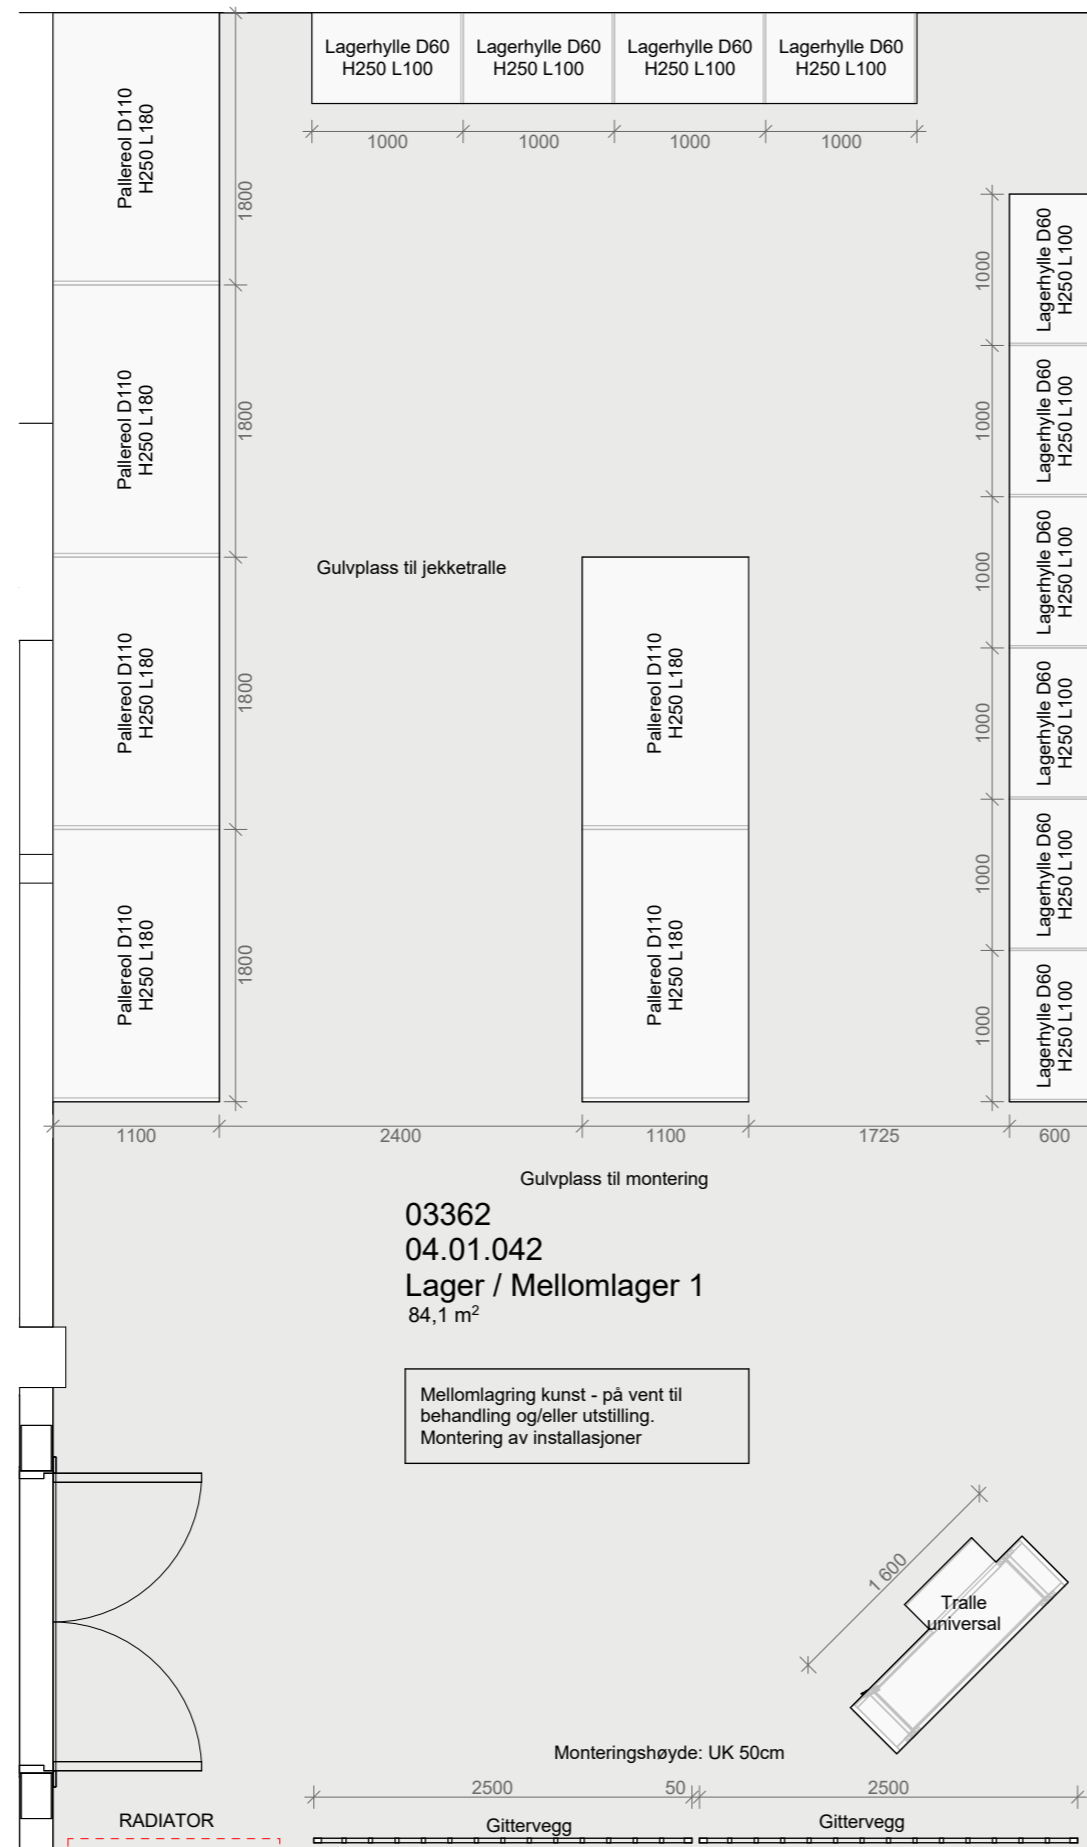

03	Justeringer innredning	25.05.18	S.H.	M.S.K.
02	Justeringer innredning	22.11.17	S.H.	M.S.K.
01	Justeringer innredning	03.10.17	S.H.	M.S.K.
00	Tegning opprettet	03.05.17	S.H.	M.S.K.
Rev. nr	Beskrivelse	Dato	Sign.	Kontroll

SB Tegningsnummer:

Kompleks-nummer	Bygg-nummer	Etasje	Fag	System-kode	Type tegn.	Løpenr.	Prosj. fase	Rev.	Status
515	14586	03	I	2	21	112	8	03	G

Prosjekteringsgruppen:

PG IARK: CADI + Kaels Studio

CADI+kaels 1003701

Prosjektnr. for prosjekterende/lev.

Mål kan avvike fra tegning. Alle mål må kontrolleres på byggeplass



Fase: Detaljprosjekt

PROSJEKTNR. SB:

STATSBYGG 1003601

Tittel:	Godkjent
Nytt Nasjonalmuseum	Kontroll prosjekt.
PLAN 03 ETG	Sign. Kontroll
Møbleringsplan	S.H. M.S.K.
Lager / Mellomlager 1	04.01.042
04.01.042	1003701

Godkjent

Kontroll prosjekt.

Sign. Kontroll

S.H. M.S.K.

Filnavn

515 14586 03 I 2 21 112

Dato

03.05.17

Målestokk

1:50 i A3

Kontroll utførende


Sign. Kontroll

Prosjektnr. for prosjekterende/lev.

1003701

SB Tegningsnummer:

Kompleks-nummer	Bygg-nummer	Etasje	Fag	System-kode	Type tegn.	Løpenr.	Prosj. fase	Rev.	Status
515	14586	03	I	2	21	112	8	03	G

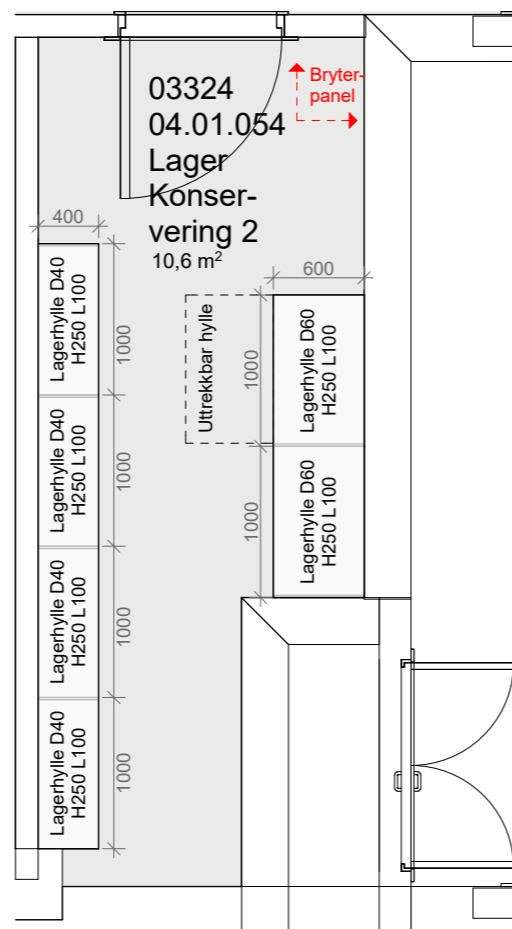

02	Justeringer innredning	25.05.18	S.H.	M.S.K.
01	Justeringer innredning	03.10.17	S.H.	M.S.K.
00	Tegning opprettet	03.05.17	S.H.	M.S.K.
Rev. nr	Beskrivelse	Dato	Sign.	Kontroll

SB Tegningsnummer:

Kompleksnummer	Byggnummer	Etasje	Fag	Systemkode	Type tegn.	Løpenr.	Prosj.fase	Rev.	Status
515	14586	03	1	2	21	117	8	02	G

Prosjekteringsgruppen:

PG IARK: CADI + Kaels Studio

CADI+kaels 1003701

Prosjektnr. for prosjekterende/lev.

Mål kan avvike fra tegning. Alle mål må kontrolleres på byggeplass



Fase: Detaljprosjekt


PROSJEKTNR. SB:

STATSBYGG 1003601

Tittel:	Godkjent
Nytt Nasjonalmuseum	Kontroll prosjekt.
PLAN 03 ETG	Sign. Kontroll
Møbleringsplan	S.H. M.S.K.
Lager Konservering 2	Filnavn
04.01.054	515 14586 03 2 21 117
	Dato
	03.05.17
	Målestokk
	1:50 i A3
	Kontroll utførende
	Sign. Kontroll
	Prosjektnr. for prosjekterende/lev.
	1003701

SB Tegningsnummer:

Kompleksnummer	Byggnummer	Etasje	Fag	Systemkode	Type tegn.	Løpenr.	Prosj.fase	Rev.	Status
515	14586	03	1	2	21	117	8	02	G

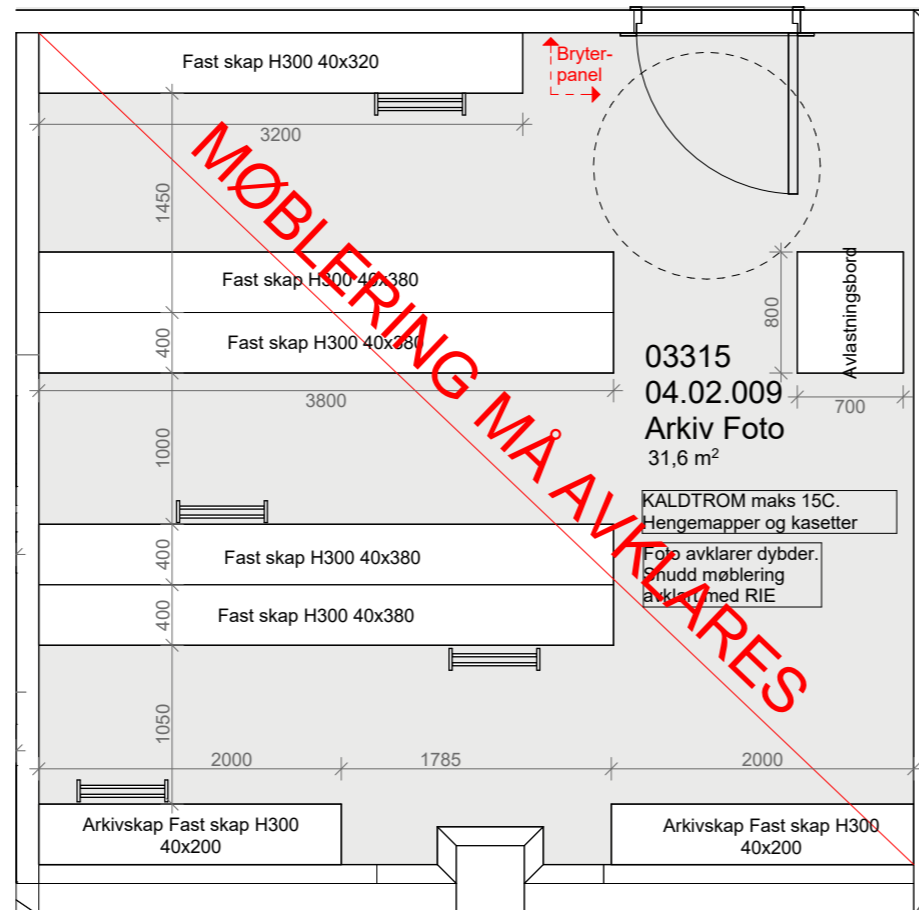

02	Justeringer innredning	25.05.18	S.H.	M.S.K.
01	Justeringer innredning	03.10.17	S.H.	M.S.K.
00	Tegning opprettet	03.05.17	S.H.	M.S.K.
Rev. nr	Beskrivelse	Dato	Sign.	Kontroll

SB Tegningsnummer:

Kompleksnummer	Byggnummer	Etasje	Fag	Systemkode	Type tegn.	Løpenr.	Prosj.fase	Rev.	Status
515	14586	03	1	2	21	120	8	02	G

Prosjekteringsgruppen:

PG IARK: CADI + Kaels Studio

CADI+kaels 1003701

Prosjektnr. for prosjekterende/lev.

Mål kan avvike fra tegning. Alle mål må kontrolleres på byggeplass



Fase: Detaljprosjekt

PROSJEKTNR. SB:

STATSBYGG 1003601

Tittel: **Nytt Nasjonalmuseum**

PLAN 03 ETG


Møbleringsplan

Arkiv Foto 04.02.009

Godkjent
Kontroll prosjekt.
Sign. S.H. Kontroll M.S.K.
Filnavn: 515 14586 03 1 2 21 120
Dato: 03.05.17
Målestokk: 1:50 i A3
Kontroll utførende
Sign. Kontroll
Prosjektnr. for prosjekterende/lev. 1003701

SB Tegningsnummer:

Kompleksnummer	Byggnummer	Etasje	Fag	Systemkode	Type tegn.	Løpenr.	Prosj.fase	Rev.	Status
515	14586	03	1	2	21	120	8	02	G

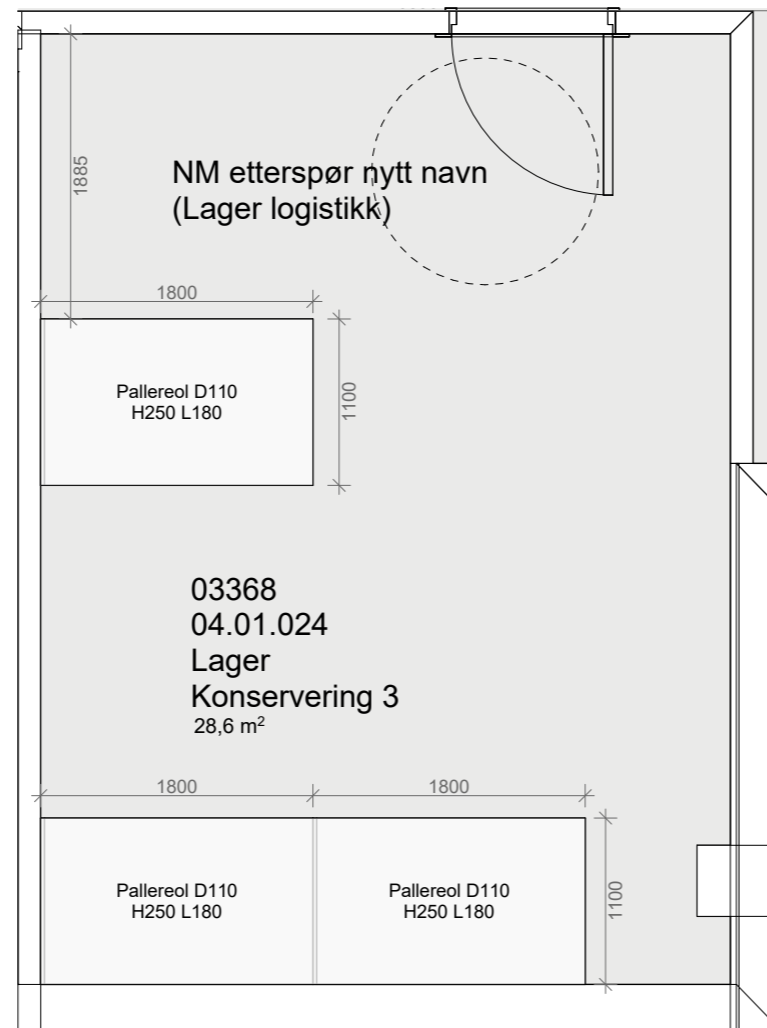

03	Justeringer innredning	25.05.18	S.H.	M.S.K.
02	Justeringer innredning	22.11.17	S.H.	M.S.K.
01	Justeringer innredning	03.10.17	S.H.	M.S.K.
00	Tegning opprettet	03.05.17	S.H.	M.S.K.
Rev. nr	Beskrivelse	Dato	Sign.	Kontroll

SB Tegningsnummer:

Kompleks-nummer	Bygg-nummer	Etasje	Fag	System-kode	Type tegn.	Løpenr.	Prosj.fase	Rev.	Status
515	14586	03	1	2	21	122	8	03	G

Prosjekteringsgruppen:

PG IARK: CADI + Kaels Studio

CADI+kaels 1003701

Prosjektnr. for prosjekterende/lev.

Mål kan avvike fra tegning. Alle mål må kontrolleres på byggeplass



Fase: Detaljprosjekt

PROSJEKTNR. SB:

STATSBYGG 1003601

Tittel: **Nytt Nasjonalmuseum**

PLAN 03 ETG

Møbleringsplan

Lager Konservering 3

04.01.024

Godkjent

Kontroll prosjekt.

Sign.	Kontroll
S.H.	M.S.K.

Filnavn: 515 14586 03 | 2 21 122

Dato: 03.05.17

Målestokk: 1:50 i A3

Kontroll utførende


Sign.	Kontroll
-------	----------

Prosjektnr. for prosjekterende/lev.

1003701

SB Tegningsnummer:

Kompleks-nummer	Bygg-nummer	Etasje	Fag	System-kode	Type tegn.	Løpenr.	Prosj.fase	Rev.	Status
515	14586	03	1	2	21	122	8	03	G

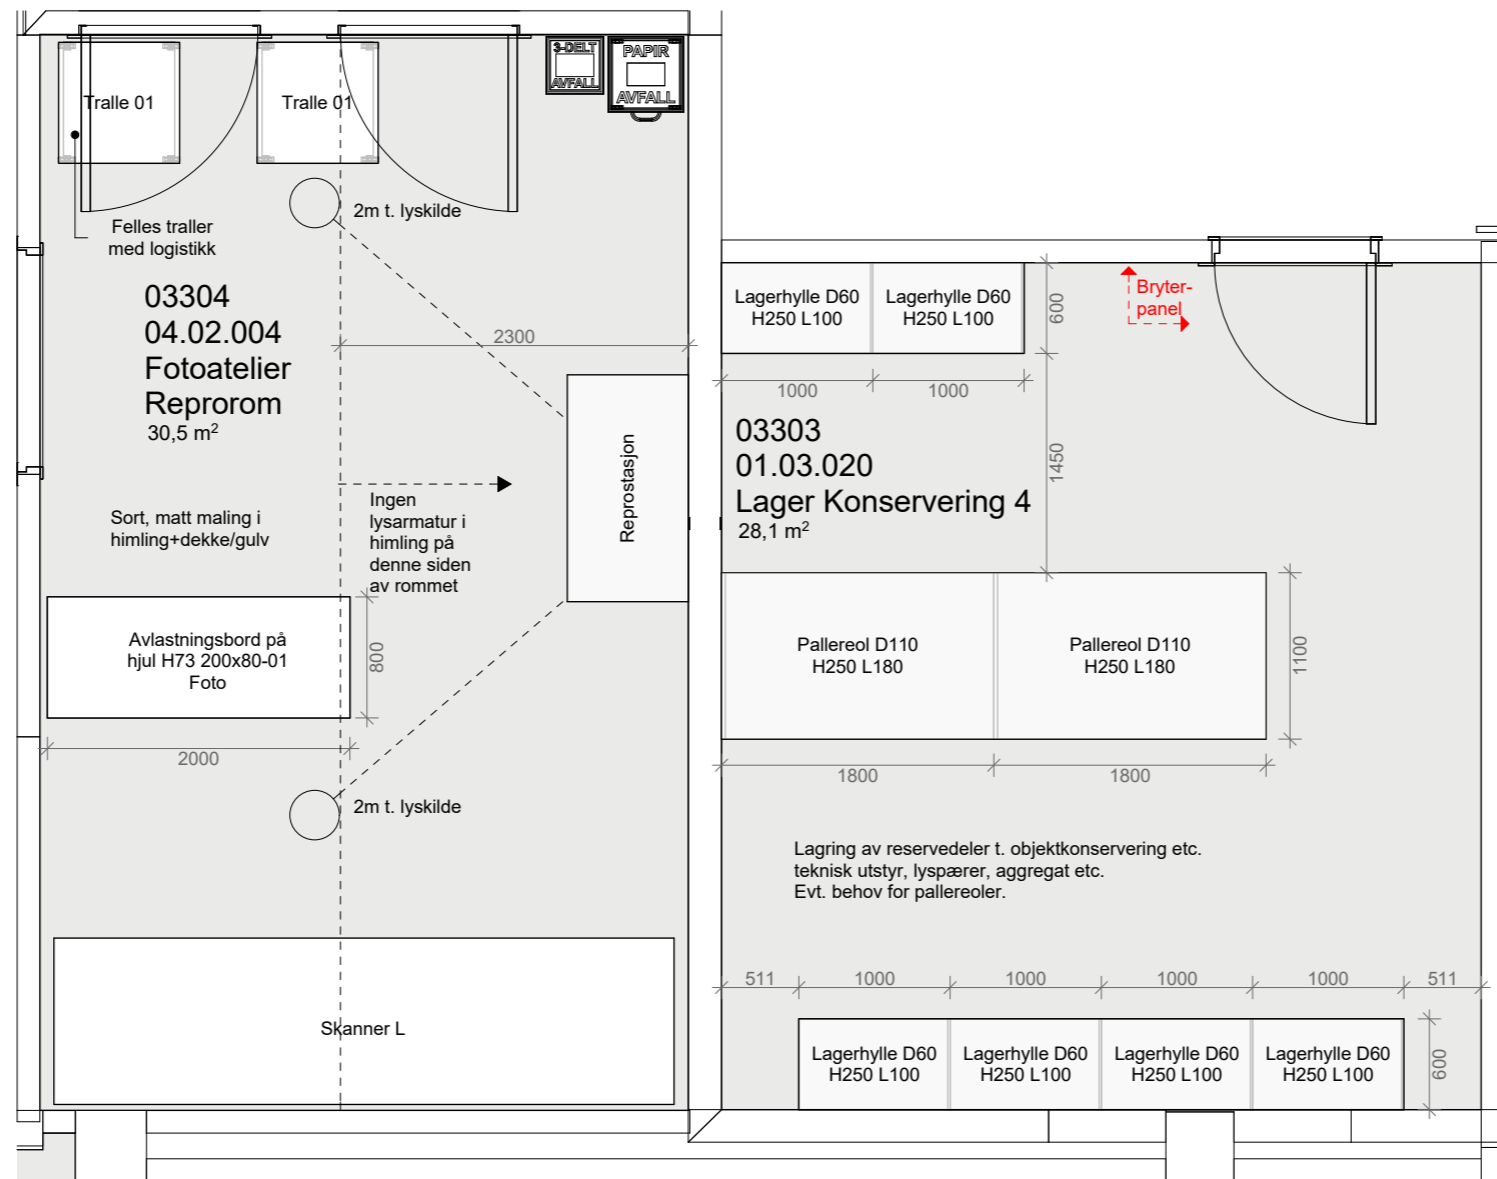

04	Justeringer innredning	25.05.18	S.H.	M.S.K.
03	Korrigerer romnavn	06.04.18	S.H.	M.S.K.
02	Justeringer innredning	22.11.17	S.H.	M.S.K.
01	Justeringer innredning	03.10.17	S.H.	M.S.K.
00	Tegning opprettet	03.05.17	S.H.	M.S.K.
Rev. nr	Beskrivelse	Dato	Sign.	Kontroll

SB Tegningsnummer:

Kompleks-nummer	Bygg-nummer	Etasje	Fag	System-kode	Type tegn.	Løpenr.	Prosj. fase	Rev.	Status
515	14586	03	1	2	21	124	8	04	G

Prosjekteringsgruppen:

PG IARK: CADI + Kaels Studio

CADI+kaels 1003701

Prosjektnr. for prosjekterende/lev.

Mål kan avvike fra tegning. Alle mål må kontrolleres på byggeplass



Fase: Detaljprosjekt


PROSJEKTNR. SB:

STATSBYGG 1003601

Tittel:	Godkjent
Nytt Nasjonalmuseum	Kontroll prosjekt.
PLAN 03 ETG	Sign. Kontroll
Møbleringsplan	S.H. M.S.K.
Fotoatelier Reprorum	Filnavn
04.02.004	515 14586 03 1 2 21 124
Lager Konservering 4	Dato
01.03.020	03.05.17
Fotoatelier Scannerrom	Målestokk
04.02.017	1:50 i A3
	Kontroll utførende
	Sign. Kontroll
	Prosjektnr. for prosjekterende/lev.
	1003701

SB Tegningsnummer:

Kompleks-nummer	Bygg-nummer	Etasje	Fag	System-kode	Type tegn.	Løpenr.	Prosj. fase	Rev.	Status
515	14586	03	1	2	21	124	8	04	G

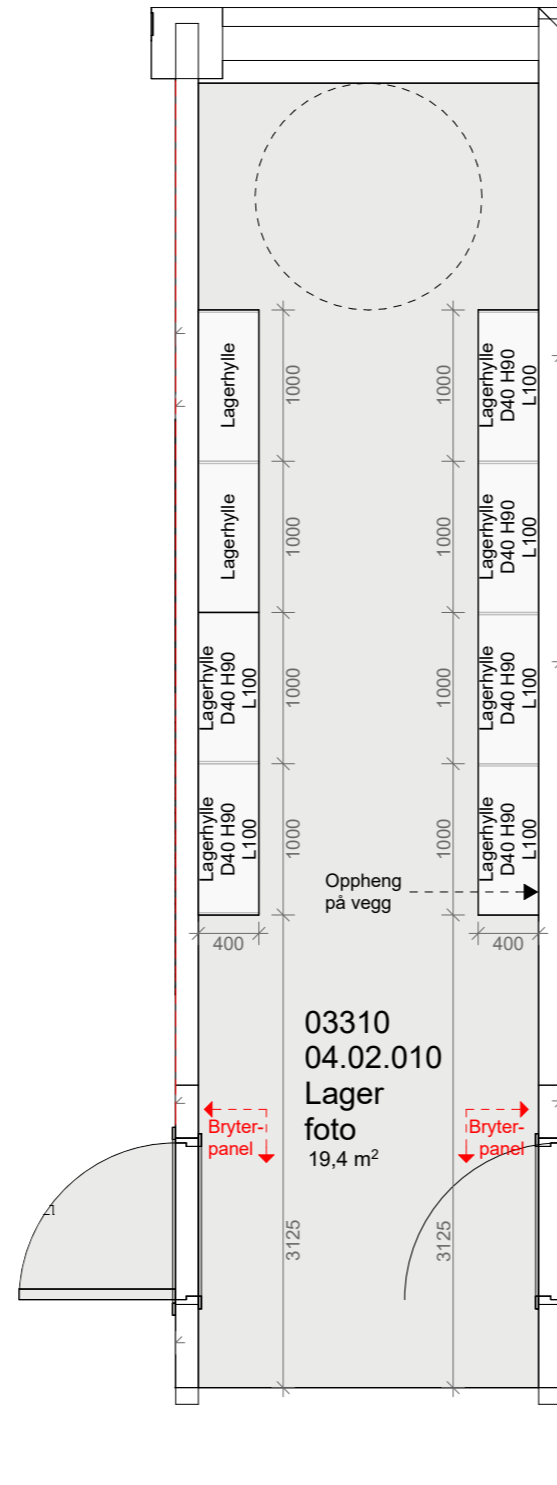

03	Justeringer innredning	25.05.18	S.H.	M.S.K.
02	Justeringer innredning	22.11.17	S.H.	M.S.K.
01	Justeringer innredning	03.10.17	S.H.	M.S.K.
00	Tegning opprettet	03.05.17	S.H.	M.S.K.
Rev. nr	Beskrivelse	Dato	Sign.	Kontroll

SB Tegningsnummer:

Kompleks-nummer	Bygg-nummer	Etasje	Fag	System-kode	Type tegn.	Løpenr.	Prosj.fase	Rev.	Status
515	14586	03	1	2	21	126	8	03	G

Prosjekteringsgruppen:

PG IARK: CADI + Kaels Studio

CADI+kaels 1003701

Prosjektnr. for prosjekterende/lev.

Mål kan avvike fra tegning. Alle mål må kontrolleres på byggeplass



Fase: Detaljprosjekt

PROSJEKTNR. SB:

STATSBYGG 1003601

Tittel: Nytt Nasjonalmuseum
PLAN 03 ETG
Møbleringsplan
Lager Foto 04.02.010

Godkjent

Kontroll prosjekt.
Sign. S.H. Kontroll M.S.K.

Filnavn: 515 14586 03 | 2 21 126

Dato: 03.05.17




Målestokk: 1:50 i A3

Kontroll utførende
Sign. Kontroll

Prosjektnr. for prosjekterende/lev.
1003701

SB Tegningsnummer:

Kompleks-nummer	Bygg-nummer	Etasje	Fag	System-kode	Type tegn.	Løpenr.	Prosj.fase	Rev.	Status
515	14586	03	1	2	21	126	8	03	G

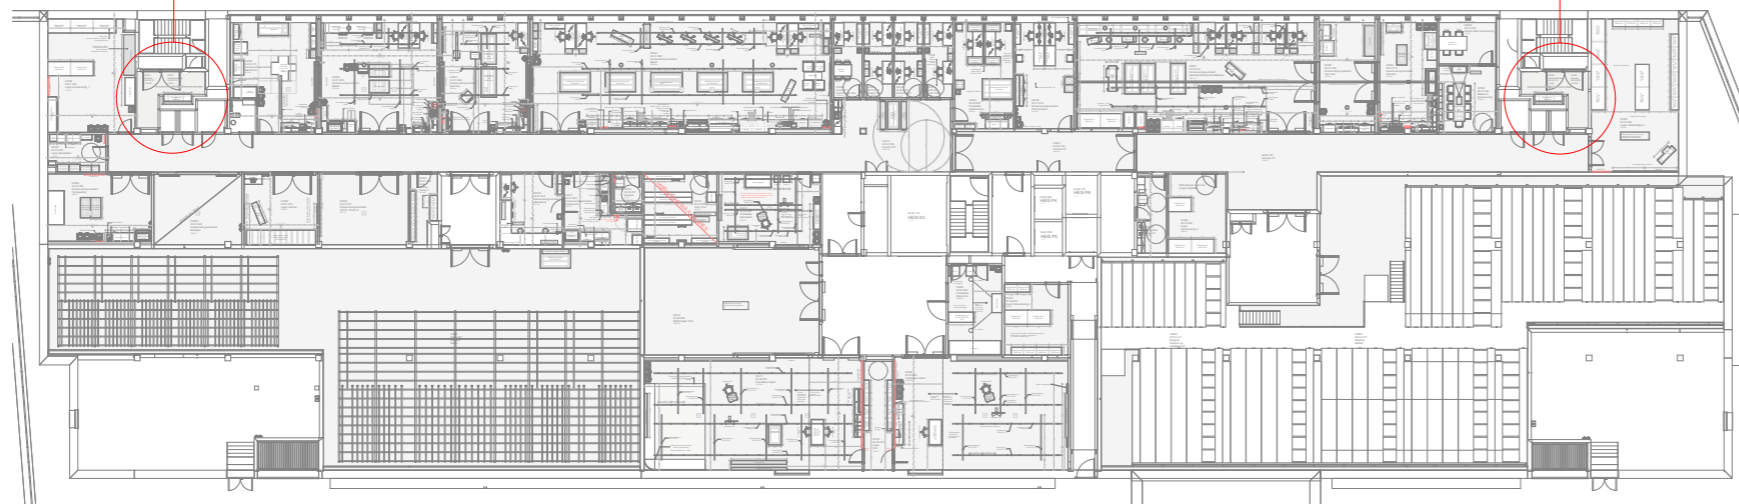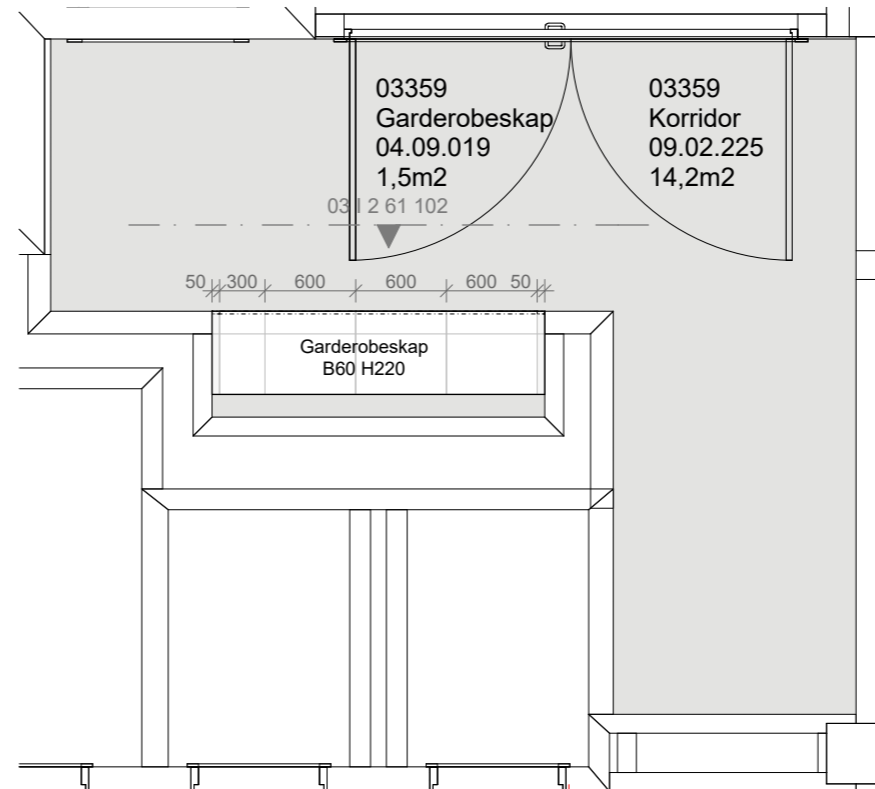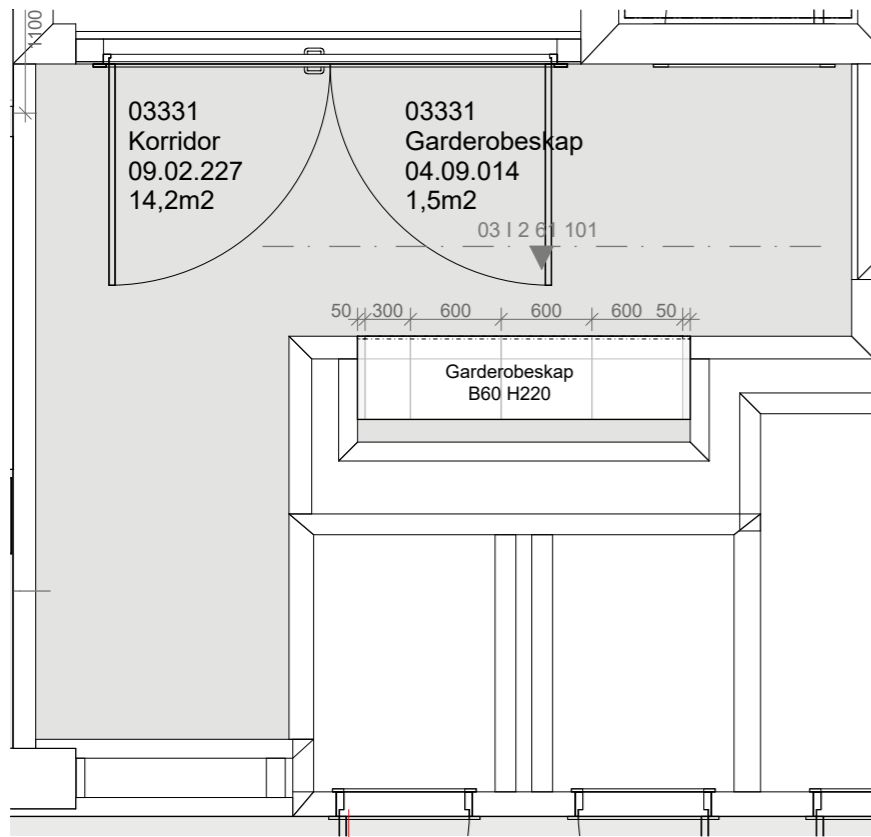

Se oppriss 515 14586 03 | 2 42 **XXX** Møblering korridor (09.02.227 & 09.02.225) for detaljer

01	Justeringer innredning	25.05.18	S.H.	M.S.K.
00	Tegning opprettet	20.12.17	S.H.	M.S.K.
Rev. nr	Beskrivelse	Dato	Sign.	Kontroll

SB Tegningsnummer:

Kompleks-nummer	Bygg-nummer	Etasje	Fag	System-kode	Type tegn.	Løpenr.	Prosj. fase	Rev.	Status
515	14586	03	1	2	21	129	8	01	G

Prosjekteringsgruppen:


PG IARK: CADI + Kaels Studio

CADI+kaels 1003701

Prosjektnr. for prosjekterende/lev.

Mål kan avvike fra tegning. Alle mål må kontrolleres på byggeplass

Lokaliseringsfigur:

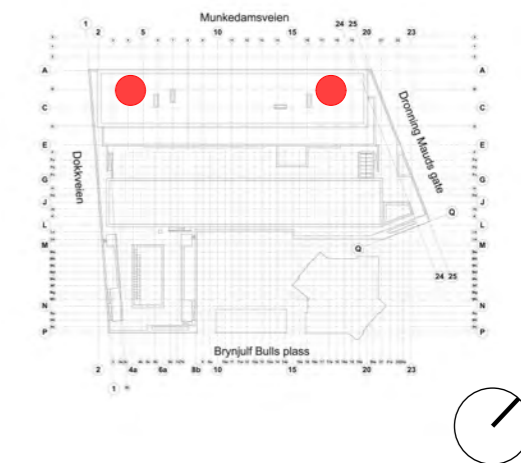

Fase: Detaljprosjekt

PROSJEKTNR. SB:
 **1003601**

Tittel:
Nytt Nasjonalmuseum



PLAN 03 ETG
Møbleringsplan

Møblering korridor
09.02.227 & 09.02.225

Godkjent	
Kontroll prosjekt.	
Sign. S.H.	Kontroll M.S.K.
Filnavn 515 14586 03 2 21 129	
Dato 20.12.17	
Målestokk 1:50, 1:600 i A3	
Kontroll utførende	
Sign.	Kontroll
Prosjektnr. for prosjekterende/lev. 1003701	

SB Tegningsnummer:

Kompleks-nummer	Bygg-nummer	Etasje	Fag	System-kode	Type tegn.	Løpenr.	Prosj. fase	Rev.	Status
515	14586	03	1	2	21	129	8	01	G

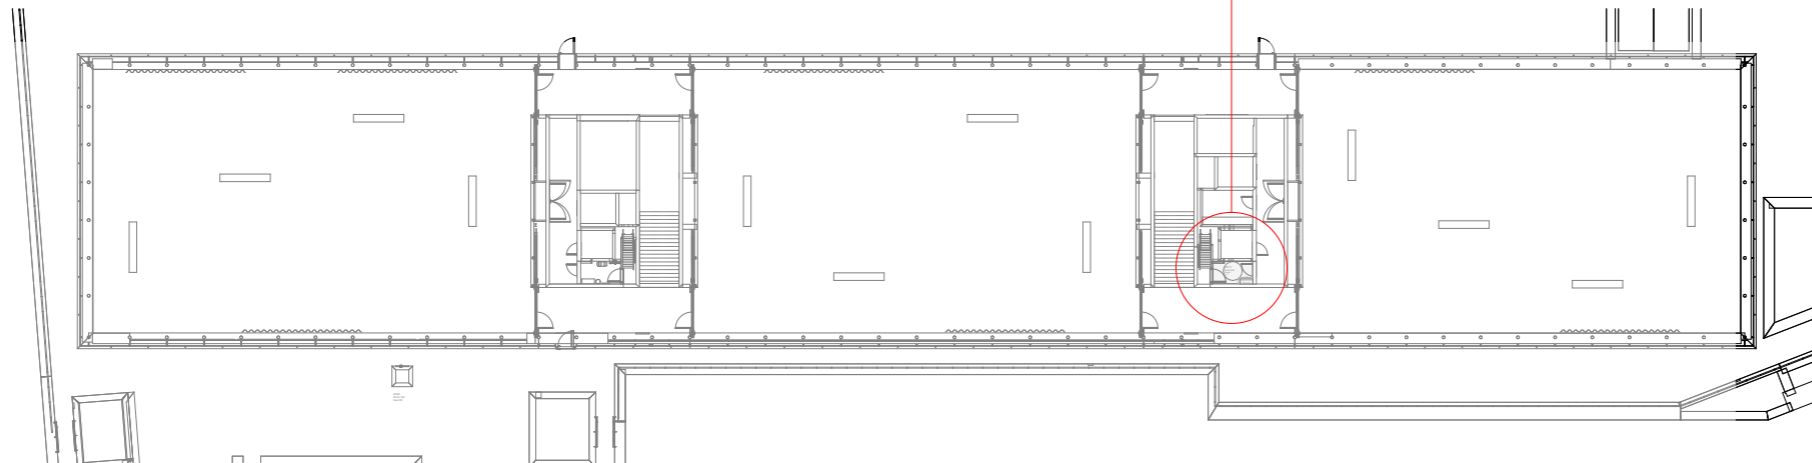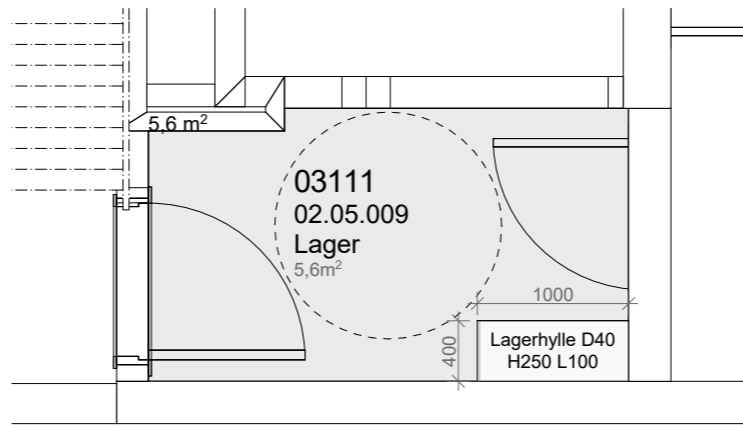

Rev. nr	Beskrivelse	Dato	Sign.	Kontroll
---------	-------------	------	-------	----------

SB Tegningsnummer:

Kompleks-nummer	Bygg-nummer	Etasje	Fag	System-kode	Type tegn.	Løpenr.	Prosj.fase	Rev.	Status
515	14586	03	1	2	21	129	8	00	1

Prosjekteringsgruppen:

PG IARK: CADI + Kaels Studio

CADI+kaels 1003701

Prosjektnr. for prosjekterende/lev.

Mål kan avvike fra tegning. Alle mål må kontrolleres på byggeplass

Lokaliseringsfigur:



Fase: Detaljprosjekt

PROSJEKTNR. SB:
 **STATSBYGG** **1003601**

Tittel:
Nytt Nasjonalmuseum

PLAN 03 ETG
Møbleringsplan

Møblering Lager
02.05.009

Godkjent

Kontroll prosjekt.

Sign.	Kontroll
S.H.	M.S.K.

Filnavn
515 14586 03 | 2 21 130

Dato
25.05.18

Målestokk
1:600, 1:50 i A3

Kontroll utførende

Sign.	Kontroll
-------	----------

Prosjektnr. for prosjekterende/lev.

1003701

SB Tegningsnummer:

Kompleks-nummer	Bygg-nummer	Etasje	Fag	System-kode	Type tegn.	Løpenr.	Prosj.fase	Rev.	Status
515	14586	03	1	2	21	130	8	00	1