

03	Justeringer innredning	25.05.18	S.H.	M.S.K.
02	Justeringer innredning	22.11.17	S.H.	M.S.K.
01	Justeringer innredning	03.10.17	S.H.	M.S.K.
00	Tegning opprettet	03.05.17	S.H.	M.S.K.
Rev. nr	Beskrivelse	Dato	Sign.	Kontroll

SB Tegningsnummer:

Kompleks-nummer	Bygg-nummer	Etasje	Fag	System-kode	Type tegn.	Løpenr.	Prosj.fase	Rev.	Status
515	14586	04	1	2	21	118	8	03	G

Prosjekteringsgruppen:

PG IARK: CADI + Kaels Studio

CADI+kaels 1003701

Prosjektnr. for prosjekterende/lev.

Mål kan avvike fra tegning. Alle mål må kontrolleres på byggeplass



Fase: Detaljprosjekt

PROSJEKTNR. SB:

STATSBYGG 1003601

Tittel: **Nytt Nasjonalmuseum**

Godkjent

Kontroll prosjekt.

Sign.	Kontroll
S.H.	M.S.K.

PLAN 04 ETG
Møbleringsplan

Lager Logistikk
04.01.053

Kopirom
04.09.029

Filnavn: 515 14586 04 | 2 21 118

Dato: 03.05.17

Målestokk: 1:50 i A3

Kontroll utførende


Sign.	Kontroll
-------	----------

Prosjektnr. for prosjekterende/lev.

1003701

SB Tegningsnummer:

Kompleks-nummer	Bygg-nummer	Etasje	Fag	System-kode	Type tegn.	Løpenr.	Prosj.fase	Rev.	Status
515	14586	04	1	2	21	118	8	03	G

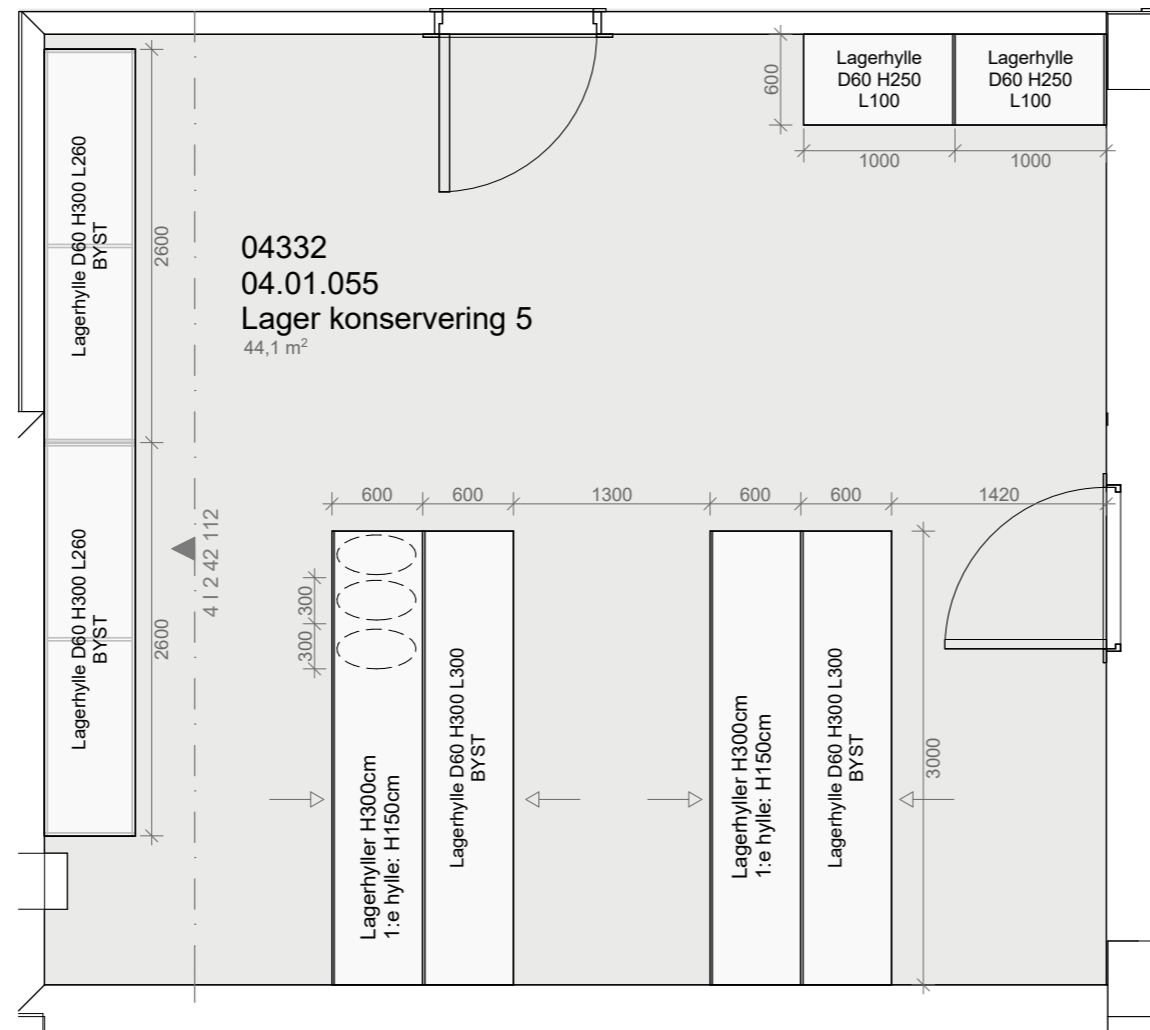

03	Justeringer innredning	25.05.18	S.H.	M.S.K.
02	Justeringer innredning	07.03.18	S.H.	M.S.K.
01	Justeringer innredning	03.10.17	S.H.	M.S.K.
00	Tegning opprettet	03.05.17	S.H.	M.S.K.
Rev. nr	Beskrivelse	Dato	Sign.	Kontroll

SB Tegningsnummer:

Kompleks-nummer	Bygg-nummer	Etasje	Fag	System-kode	Type tegn.	Løpenr.	Prosj.fase	Rev.	Status
515	14586	04	1	2	21	119	8	03	G

Prosjekteringsgruppen:

PG IARK: CADI + Kaels Studio

CADI+kaels 1003701

Prosjektnr. for prosjekterende/lev.

Mål kan avvike fra tegning. Alle mål må kontrolleres på byggeplass



Fase: Detaljprosjekt

PROSJEKTNR. SB:

STATSBYGG 1003601

Tittel: Nytt Nasjonalmuseum

PLAN 04 ETG

Møbleringsplan


Lager Konservering 5

04.01.055

Godkjent	
Kontroll prosjekt.	
Sign. S.H.	Kontroll M.S.K.
Filnavn	515 14586 04 2 21 119
Dato	03.05.17
Målestokk	1:50 i A3
Kontroll utførende	
Sign.	Kontroll
Prosjektnr. for prosjekterende/lev.	1003701

SB Tegningsnummer:

Kompleks-nummer	Bygg-nummer	Etasje	Fag	System-kode	Type tegn.	Løpenr.	Prosj.fase	Rev.	Status
515	14586	04	1	2	21	119	8	03	G

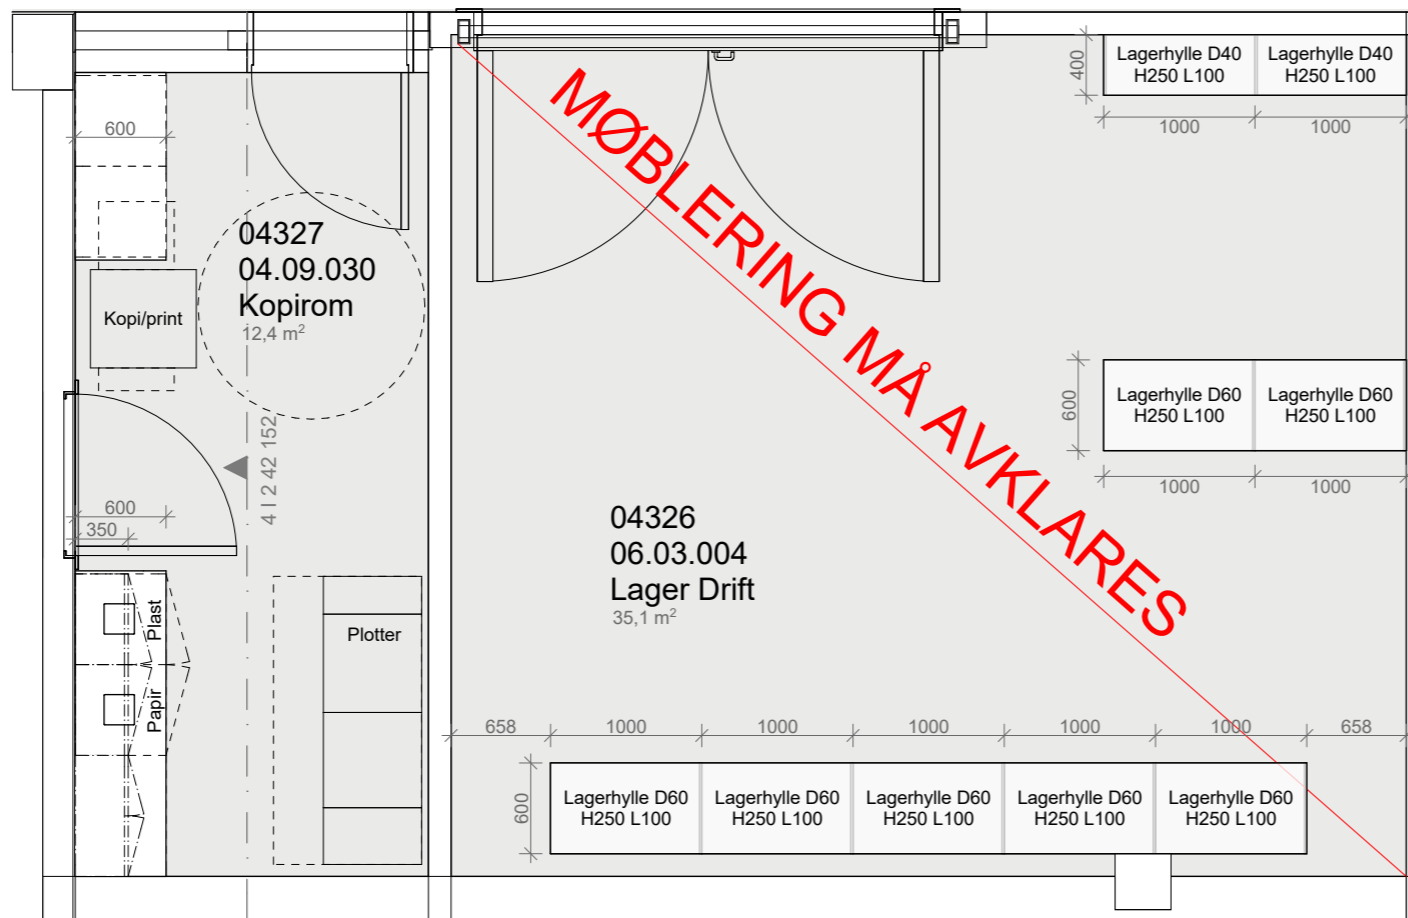

03	Justeringer innredning	25.05.18	S.H.	M.S.K.
02	Justeringer innredning	22.11.17	S.H.	M.S.K.
01	Justeringer innredning	03.10.17	S.H.	M.S.K.
00	Tegning opprettet	03.05.17	S.H.	M.S.K.
Rev. nr	Beskrivelse	Dato	Sign.	Kontroll

SB Tegningsnummer:

Kompleks-nummer	Bygg-nummer	Etasje	Fag	System-kode	Type tegn.	Løpenr.	Prosj.fase	Rev.	Status
515	14586	04	1	2	21	120	8	03	G

Prosjekteringsgruppen:

PG IARK: CADI + Kaels Studio

CADI+kaels 1003701

Prosjektnr. for prosjekterende/lev.

Mål kan avvike fra tegning. Alle mål må kontrolleres på byggeplass



Fase: Detaljprosjekt

PROSJEKTNR. SB:

STATSBYGG 1003601

Tittel:
Nytt Nasjonalmuseum

PLAN 04 ETG
Møbleringsplan

Lager Drift
06.03.004

Kopirom
04.09.030

Godkjent

Kontroll prosjekt.
Sign. S.H. Kontroll M.S.K.

Filnavn
515 14586 04 | 2 21 120

Dato
03.05.17


Målestokk
1:50 i A3

Kontroll utførende
Sign. Kontroll

Prosjektnr. for prosjekterende/lev.
1003701

SB Tegningsnummer:

Kompleks-nummer	Bygg-nummer	Etasje	Fag	System-kode	Type tegn.	Løpenr.	Prosj.fase	Rev.	Status
515	14586	04	1	2	21	120	8	03	G

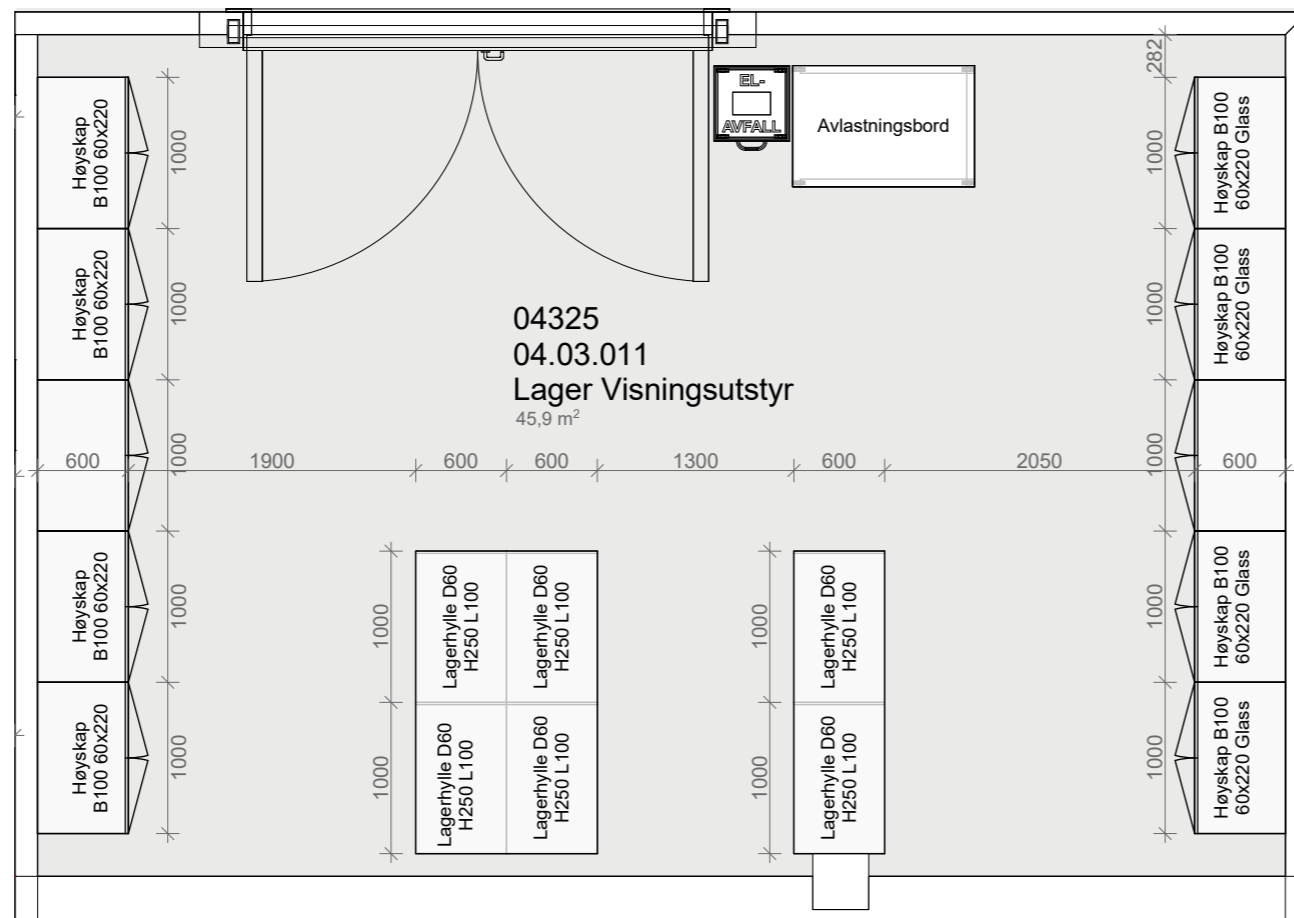

03	Justeringer innredning	25.05.18	S.H.	M.S.K.
02	Justeringer innredning	22.11.17	S.H.	M.S.K.
01	Justeringer innredning	03.10.17	S.H.	M.S.K.
00	Tegning opprettet	03.05.17	S.H.	M.S.K.
Rev. nr	Beskrivelse	Dato	Sign.	Kontroll

SB Tegningsnummer:

Kompleks-nummer	Bygg-nummer	Etasje	Fag	System-kode	Type tegn.	Løpenr.	Prosj. fase	Rev.	Status
515	14586	04	1	2	21	121	8	03	G

Prosjekteringsgruppen:

PG IARK: CADI + Kaels Studio

CADI+kaels 1003701

Prosjektnr. for prosjekterende/lev.

Mål kan avvike fra tegning. Alle mål må kontrolleres på byggeplass



Fase: Detaljprosjekt

PROSJEKTNR. SB:

STATSBYGG 1003601

Tittel: Nytt Nasjonalmuseum

PLAN 04 ETG

Møbleringsplan


Lager Visningsutstyr

04.03.011

Godkjent
Kontroll prosjekt.
Sign. S.H. Kontroll M.S.K.
Filnavn 515 14586 04 2 21 121
Dato 03.05.17
Målestokk 1:50 i A3
Kontroll utførende
Sign. Kontroll
Prosjektnr. for prosjekterende/lev. 1003701

SB Tegningsnummer:

Kompleks-nummer	Bygg-nummer	Etasje	Fag	System-kode	Type tegn.	Løpenr.	Prosj. fase	Rev.	Status
515	14586	04	1	2	21	121	8	03	G

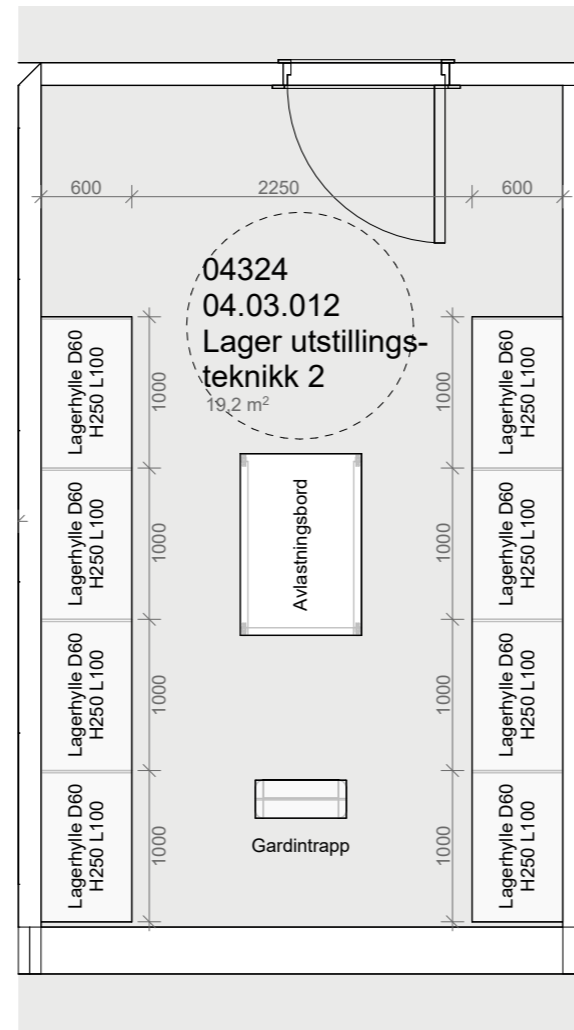

03	Justeringer innredning	25.05.18	S.H.	M.S.K.
02	Justeringer innredning	22.11.17	S.H.	M.S.K.
01	Justeringer innredning	03.10.17	S.H.	M.S.K.
00	Tegning opprettet	03.05.17	S.H.	M.S.K.
Rev. nr	Beskrivelse	Dato	Sign.	Kontroll

SB Tegningsnummer:

Kompleksnummer	Byggnummer	Etasje	Fag	Systemkode	Type tegn.	Løpenr.	Prosj.fase	Rev.	Status
515	14586	04	I	2	21	122	8	03	G

Prosjekteringsgruppen:

PG IARK: CADI + Kaels Studio

CADI+kaels 1003701

Prosjektnr. for prosjekterende/lev.

Mål kan avvike fra tegning. Alle mål må kontrolleres på byggeplass



Fase: Detaljprosjekt

PROSJEKTNR. SB:

STATSBYGG 1003601

Tittel: Nytt Nasjonalmuseum

PLAN 04 ETG

Møbleringsplan

Lager Utstillingsteknikk 2

04.03.012

Godkjent

Kontroll prosjekt.

Sign.	Kontroll
S.H.	M.S.K.

Filnavn
515 14586 04 I 2 21 122

Dato
03.05.17

Målestokk
1:50 i A3

Kontroll utførende




Sign.	Kontroll
-------	----------

Prosjektnr. for prosjekterende/lev.

1003701

SB Tegningsnummer:

Kompleksnummer	Byggnummer	Etasje	Fag	Systemkode	Type tegn.	Løpenr.	Prosj.fase	Rev.	Status
515	14586	04	I	2	21	122	8	03	G

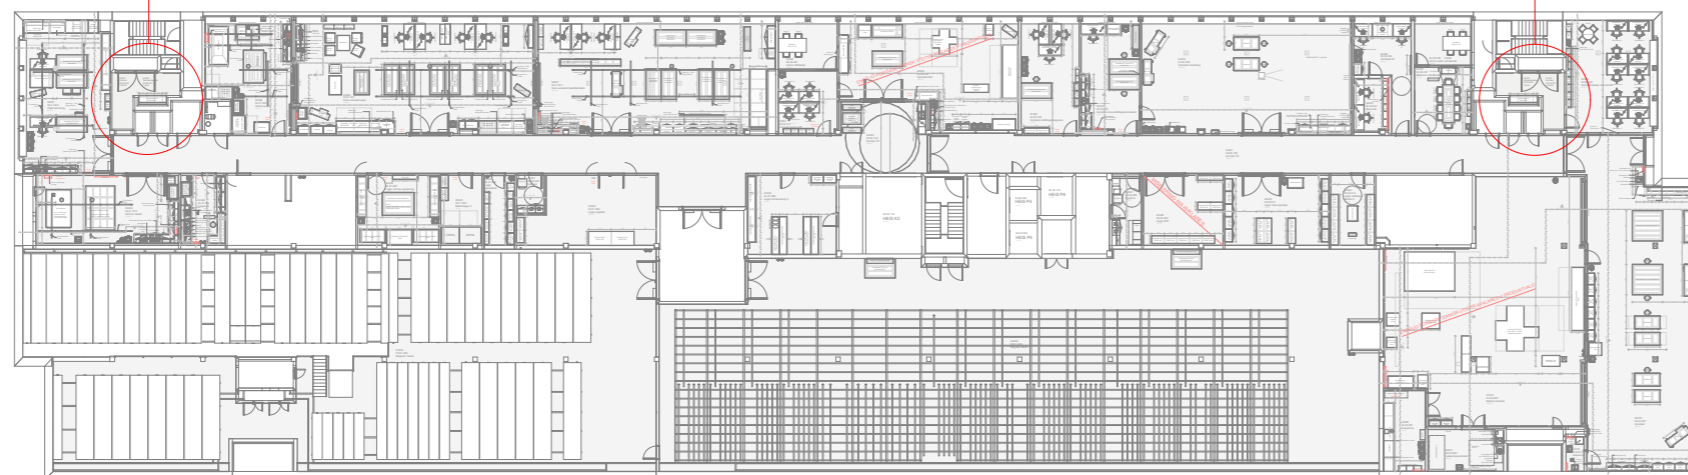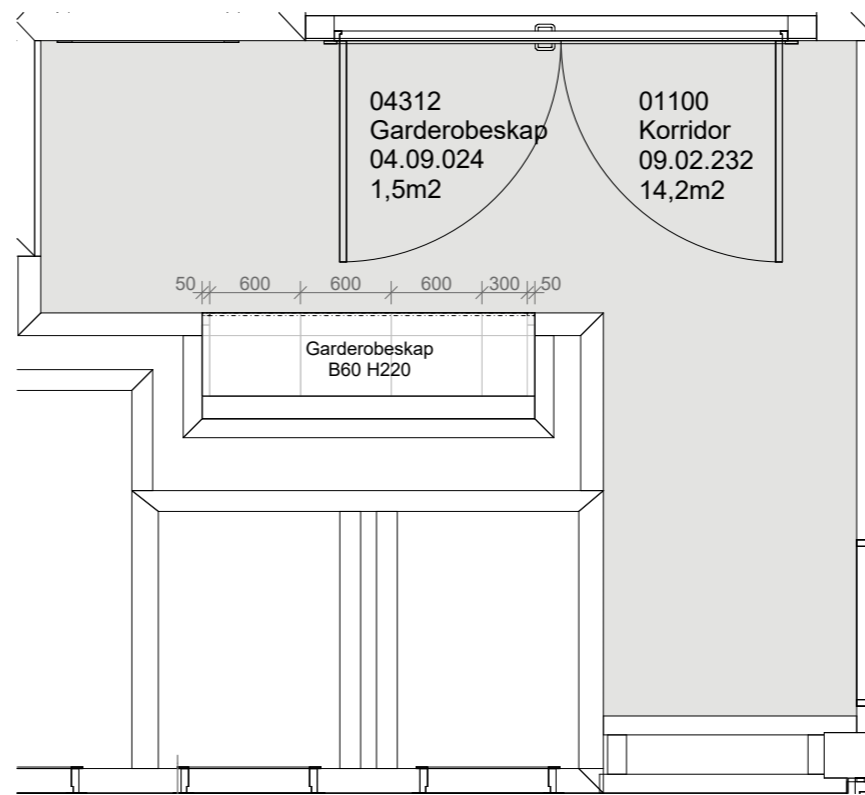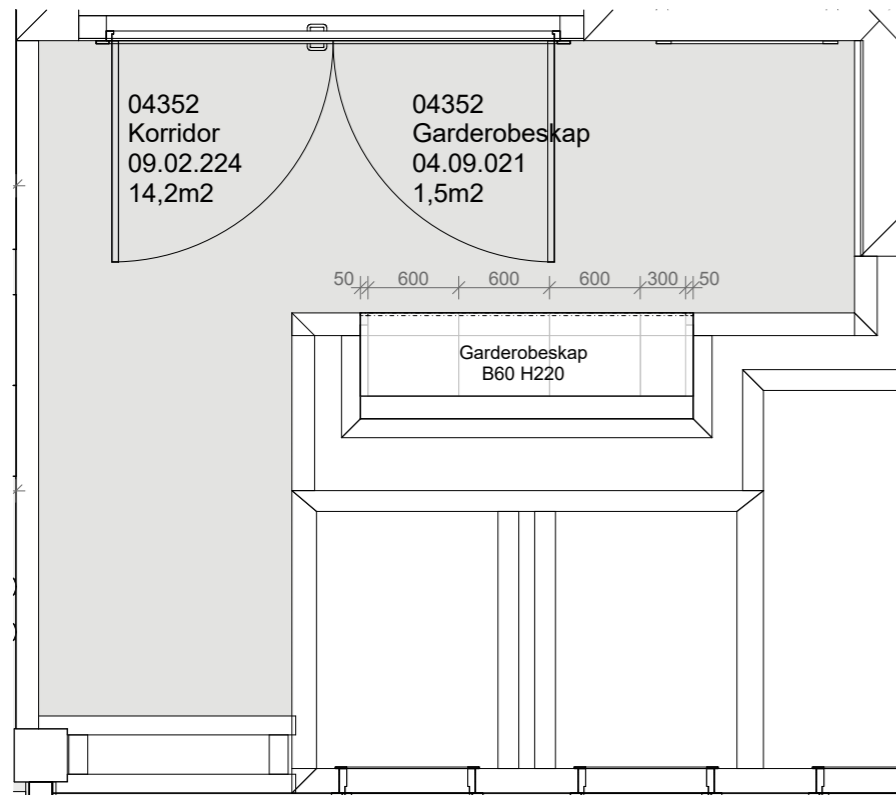

Se oppriss 515 14586 04 | 2 42 **XXX** Møblering korridor (09.02.232 & 09.02.224) for detaljer

01	Justert innredning	25.05.18	S.H.	M.S.K.
00	Tegning opprettet	20.12.17	S.H.	M.S.K.
Rev. nr	Beskrivelse	Dato	Sign.	Kontroll

SB Tegningsnummer:

Kompleks-nummer	Bygg-nummer	Etasje	Fag	System-kode	Type tegn.	Løpenr.	Prosj. fase	Rev.	Status
515	14586	04	1	2	21	125	8 01		G

Prosjekteringsgruppen:

PG IARK: CADI + Kaels Studio

CADI+kaels 1003701

Prosjektnr. for prosjekterende/lev.

Mål kan avvike fra tegning. Alle mål må kontrolleres på byggeplass

Lokaliseringsfigur:

Fase: Detaljprosjekt

PROSJEKTNR. SB:

STATSBYGG 1003601

Tittel: **Nytt Nasjonalmuseum**

Godkjent

PLAN 04 ETG

Møbleringsplan

Møblering korridor

09.02.232 & 09.02.224

Godkjent	
Kontroll prosjekt.	
Sign. S.H.	Kontroll M.S.K.
Filnavn	515 14586 04 2 21 125
Dato	20.12.17
Målestokk	1:50, 1:600 i A3
Kontroll utførende	
Sign.	Kontroll
Prosjektnr. for prosjekterende/lev.	1003701

SB Tegningsnummer:

Kompleks-nummer	Bygg-nummer	Etasje	Fag	System-kode	Type tegn.	Løpenr.	Prosj. fase	Rev.	Status
515	14586	04	1	2	21	125	8 01		G