

HEIS K2


FORELØPIG TEGNING

N.B: Tegning gjelder kun BUT leveranse. Avvik ARK model kan forekomme

Rev. nr	SB Tegningsnummer	Beskrivelse	Dato	Sign.	Kontroll			
515	14586 03	1	2	20	200	8	-	1

Projekteringsgruppen:
 CADI + kaels 1003701



Mål kan avvike fra tegning. Alle mål må kontrolleres på byggeplass.

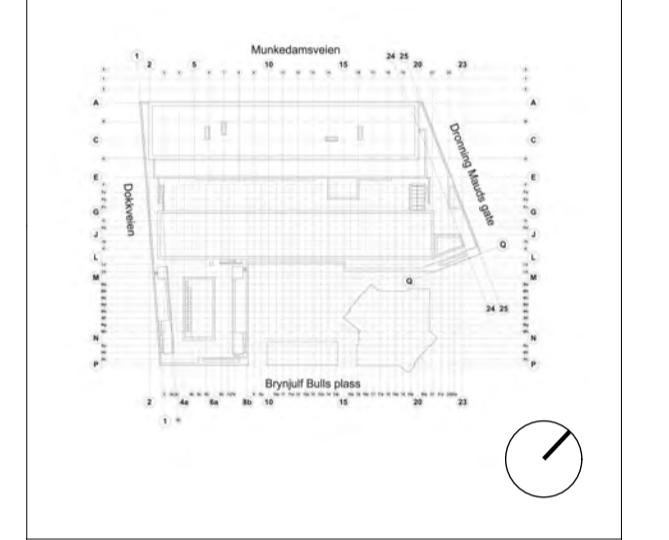

Fase: Detaljprosjekt

STATSBYGG		PROSJEKTNR. SB: 1003601	
Tittel: Nytt Nasjonalmuseum		Godkjent	
4. PLAN 3.ETG Møbleringsplan		Kontroll prosjekt	
515 14586 03 1 2 20 200		Sign. SH MK	
Dato 13.06.18		Målestokk 1:300 i A1	
Kontroll utførende		Sign. Kontroll	
Prosjekt for prosjekterende/lev.		1003701	

SB Tegningsnummer	Kompleksnummer	Byggnummer	Etasje	Føl	Systemkode	Type tegn.	Lagernr.	Prosj fase	Rev.	Status
515	14586	03	1	2	20	200	8	-	1	

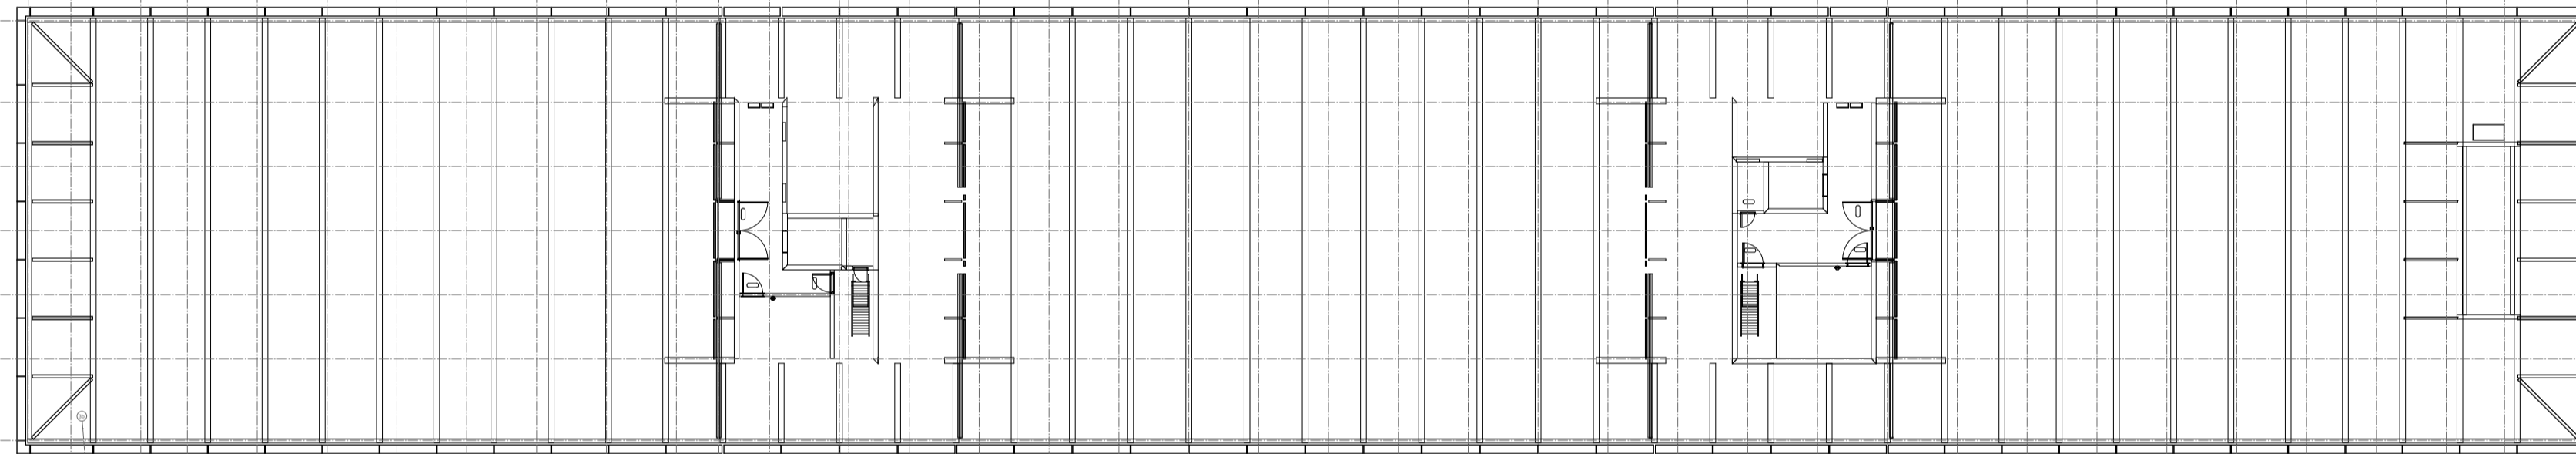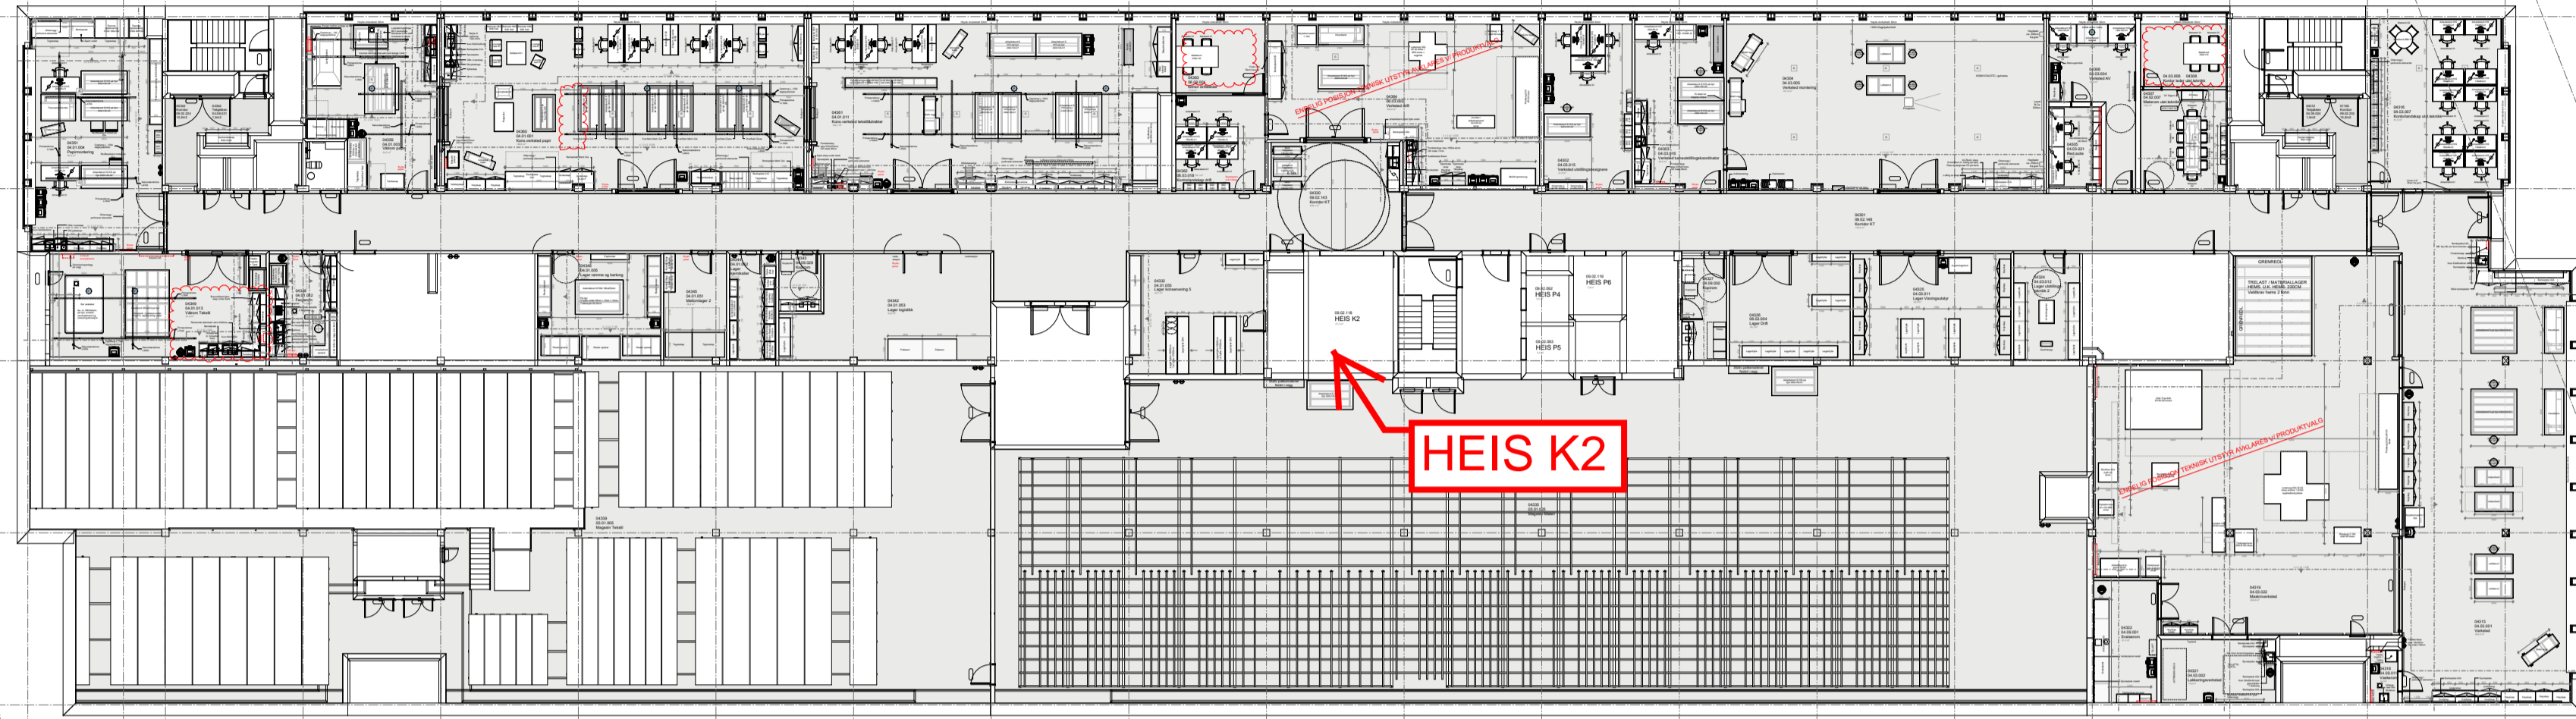

Rev. nr	SB Tegningsnummer	Beskrivelse	Dato	Sign.	Kontroll
515	14586 04 1 2 20 200				

Projekteringsgruppen:
 CADI + kaels 1003701

Mål kan avvike fra tegning. Alle mål må kontrolleres på byggeplass.



Fase: Detaljprosjekt

PROSJEKTNR. SB:
 STATSBYGG 1003601

Godkjent
 Kontrollert prosjekt
 Sign. SH MK
 Tittel:
 Nytt Nasjonalmuseum
 5. PLAN 4. ETG
 Møbleringsplan
 Dato: 13.06.18
 Målestokk: 1:300 i A1
 Kontrollert utførende
 Sign. MK
 Prosjekt nr. for prosjekterende/lev.
 1003701

SB Tegningsnummer	Kompleksnummer	Byggnummer	Etasje	Føl	Systemkode	Type tegn.	Lagernr.	Prosjekt fase	Rev.	Status
515	14586	04	1	2	20	200	8	-	1	




FORELØPIG TEGNING
 N.B: Tegning gjelder kun BUT
 leveranse. Avvik ARK model kan
 forekomme

SUBSTITUTIONS:
Remarks:


REV. C:
REV. D:

REV. A:
REV. B:


CEILING
St. Steel AISI 304 GRIT 220
SPOD LED LAMPS (200 LUX AT FLOOR LEVEL)

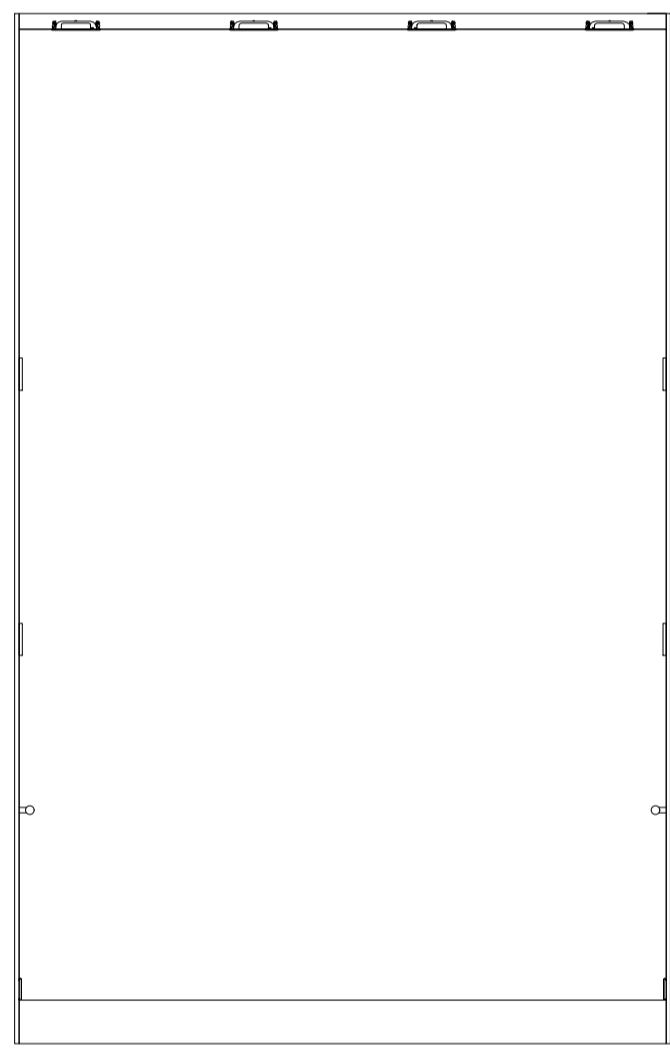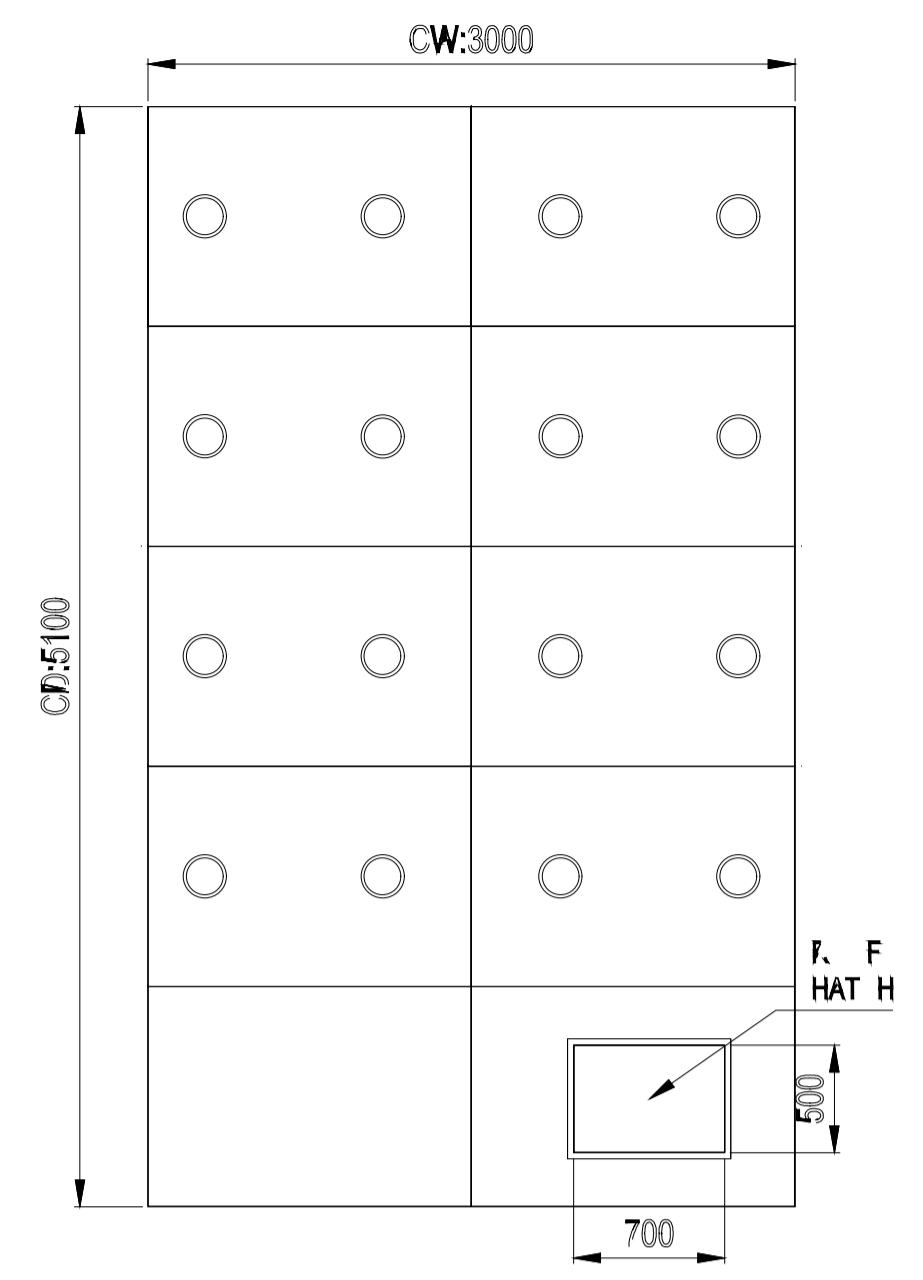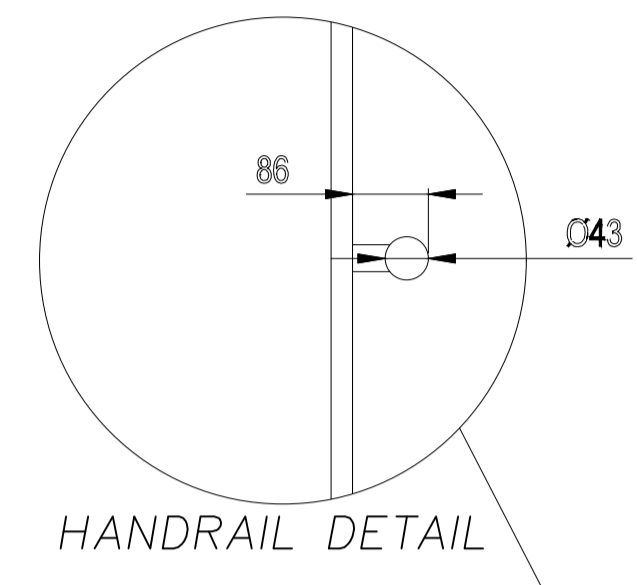


A: REAR VIEW
St. Steel AISI 304 GRIT 220

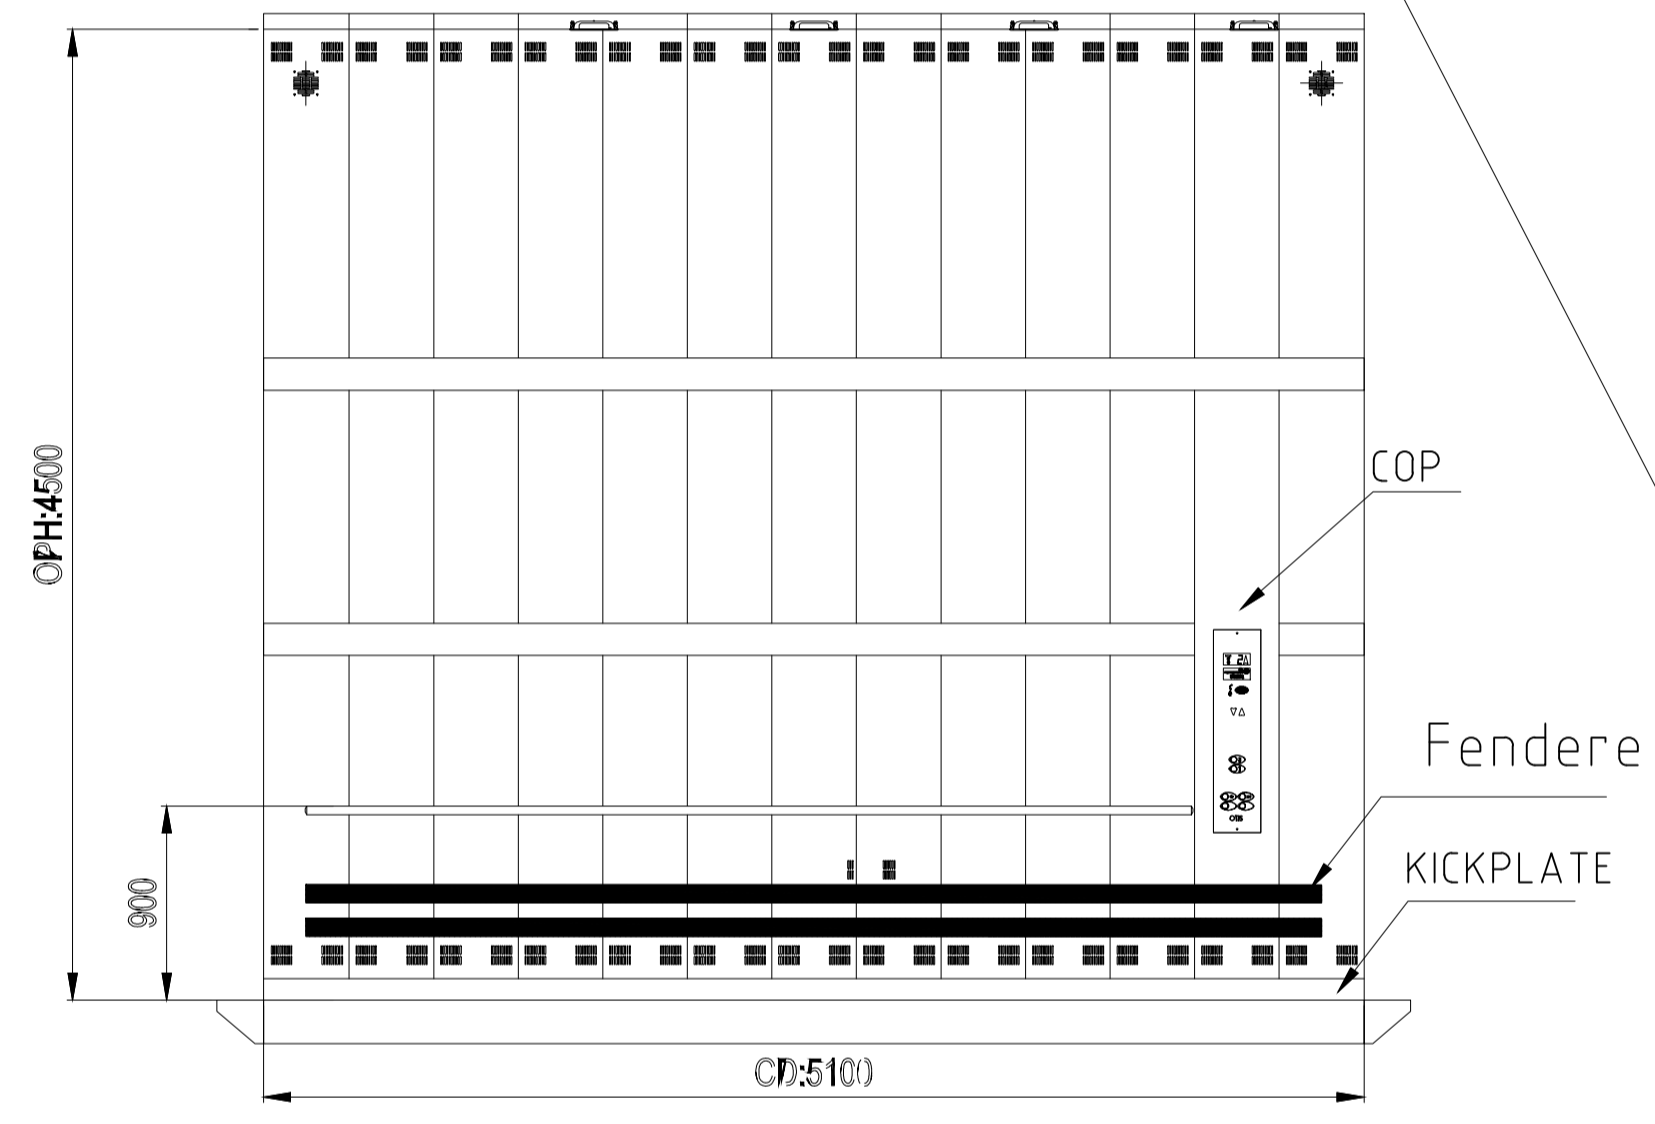


C: LEFT WALL
St. Steel AISI 304 GRIT 220

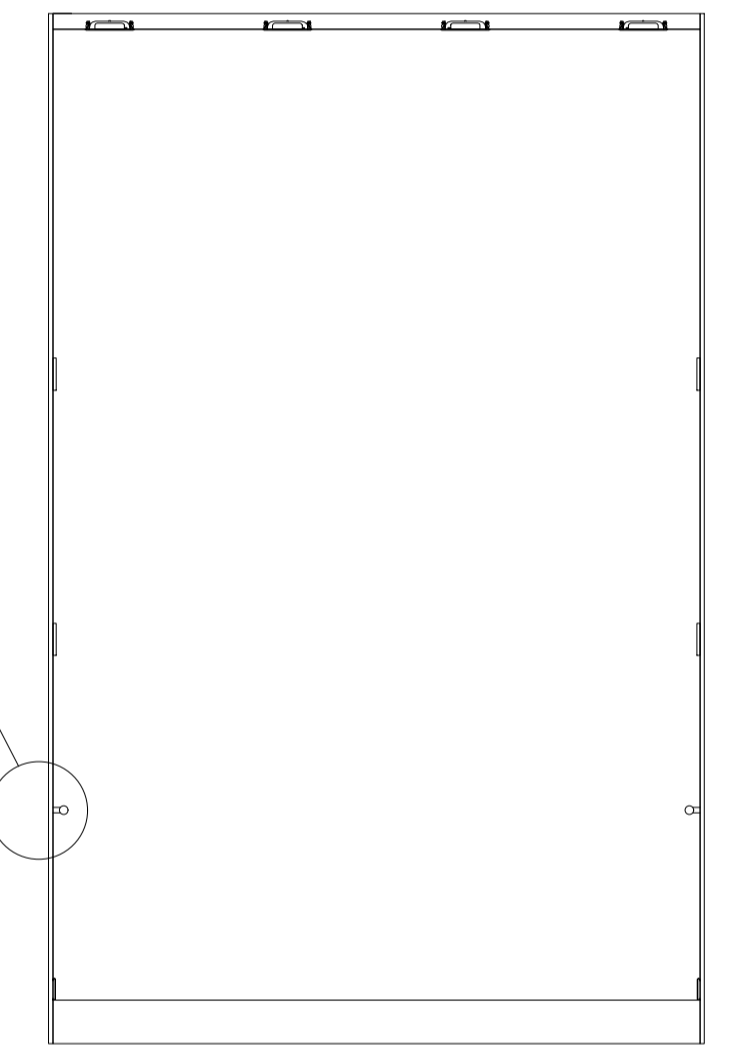

A: REAR VIEW
St. Steel AISI 304 GRIT 220

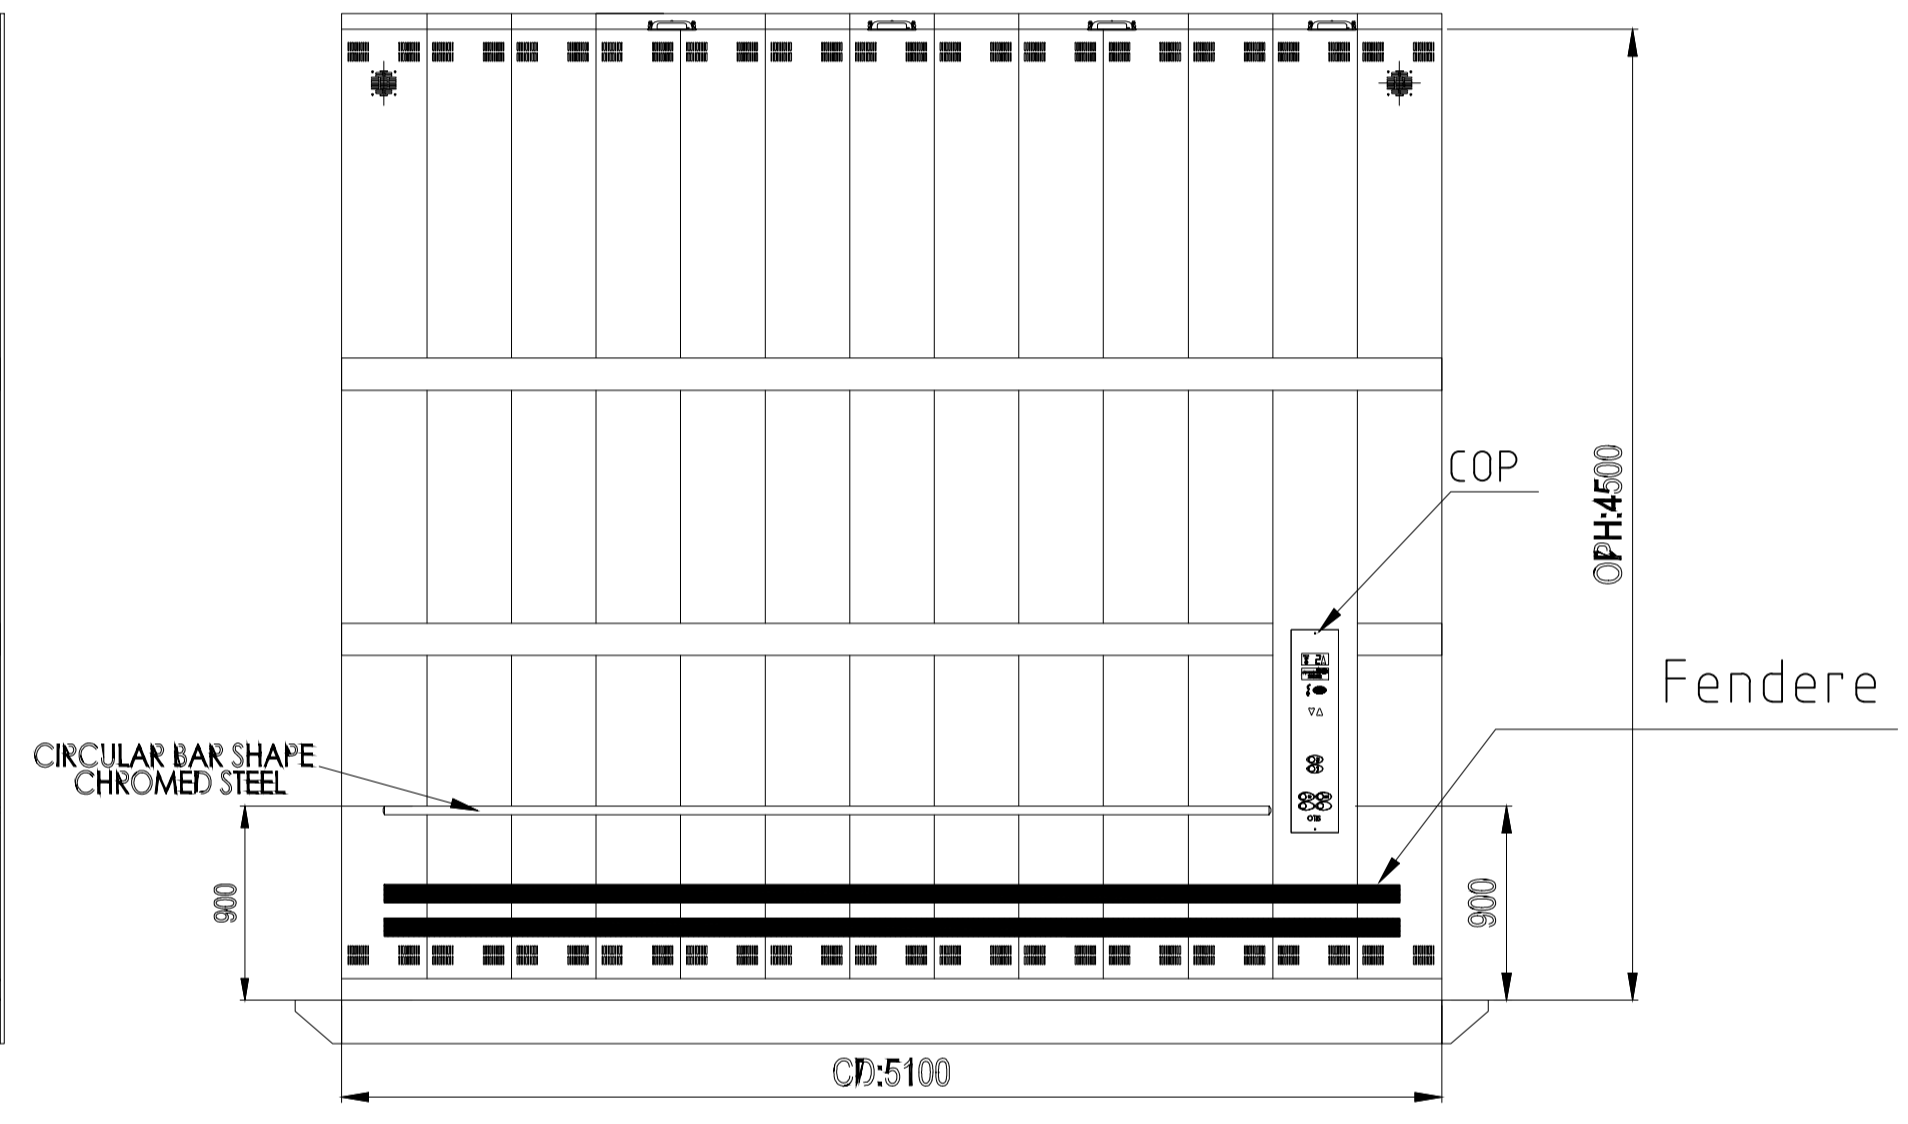

D: RIGHT WALL
St. Steel AISI 304 GRIT 220

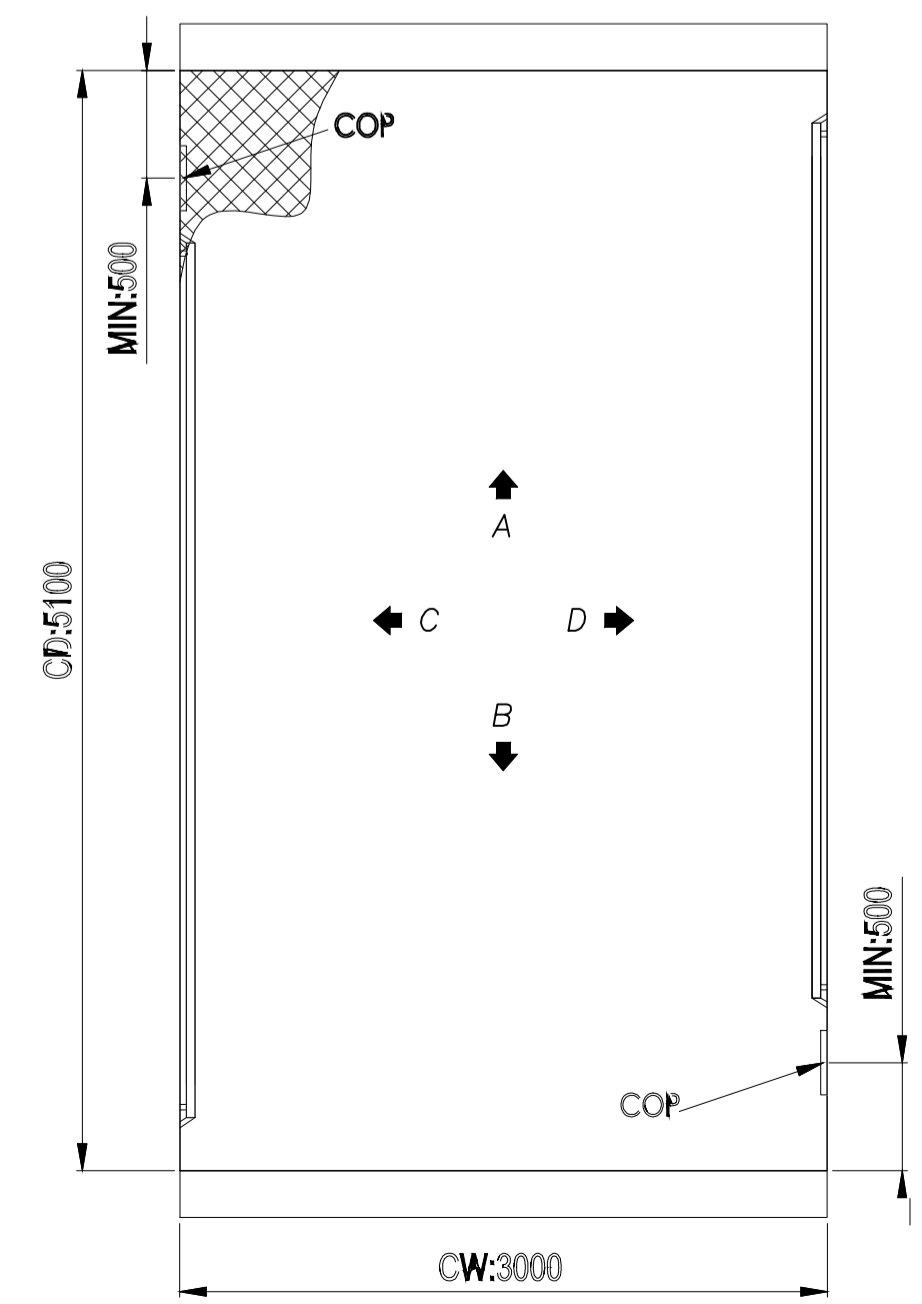

FLOOR
PAINTED STEEL CHECKER PLATE

Car door
St. Steel

Remarks Ref.: ELEVATOR K2 Rev. B: Tilført fendere i heisstol	CAR VIEW Nytt Nasjonalmuseum OSLO, NORWAY Type: GOODS PASSENGER LIFT Capacity: 10000 Kg. (131 Persons) Speed: 0.4 m/s. Landings: 6			OTIS <i>GenOR marine & special elevators</i> Contract nr 55NE3689 Drawing nr 1.19			
	Formel Ca_IC11_Ing	File 55NE3689_R	Drawn by M. R./O.H.		Approved by D. Alvarcz	Date 22.11.2016	Scale 1:40