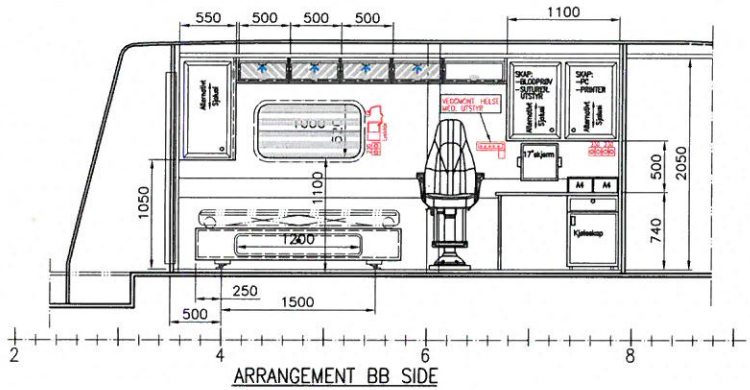

ARRANGEMENT BB SIDE

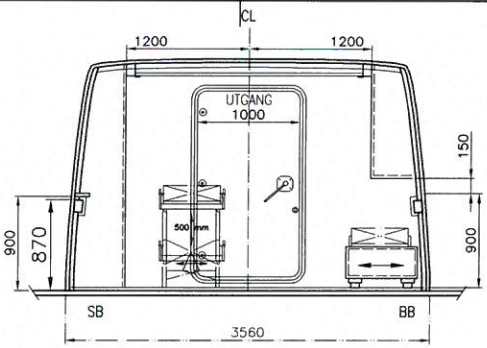

SNITT A-A, AKTERSKOTT, SETT AKTER

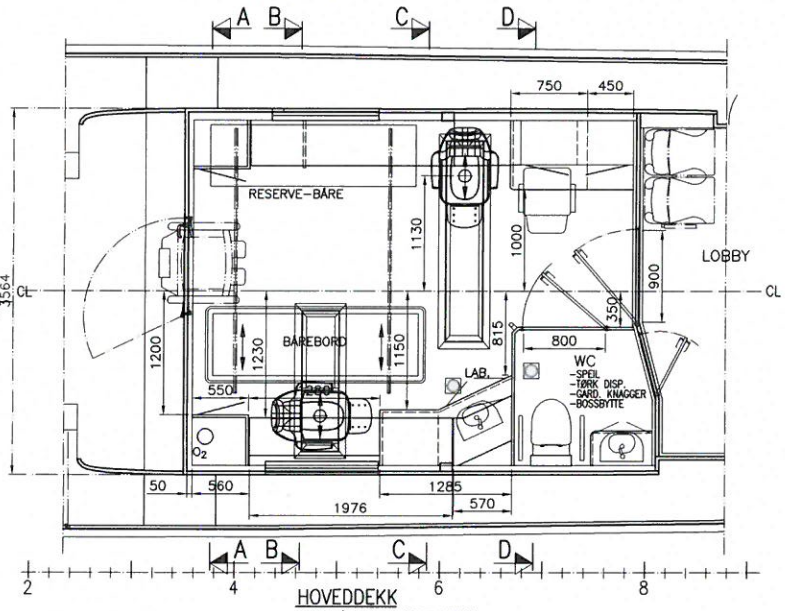

HOVEDDEKK
LEGE/AMBULANSE ROM

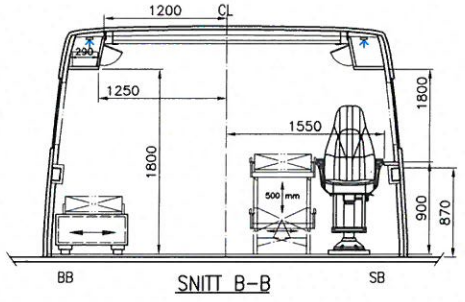

SNITT B-B

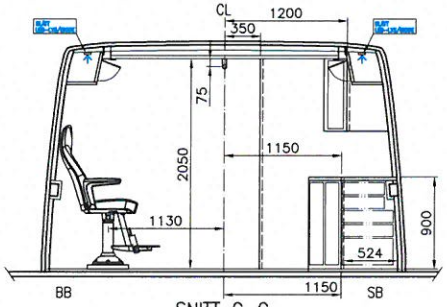

SNITT C-C

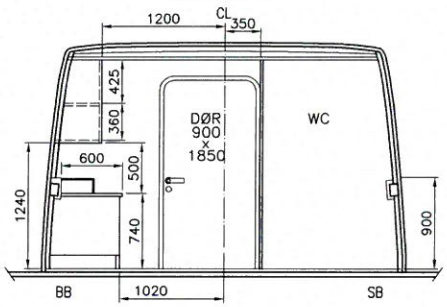

SNITT D-D

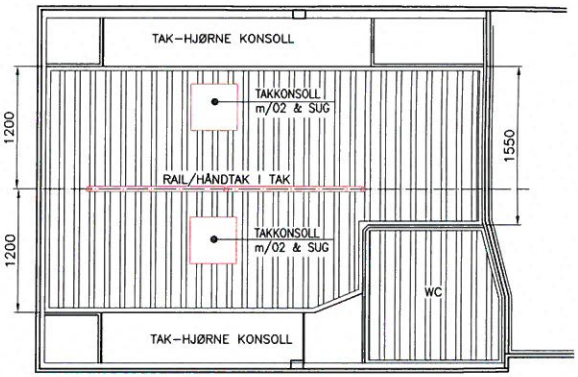

TAK-ARRANGEMENT

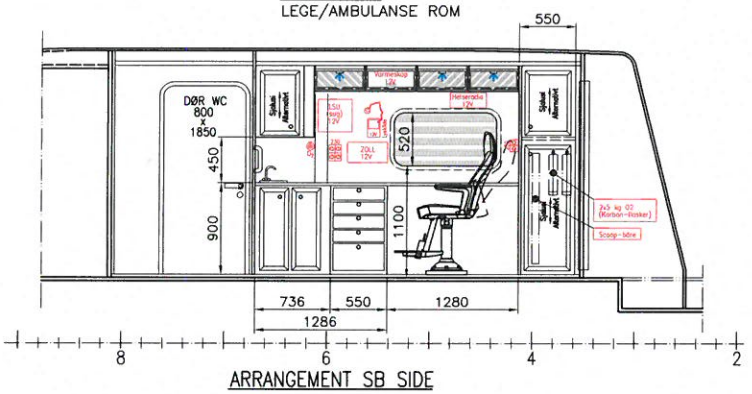

ARRANGEMENT SB SIDE

Rev.	Område	Dato	Beskrivelse	Laget av	Kontr.	Godkj.	
2		04.06.11	OPPDATERT ETTER FLERE GJENNOMGANGER MED BLA. RS	BR			BR

This drawing and the design is our property and must not be desclosed to any third part without permission.

Date	Drawn	Plotted	Scale
20.06.2011	BR		1:50
Checked	Stand.check.	Approved	

Brødrene Aa AS
N-6829 Hyen, NORWAY
Tel: +47 57868700
Fax: +47 57869914
E-post: braa@braa.no - www.braa.no

Title: AMBULANSE ROOM ARR.

Project/Vessel

Drawing no.: 265 – 510 –6862– T – 2

Repl. for

Repl. by