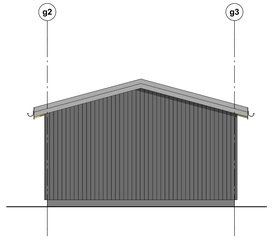

FASADE VEST 1:50

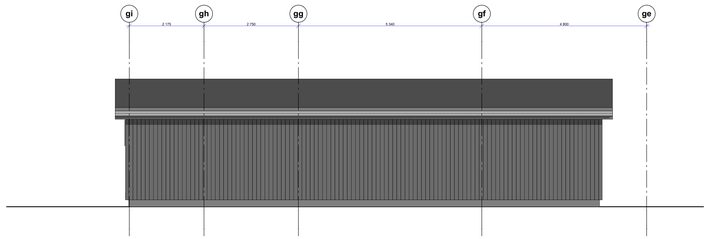

FASADE NORD 1:50

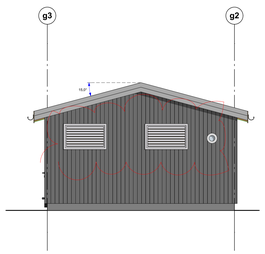

FASADE ØST 1:50

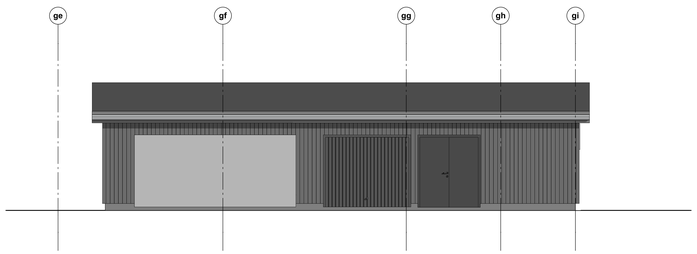

FASADE SØR 1:50

SITUASJONSPLAN 1:100

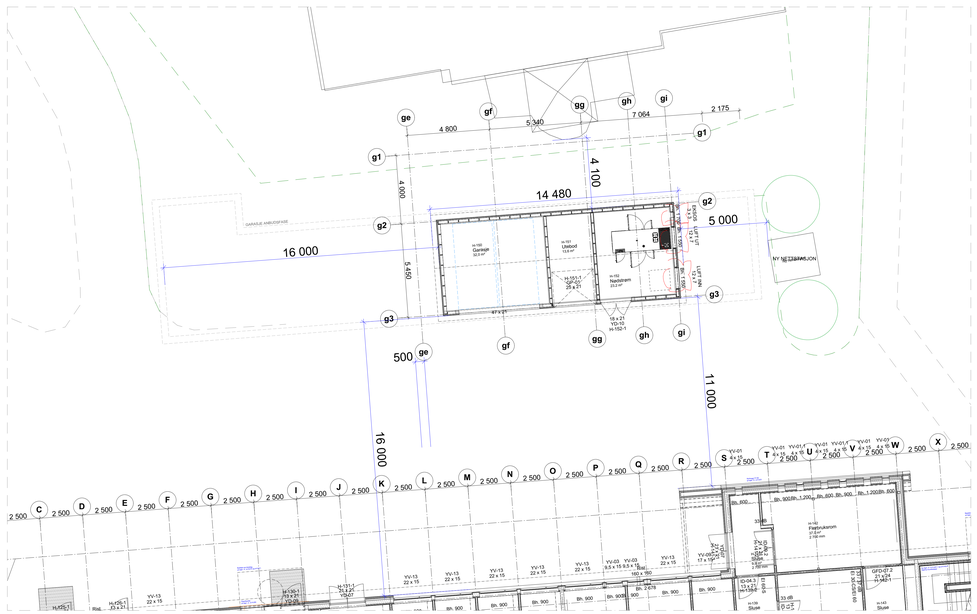

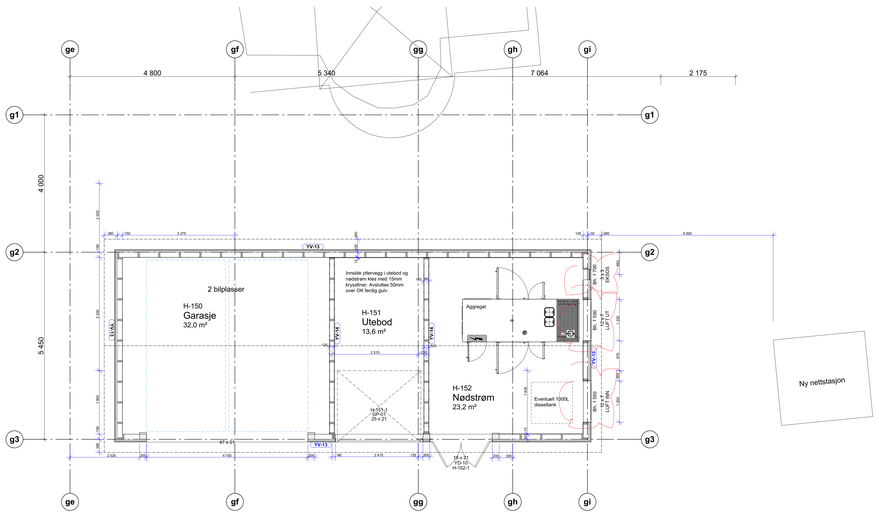

PLAN 1 1:50

YTTERVEGGER (Se også A-CH-470 Skjema ytterveggstyper).

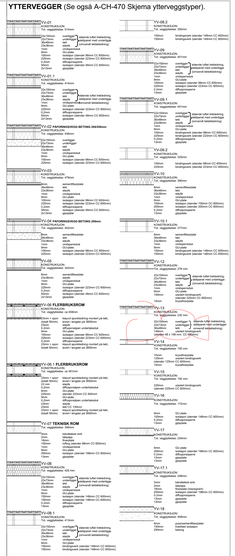

Se RIB tegn. nr.

B-H-473 GARASJE SNITT

B-H-471 GARASJE - FUNDAMENTPLAN

B-H-472 GARASJE GOLVPLAN

NB: Se RIB-tegninger for takkkonstruksjon.

NB I: Alle mål må kontrolleres på byggeplass før produksjon!

NB II: Innervegger er målsatt til stendverk!

NB III: Innside yttervegg i utebod og nødstrøm kles med 15mm kryssfiner. Avsluttes 50mm over OK ferdig gulv.

Versjon	Revisjon	Dato	Utført	Godkjent
G	Krysningsmøte utsparing for luft utlim. Ny utsparing (skjøve ut). Kjøreskjørm YV-13	02.09.2016	MNK	OKJ
F	Byggets plassering. (Riveskytsylem er endret relativt til gamelbygg)	10.05.2016	MNK	OKJ
E	Byggets plassering. (Riveskytsylem er endret relativt til gamelbygg)	03.05.2016	MNK	OKJ
D	Byggets plassering. Justering av reservestrøm. Vegglyser. Ventilasjonsrøret.	18.12.2015	MNK	OKJ
C	Justering iht RIB	26.11.2015	MNK	OKJ
B	Arbeidstegning. Grunnpositeln planlegning.	27.11.2015	MNK	OKJ
A	Arbeidstegning	31.10.2014	EM	OKJ

Lokaliseringsfigur:

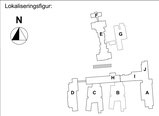

Prosjekterende:
(Tegning utarbeidet av:)

- ● **ARK:** INN-DEBLAW ARKITEKTER AS Øvre Slottsgate 19B, 0358 Oslo tlf: 22 12 12 00
- ○ **LARK:** OULLA GULLKEN AS Øvre Slottsgate 19A, 0358 Oslo tlf: 22 12 12 00
- ○ **RIB:** SWECO AS Grønlandsleiret 29E, 0253 Oslo tlf: 67 12 80 00
- ○ **RIV:** SWECO AS Grønlandsleiret 29E, 0253 Oslo tlf: 67 12 80 00
- ○ **RIE:** SWECO AS Grønlandsleiret 29E, 0253 Oslo tlf: 67 12 80 00
- ○ **RIBR:** SWECO AS Grønlandsleiret 29E, 0253 Oslo tlf: 67 12 80 00
- ○ **RIAKU:** SWECO AS Grønlandsleiret 29E, 0253 Oslo tlf: 67 12 80 00
- ○
- ○
- ○

BYGGHERRE:
NORD-FRON KOMMUNE

tlf: 91 21 61 00
e-post: post@nord-fron.kommune.no

Prosjektnavn og lokalisering:

Sundheim bo- og treningssenter

TRINN II
Kyrkjevegen 30, 2640 VINSTRA
Grnr. 245 / Bnr. 41 mfl.

Fase:
DETALJPROSJEKT

Tegningsnavn:

Garasje - plan og oppriss

Tegnet av: BIM
Kontrollert av: OKJ
Dato: 31.10.2014
Målestokk: 1:50, 1:100,1:20
Godkjent av ansvarlig for prosjekterende:
Referanse:
Erstatter tegning nummer:

Tegningsnummer:
A-H-250.0

Versjon:
G