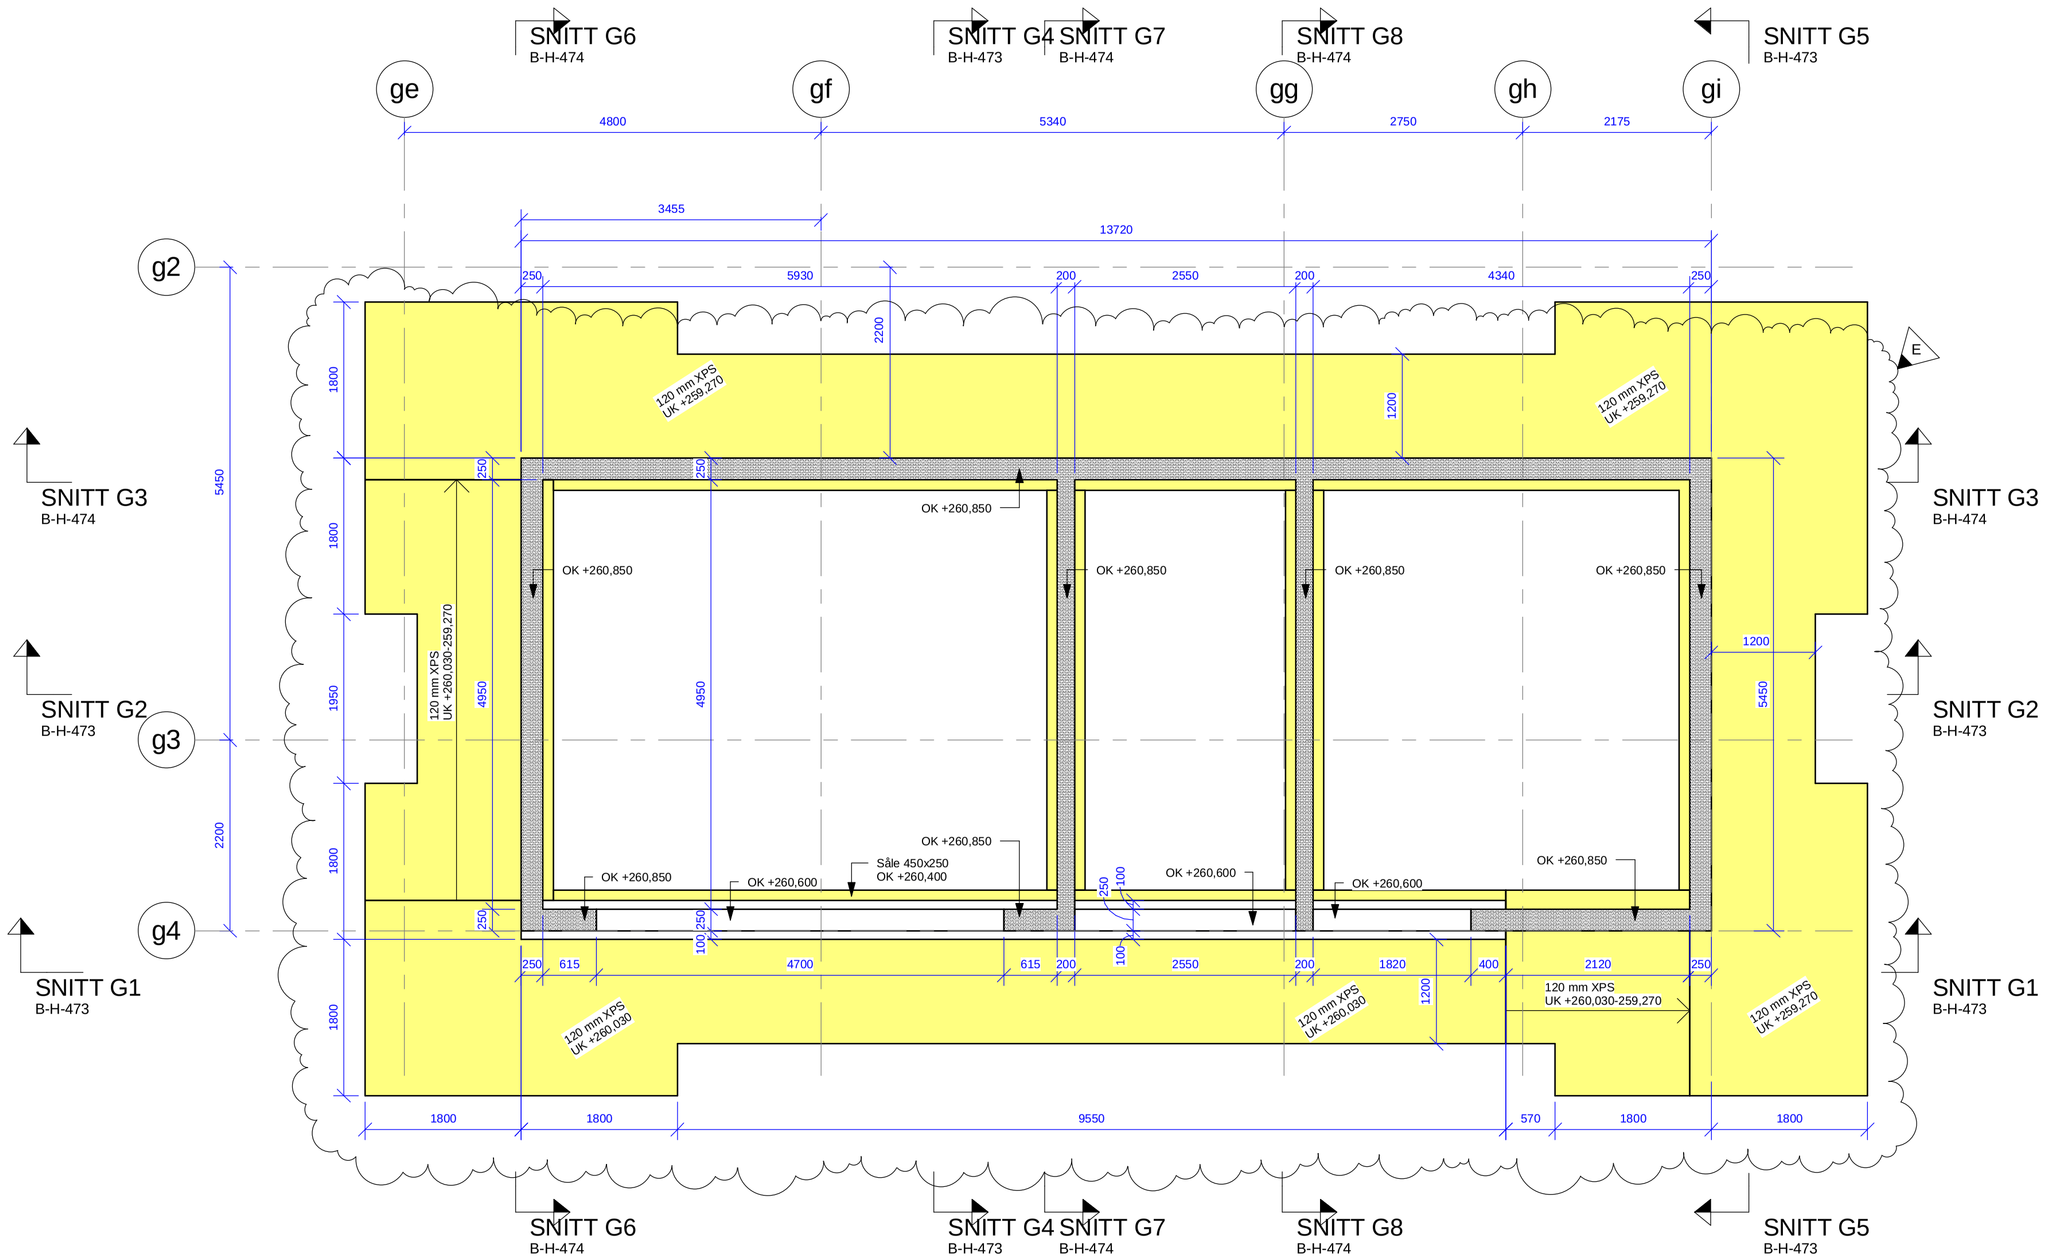

FUNDAMENTPLAN GARASJE

1 : 50

BETONG

	Eksponerings-klasse	Bestandighets-klasse	Nom. over-dekning	Fasthets-klasse	Klorid-klasse
Fundamenter, garasje	XD3	M40	50 mm	B45	Cl 0,40
Golv på grunn, garasje	XD3	M40	50 mm	B45	Cl 0,40
Kjellervegger	XC4	M60	35 mm	B30	Cl 0,40
Utvendige vegger (over bakken)	XF1	M60	35 mm	B30	Cl 0,40
Innvendige vegger	XC1	M60	25 mm	B30	Cl 0,40
Innvendige dekker	XC1	M60	25 mm	B30	Cl 0,40
Innvendige trapper	XC1	M60	25 mm	B30	Cl 0,40
Utvendige konstruksjoner	XF3/XC4	MF45	50 mm	B35	Cl 0,40
Balkonger	XF3/XC4	MF45	50 mm	B35	Cl 0,40

ARMERING

Kvalitet: B500C

Tillatt avvik plassering: +/- 10 mm

Min. omfaringslengde: 50Ø

TRE

Konstruksjonstre: C24
Limtre: GL30C
Sponplater i samsvar med NS-EN 312-5, t = 20 mm

STÅL

Alle bolter og dybler i kvalitet 8.8
Bolter og dybler eksponert for fukt skal være i syrefast stål
Alt annet stål er av kvalitet S355 N

FORANKRING

Reisverk forankres til ringmur med ekspansjonsbolter.
Limtresøylene festes i innstøpte søylesko.

KOTER

KOTE +261,10 ER DEFINERT AV BYGGHERRE.
ALLE OPPGITTE KOTER HER ER RELATIVE I FORHOLD TIL DEN.
MERK AT DEFINERT KOTE 261,10 LIGGER LITT UNDER EKSAKT INNMÅLT KOTE +261,10.

HENVISNINGER

B-H-470 Garasje - graveplan
B-H-472 Garasje - golvplan
B-H-473 Garasje - snitt G1, G2, G4, G5
B-H-474 Garasje - snitt G3, G6, G7, G8
A-H-250.0 Garasje - plan og oppriss (arkitekt)

Versjon	Revisjon	Dato	Utført	Godkjent
E	Fundamentering endra etter vurdering tørreng	31.05.16	HJB	JOPE
D	Endringer p.g.a. større aggregat	12.01.16	HJB	
C	Mindre garasje	27.11.15	HJB	BJEN
B	Arbeidstegning	06.02.15	HJB	
A	Anbudstegning	10.11.14	HJB	

Lokaliseringsfigur:

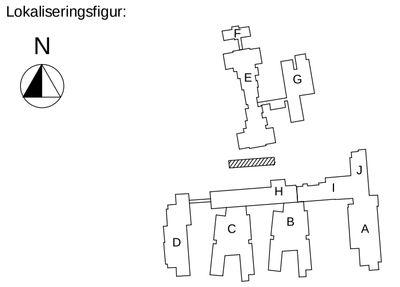

Prosjekterende:
(Tegning utarbeidet av:)

○ ARK:	BØLGEBLIKK ARKITEKTER AS Rosenborggata 19B, 0356 Oslo tlf: 221 21250	○ RIBR:	SWECO AS Drammensveien 260, 0283 Oslo tlf: 671 28000
○ LARK:	GULLIK GULLIKSEN AS Rosenborggata 19A, 0356 Oslo tlf: 477 70400	○ RIAKU:	SWECO AS Drammensveien 260, 0283 Oslo tlf: 671 28000
● RIB:	SWECO AS Drammensveien 260, 0283 Oslo tlf: 671 28000	○	
○ RIV:	SWECO AS Drammensveien 260, 0283 Oslo tlf: 671 28000	○	
○ RIE:	SWECO AS Drammensveien 260, 0283 Oslo tlf: 671 28000	○	

BYGGHERRE:
NORD-FRON KOMMUNE
Nedregate 50
2640 VINSTRA

tlf: 61 21 61 00
e-post: post@nord-fron.kommune.no

Prosjektnavn og lokalisering:

Sundheim bo- og treningssenter
TRINN II
Kyrkjevegen 30, 2640 VINSTRA
Gnr. 245 / Bnr. 41 mfl.

Fase:
Arbeidstegning

Tegningsnavn:
GARASJE - FUNDAMENTPLAN

Tegnet av: HJB
Kontrollert av: OR
Dato: 10.11.2014
Målestokk: 1:50 (A1)
Filnavn: P:\162\33788001 Sundheim II\09 Tegninger\RIB\RIB_SundheimX.rvt
Referanse: 3378805

Tegningsnummer:
B-H-471

Versjon:
E