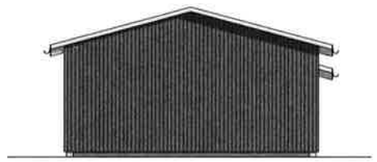

FASADE VEST 1:50

FASADE NORD 1:50

FASADE ØST 1:50

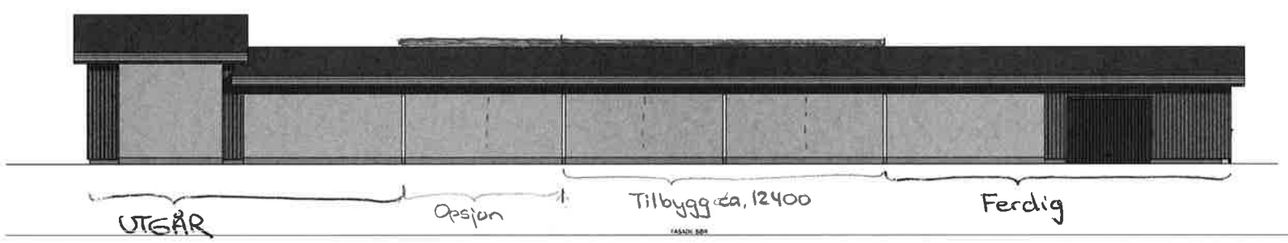

FASADE SØR 1:50

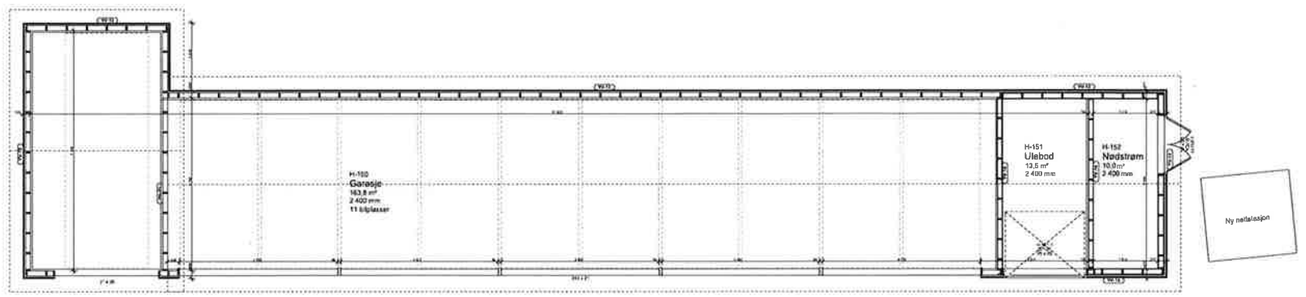

PLAN 1 1:50

YTTERVEGGER (Se også A-CH-470 Skjema ytterveggstyper).

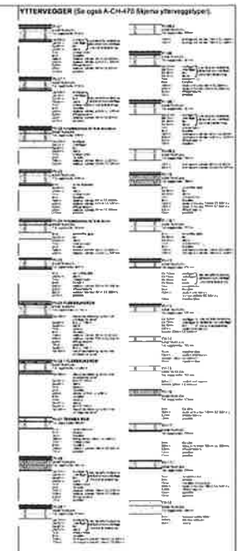

INNERVEGGER (Se også A-CH-471 Skjema innerveggstyper).

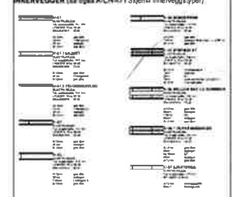

NB: Alle mål må kontrolleres på byggeplass før produksjon!

A	1. utstilling	31.10.2019	BM	RMU
Endring	Revisjon	Dato	Utført	Godkjent

Lokalisering/gatnr:

Prosjekterende:
(Tegning utarbeidet av:)

●	AARK	○	RIBR
○	LARK	○	RIMAS
○	RIB	○	
○	RIBr	○	
○	RIE	○	

ARKITEKTER
MORSTRØM NORBANK
Norbygt. 41
4612 KRISTIANSAND
tlf 38 07 30 00
e-post post@morstrom-norbank.no

Prosjektnavn og bruksområde:
Sundheim bo- og treningssenter
TRINN II
Rv.flyvegen 22, 2840 VINSTRA
Kpnr. 2453 / Bnr. 41 mfl.

Fase
DETALJPROSJEKT

Tegningsnavn:
Garasje - plan og oppriss

Tegningsnummer
A-H-250.0

A