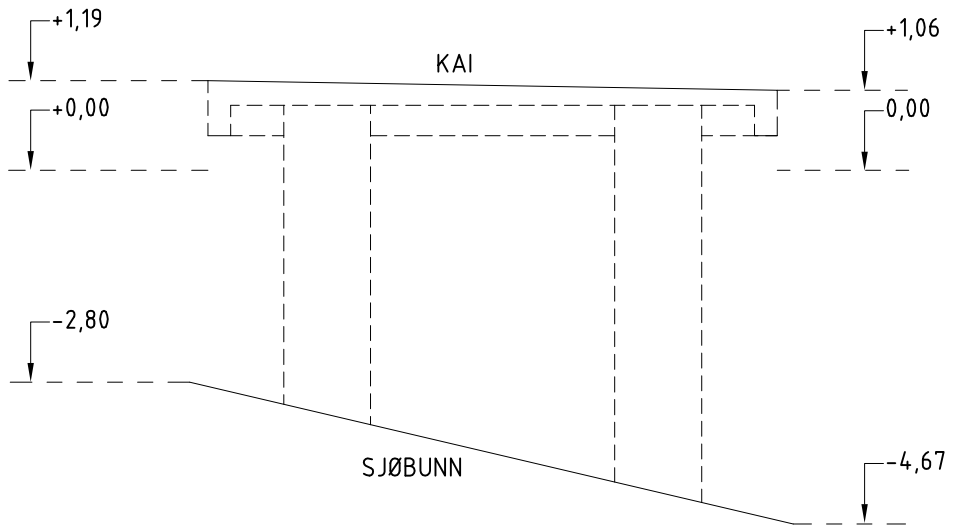

SKJEMATISK SNITT

MÅL 1:100

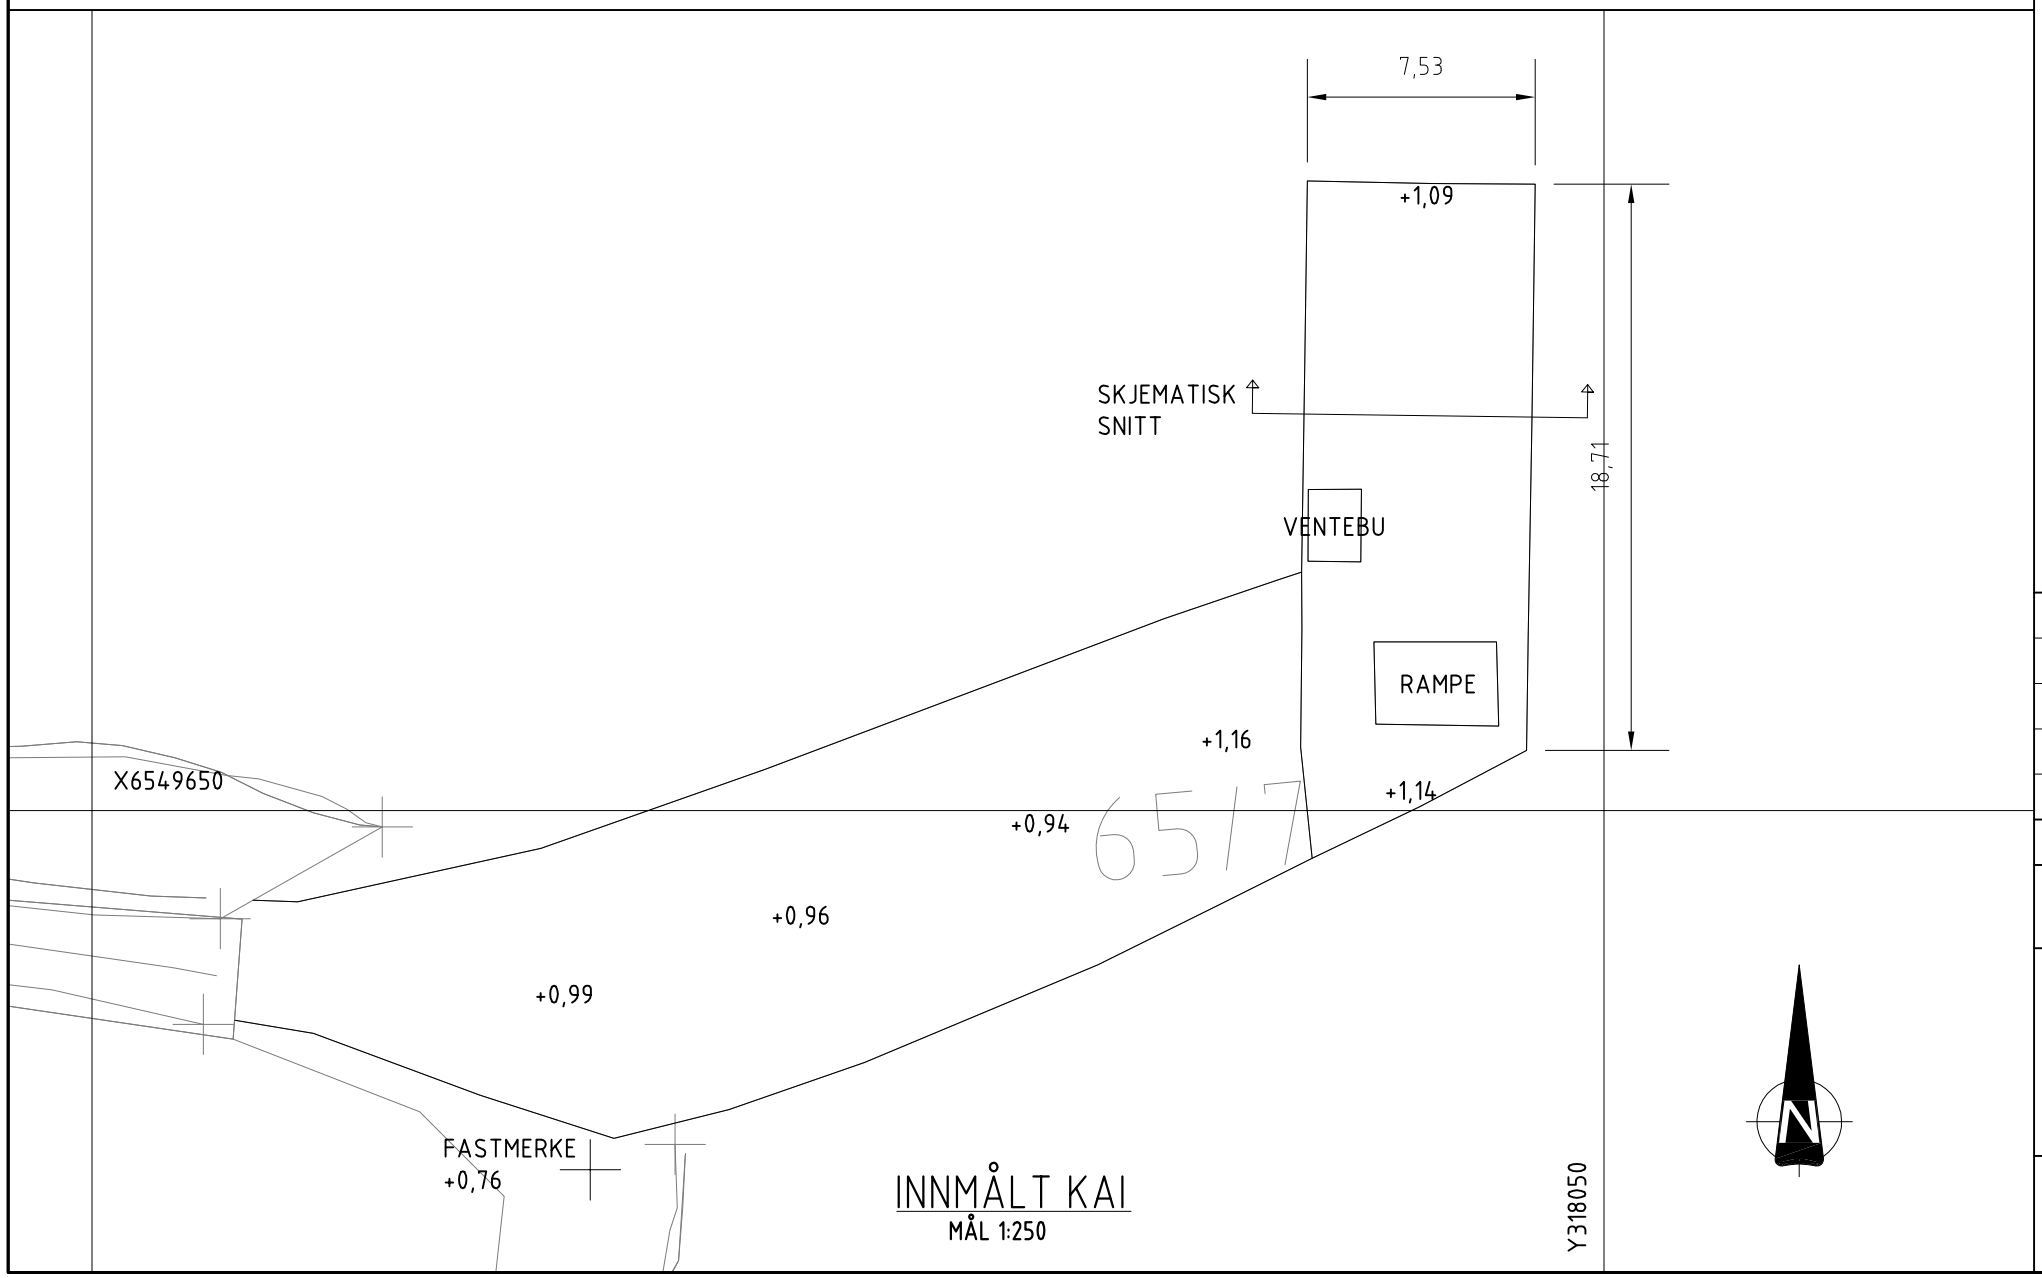

INNMÅLT KAI

MÅL 1:250

ANMERKNINGER:

- Referansenivå: NN 2000

Innmålt kai

Antatt plassering

Rev.	Dato	Beskrivelse	Sign.
1	20.04.2018	For kommentar.	HE

STRAND KOMMUNE

KAI SØR-HIDLE

INNMÅLT KAI

Tegn.: HE
Kontr.: KH
Dato: 20.04.2018
Mål:

Sak nr.: 1196

Sivilingeniør SK Langeland as

Tegn. nr: 200

Rev.: 1