
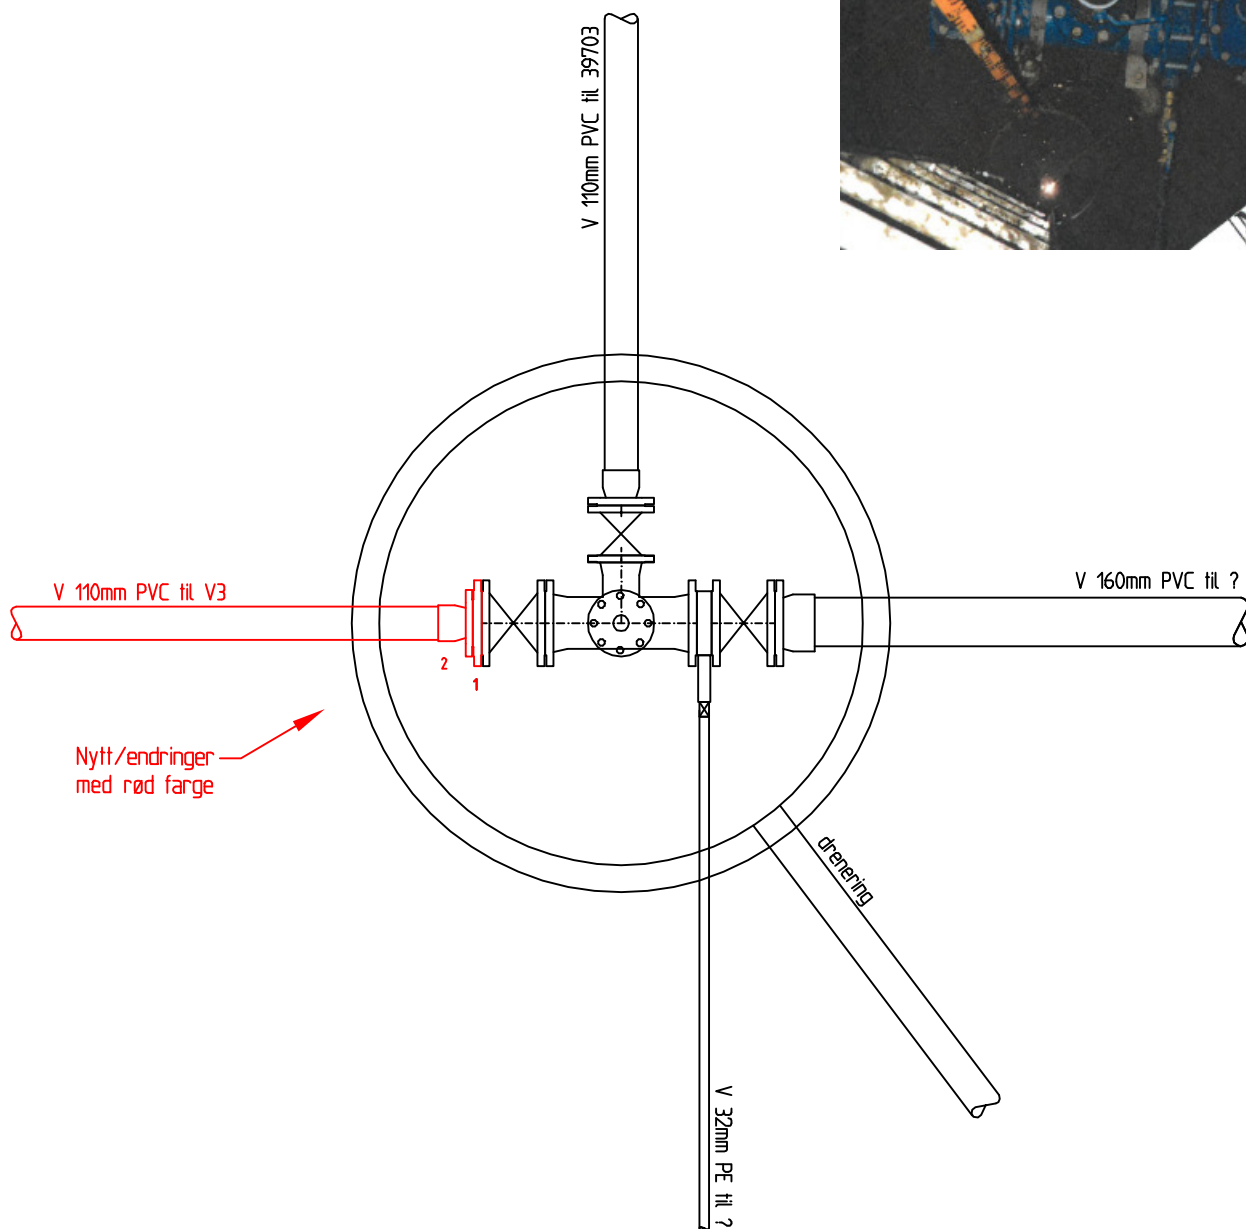


Eksisterende kum

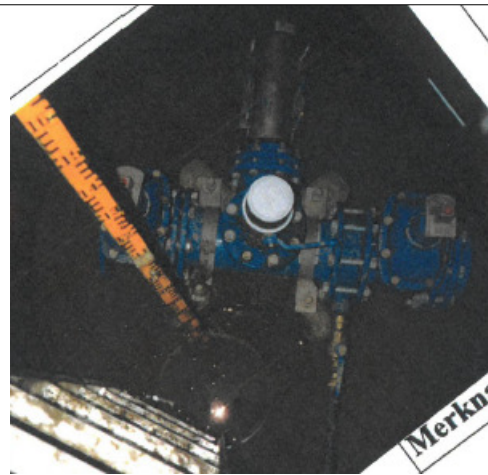

Pos	Rørdeler i vannkum	Anfall		
1	Reduksjonsflens DN150/100	1		
2	Flensmuffe	1		
			REV.	DATO
			SIGN.	REV. GJELDER
Oppdragsgiver Steinkjer Kommune				
Prosjekt Byfossen nord VVA				
Tegn tittel Kum 47080				
			Jr.-utviklede	Tegninger
			-	-
			Koordinatsystem	
			Mål	1:25 (A4)
			Dato	05.10.18
			Tegn. EG	Saksbeh. EG
			Sak nr.	1782
			Tegn. nr.	29
			Rev.	-