

KABELSJAKT




SIRENE




VARSELLAMPE




KOBLINGSSKAP  
Intercom/Telefon

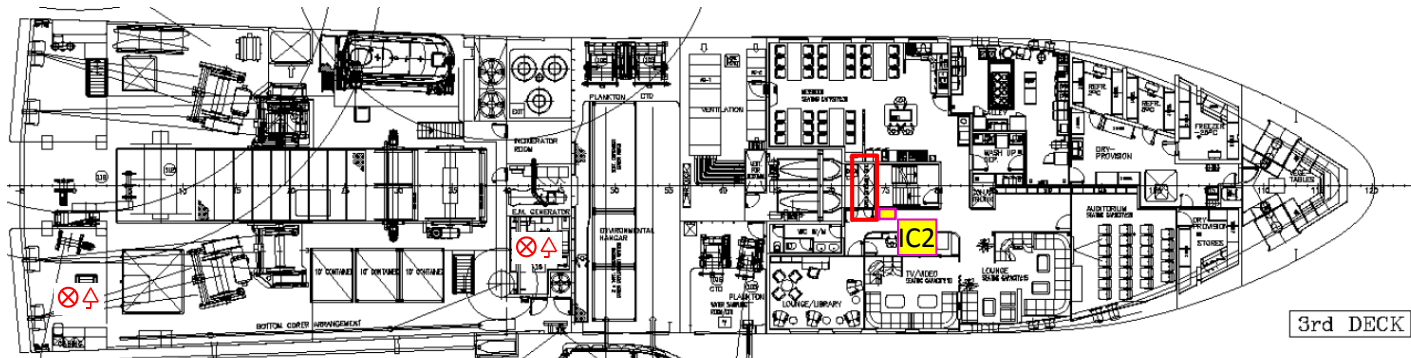


3rd DECK

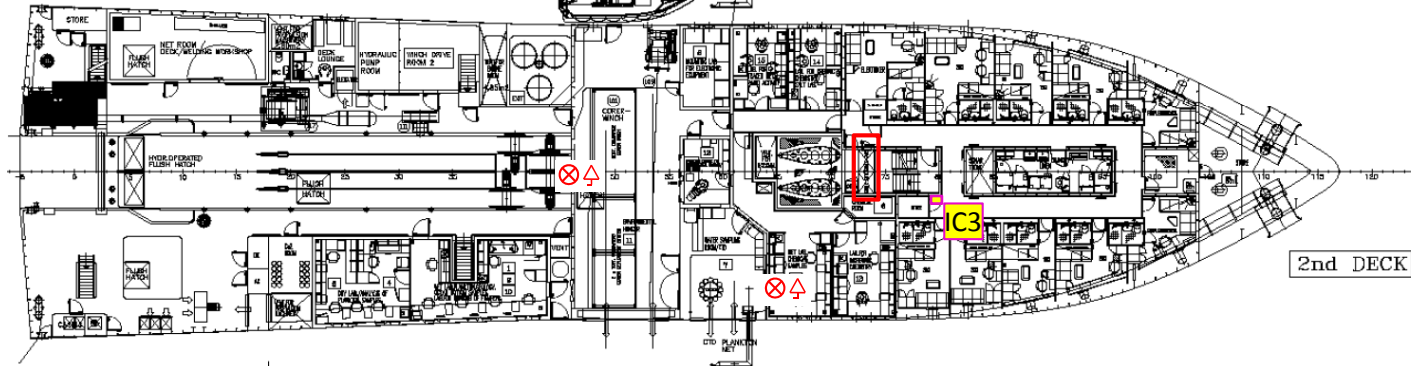

2nd DECK

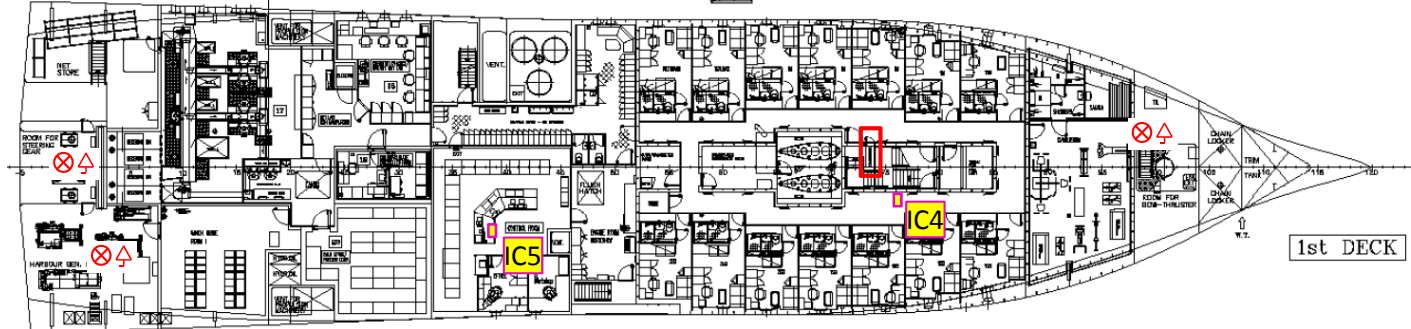

1st DECK

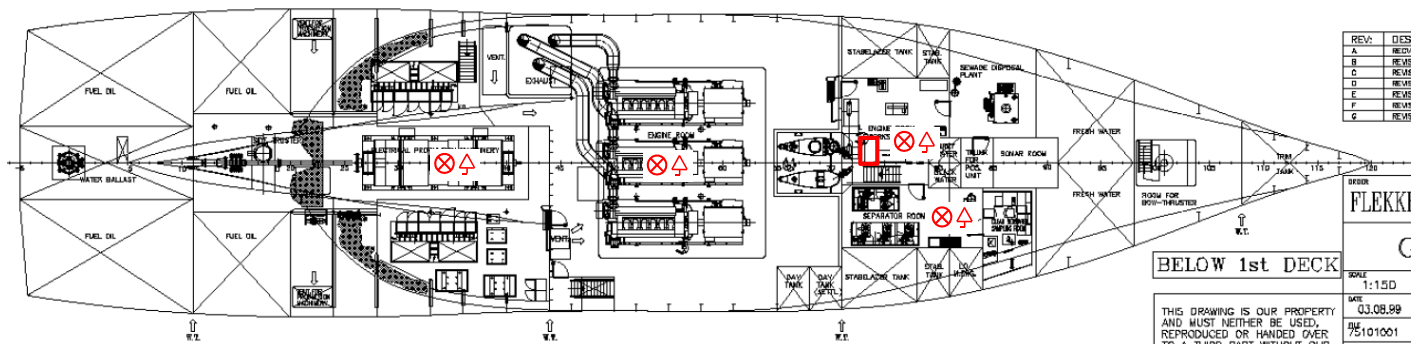

BELOW 1st DECK



KABELSJAKT



SIRENE



VARSELLAMPE



KOBLINGSSKAP  
Intercom/Telefon

REV.	DESCR
A	REVISJON
B	REVISJON
C	REVISJON
D	REVISJON
E	REVISJON
F	REVISJON
G	REVISJON

DEKOR  
**FLEKKEF**  
G1

SCALE: 1:150  
SEK. K.C.I. 11

THIS DRAWING IS OUR PROPERTY  
AND MUST NEITHER BE USED,  
REPRODUCED OR HANDED OVER  
TO A THIRD PART WITHOUT OUR