

Grov befaring eksisterende bakkevasker sterilsentralen.


Grop: sett ovenfra

Dybde grop: 27,5cm

Grop mål

140cm, ren side

180cm

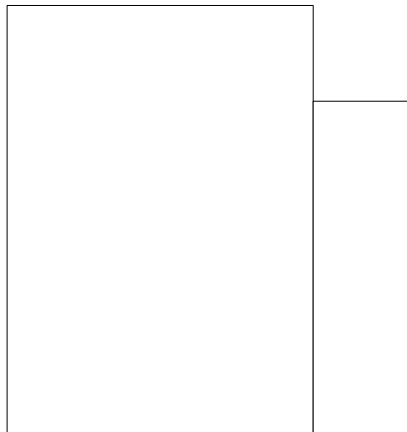

136cm

180cm, uren side

Maskin mål: B100 x L160cm x H233cm

Toppkappe: H50cm

Høyde gulv til himling: 280cm

Adkomst Uttransport og inntransport:

Lysåpning dør: B110cm x H204cm

Sannsynligvis må det åpnes i vegg mot korridor T-plan.

Elektrisk: se bilde av merkeskilt.

Spenning IT230V 3faser

Ampere: 16A

Motor: 1,5kW

Maxload: 3,0kW

