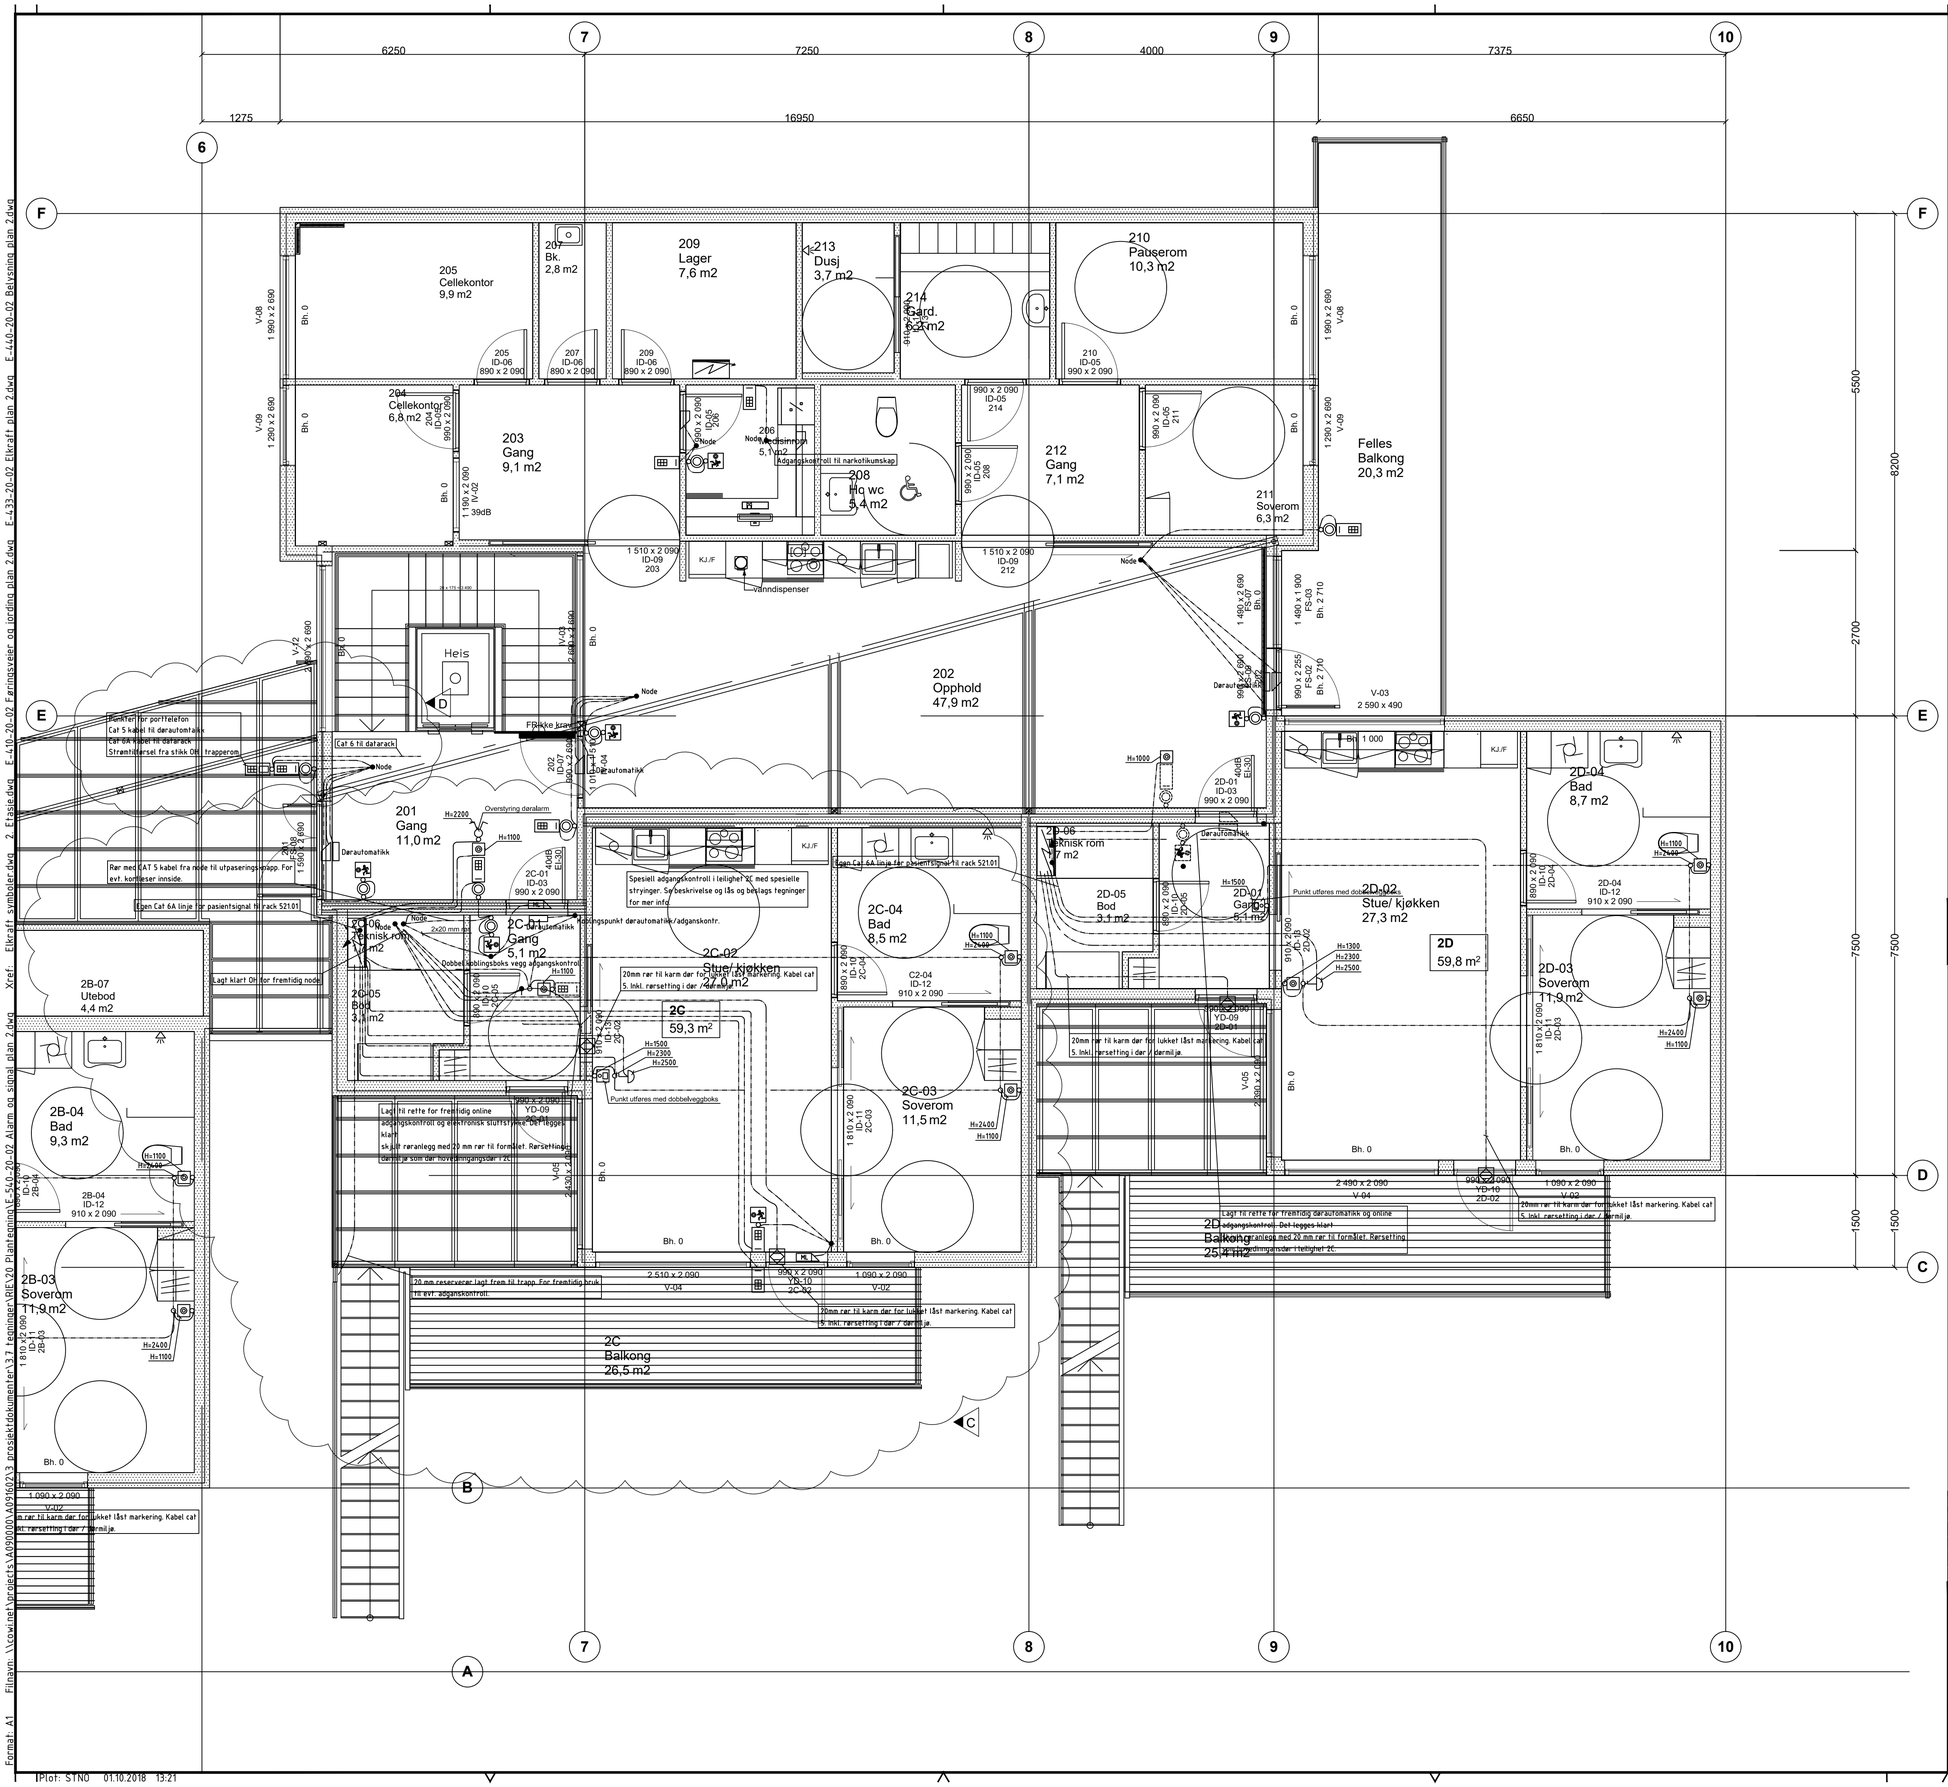

ALARM OG SIGNAL PLAN 2 DEL 2

Tegning nr. E-540-20-02-02 Rev. D

Status ARBEIDSTEGNING

Rev.	Dato	Revideringen gjelder	Nr.	Saksb.	Sidem.k.	Oppdr.a.
D	20.09.18	Tegnet inn punkter for porttelefon		STNO		STNO
C	10.09.18	Justering 2C		STNO		STNO
B	07.09.18	Nytt ARK underlag, endert 2C		STNO		STNO
A	15.11.17	Arbeidstegning		STNO	TJA	TJA
1	26.05.17	Tilbudstegning		STNO	TJA	TJA

TYSVÆR KOMMUNE

BOTILTAK STEGABERG DETALJPROSJEKT 60164

ALARM OG SIGNAL PLAN 2 DEL 2

Tegnet av STNO | Saksbehandler STNO

Sidemannskontr. TJA | Oppdragsansvarlig STNO

Fag RIE | Målestokk 1:50

Dato 26.05.2017 | (A1)

COWI

Oppdragsnr. A091602 | Status ARBEIDSTEGNING

Tegning nr. E-540-20-02-02 Rev. D

Format: A1 Filnavn: \\cowi.net\projects\A090000\A091602\3 prosjektdokumenter\3.7 tegninger\RIE\20 Plantegning\E-540-20-02 Alarm og signal plan 2.dwg Xref: Elkraft symboler.dwg 2. Etasje.dwg E-410-20-02 Føringsveier og jording plan 2.dwg E-433-20-02 Elkraft plan 2.dwg E-440-20-02 Belysning plan 2.dwg

Plot: STNO 01.10.2018 13:21