


Filnavn: \\cowi\ne\projects\5090000\A091602\3\_Prosjekt\dokumenter\3.7\_Tegninger\BIE\20\_Plan\tegnings\5-540-20-02\_Alarm\_og\_signal\_plan\_2.dwg Xref: Elektrif. symboler.dwg E-433-20-02\_Elektrif. plan\_2.dwg E-440-20-02\_Belystning plan\_2.dwg  
 Format: A1  
 Plottet: sfnr 09.09.2018 19:19

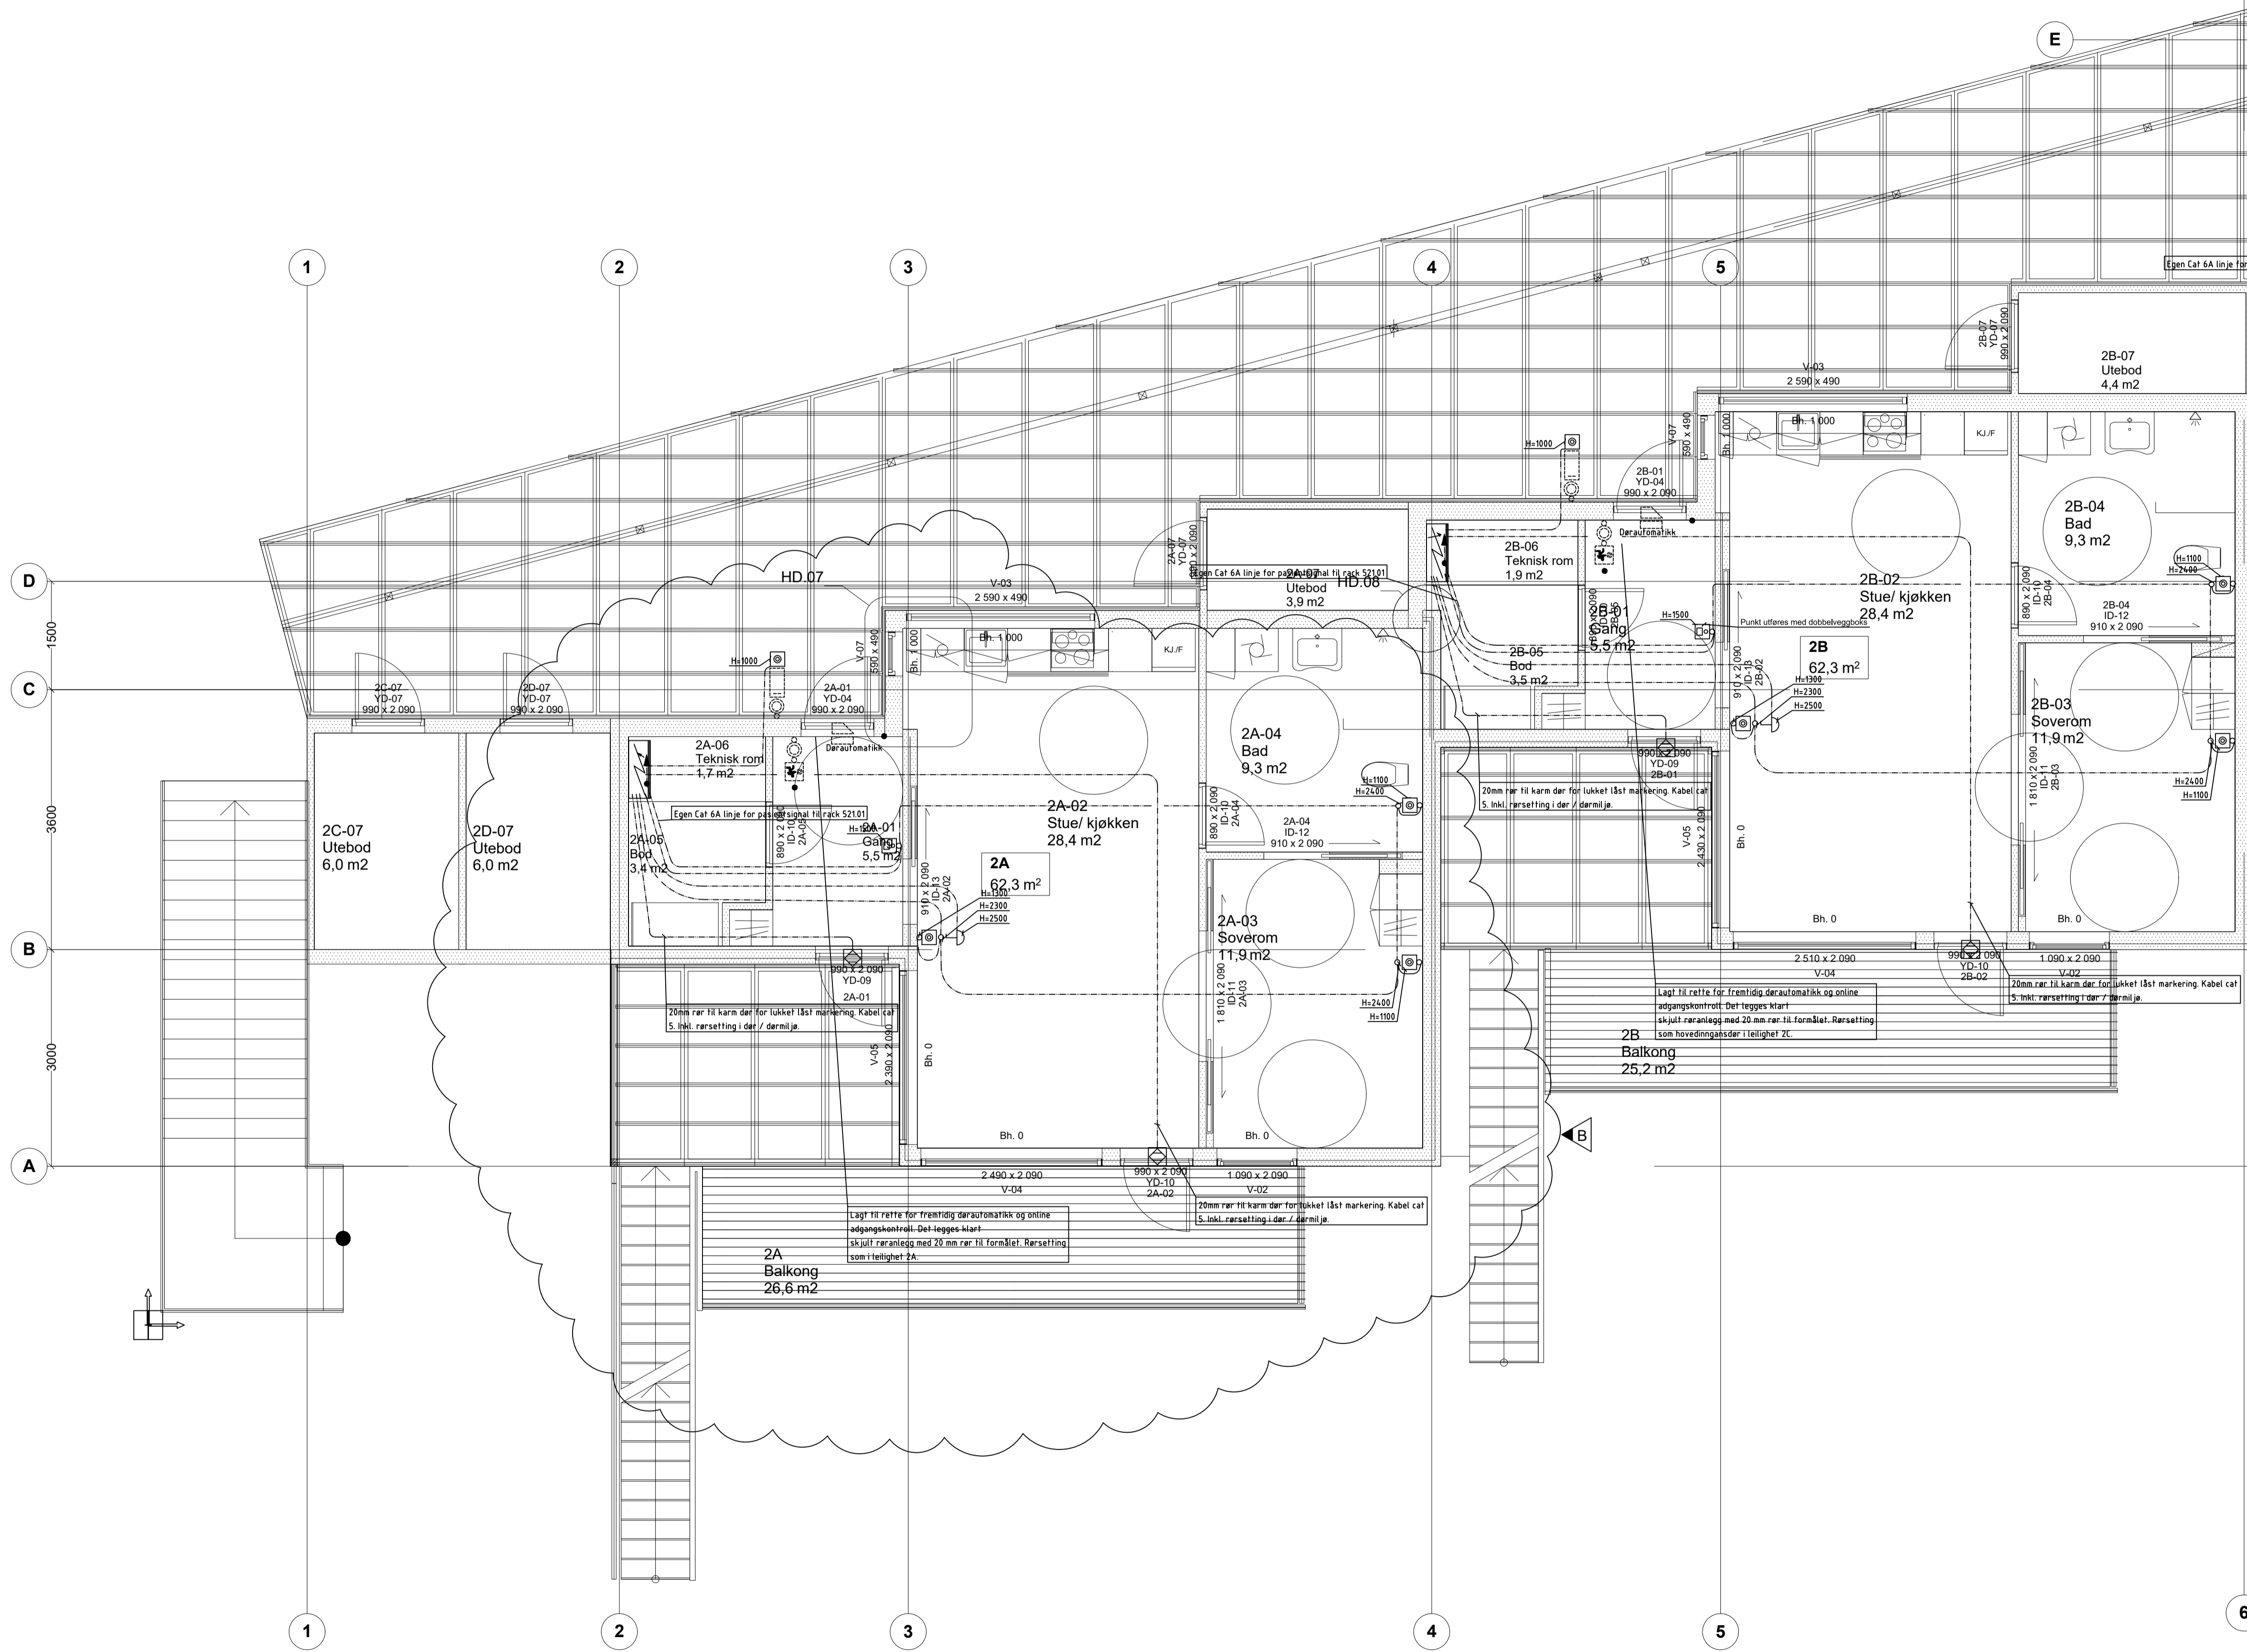

ALARM OG SIGNAL PLAN 2 DEL 1		Tegning nr. <b>E-540-20-02-01</b>	Rev. <b>B</b>
		Status	ARBEIDSTEGNING

Rev.	Dato	Revideringen gjelder	Nr.	Saksb.	Sidem.k.	Oppdr.a.
B	07.09.18	Nytt underlag ARK, tilbakeført 2A		STNO		STNO
A	15.11.17	Arbeidstegning		STNO	TJA	TJA
1	26.05.17	Tilbudstegning		STNO	TJA	TJA
TYSVÆR KOMMUNE			Tegnet av	STNO	Saksbehandler	STNO
BOTILTAK STEGABERG DETALJPROSJEKT 60164			Sidemannskont.	TJA	Oppdragsansvarlig	STNO
ALARM OG SIGNAL PLAN 2 DEL 1			Fag	RIE	Målestokk	1:50
			Dato	26.05.2017		(A1)
			Oppdragsnr.	A091602	Status	ARBEIDSTEGNING
			Tegning nr.	<b>E-540-20-02-01</b>	Rev.	<b>B</b>



Oppdragsnr. A091602  
 Tegning nr. **E-540-20-02-01**  
 Rev. **B**