


2. Tilbygg 2 ferdigstilles komplett i fortsettelsen av tilbygg 3

4. Fellesareal, ombygging kjøkken mm til slutt

1. Tilbygg 3 ferdigstilles komplett først

3. Tilbygg 1 ferdigstilles komplett i fortsettelsen av tilbygg 2

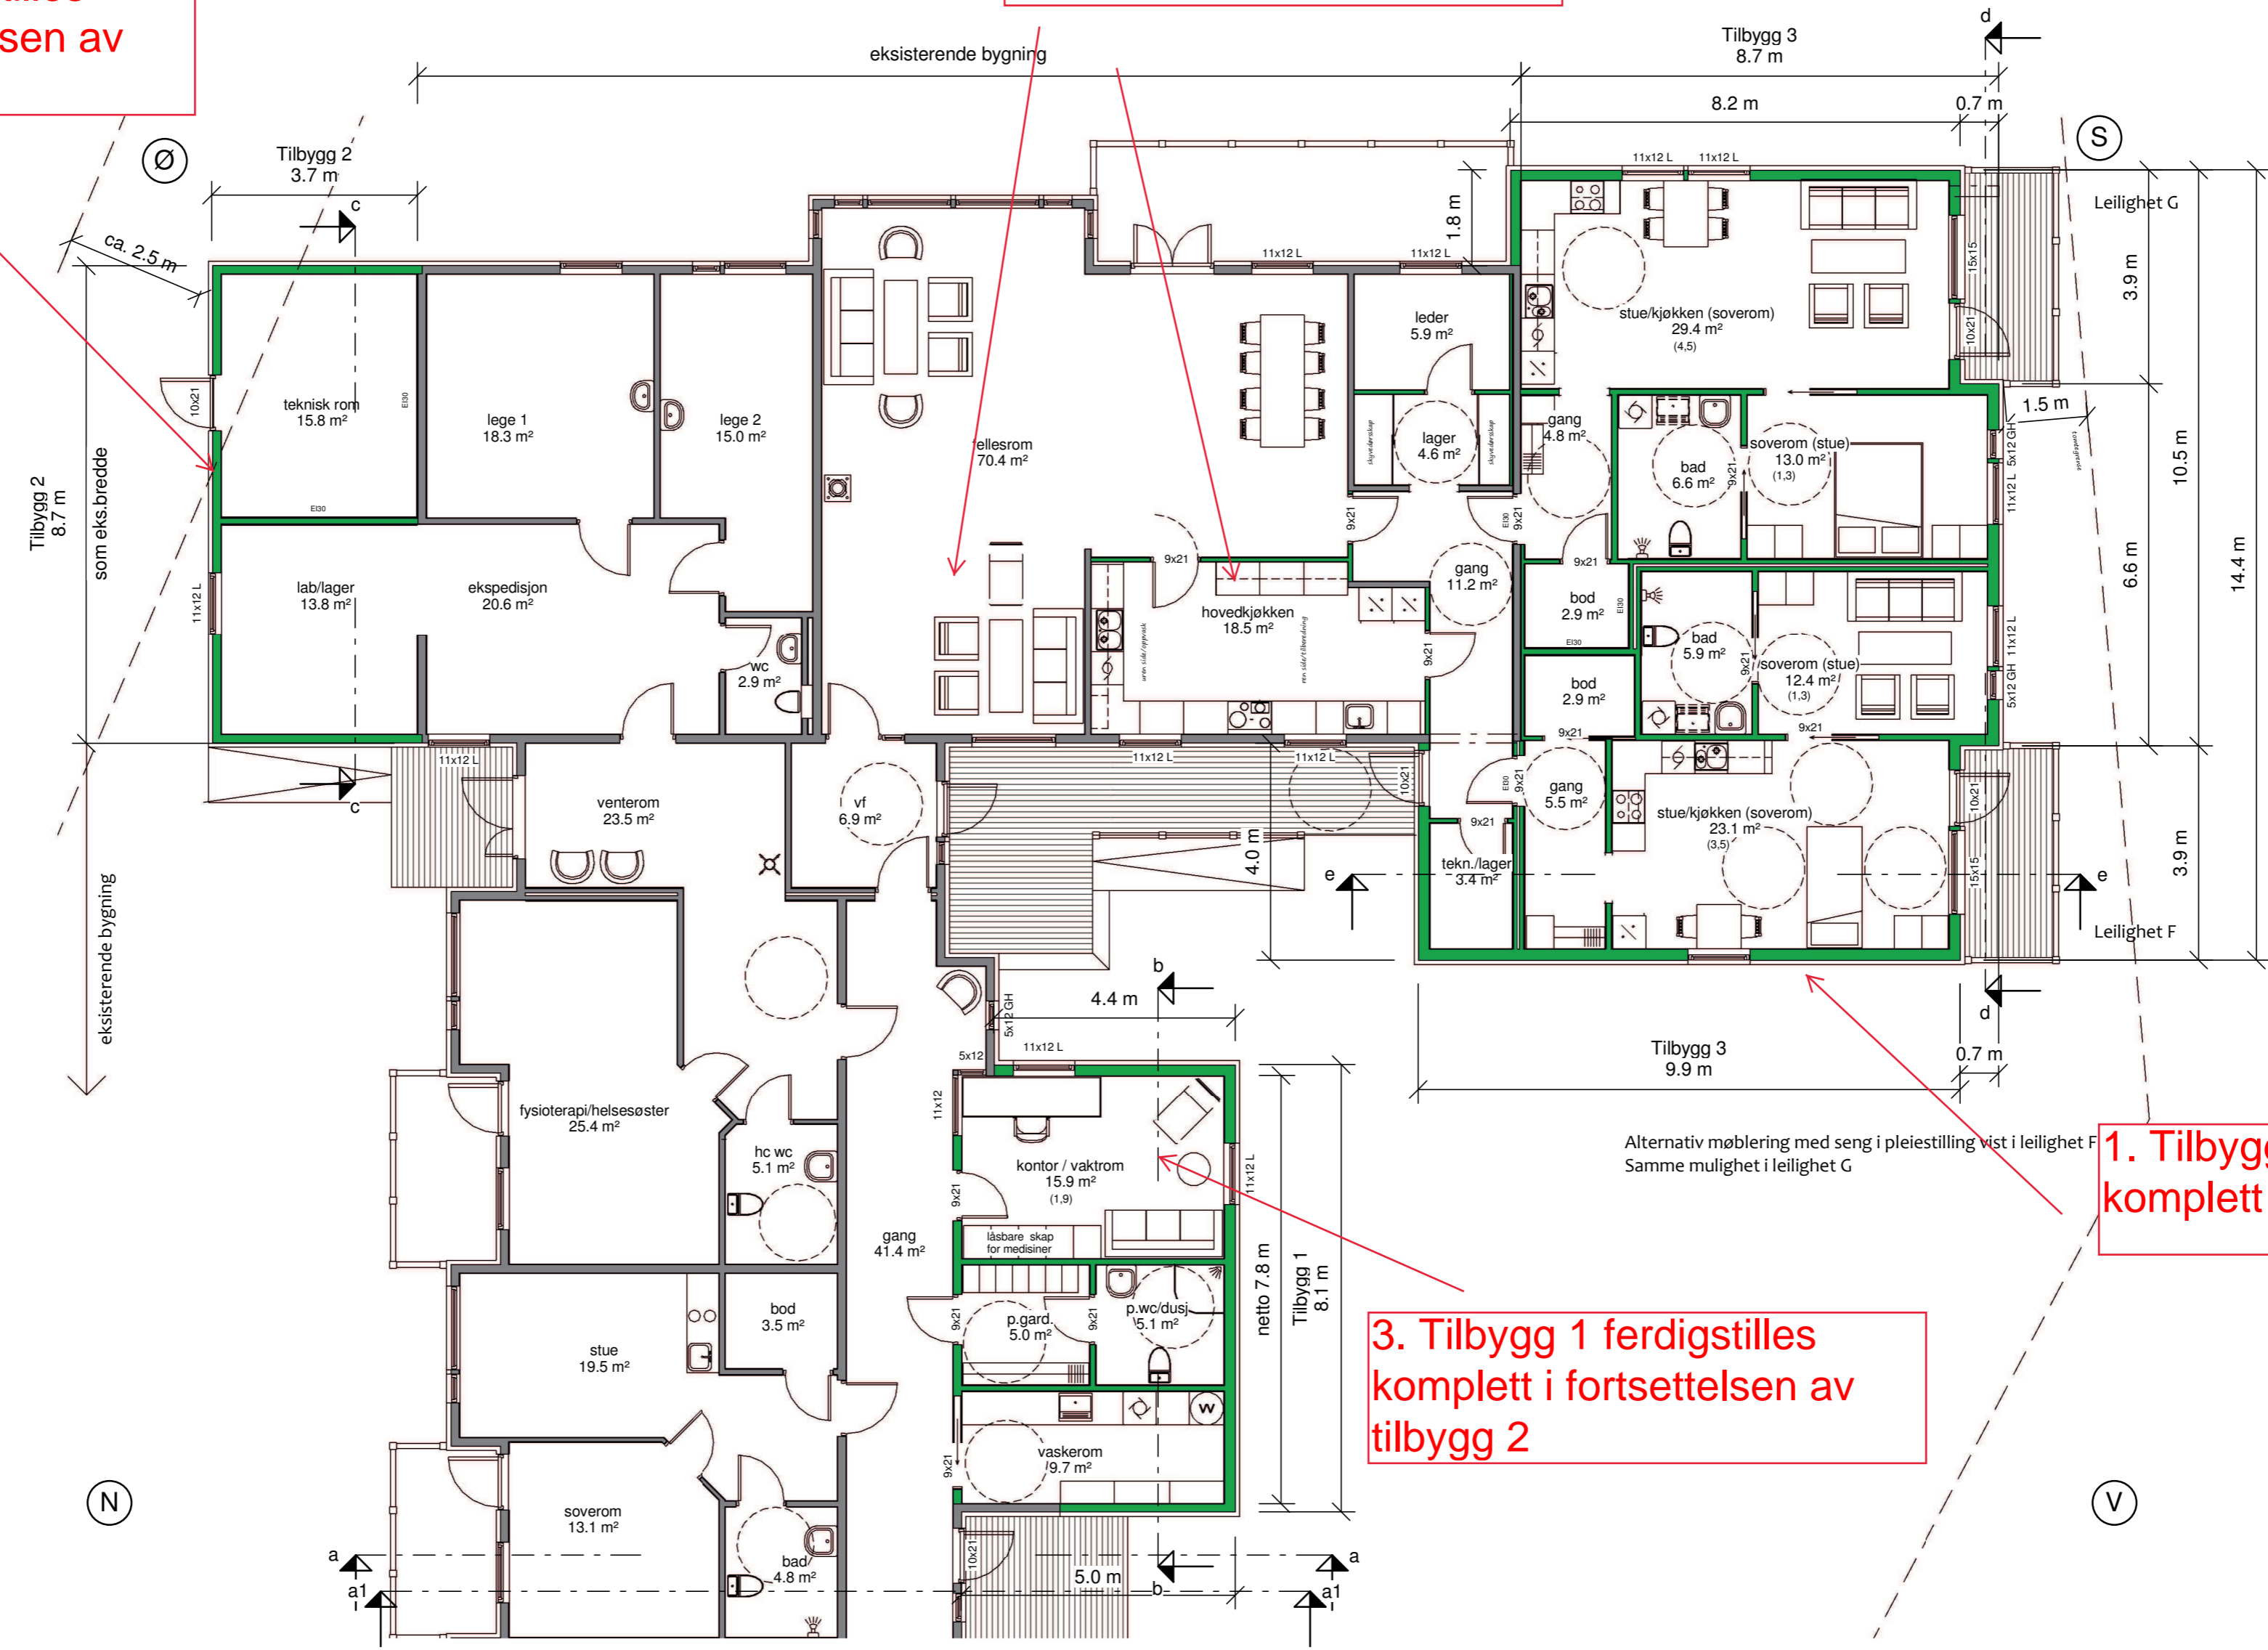

EKS.BYGNING	597 m² BYA	553 m² BRA
TILBYGG 1	34 m² BYA	32 m² BRA
TILBYGG 2	33 m² BYA	30 m² BRA
TILBYGG 3	130 m² BYA	122 m² BRA
SUM	794 m² BYA	737 m² BRA

Arkitekt Lisbet Fyri Ingebrigtsen
 Arkitekt Lisbet Fyri Ingebrigtsen, Bukken Bruse 21, 8028 Rode, tlf: 41 43 48 39, mail: lisbet@fyri.no, org.nr: 998 449 340 Fyri AS

REV	DATE	REVISJON	SIGN
a	20.10.17	Skyvedør til bod i leilighet F, vist seng i pleiestilling	lis
b	01.11.17	Forslag for seng i pleiestilling leilighet F og G	lis
c	16.01.18	Flyttet dør fra vaskerom til gang	lis

PROSJEKT:	Lovund helsetun
TILTAKSHAVER:	Lurøy kommune
BYGGEPLASS:	Lovund
G.nr/B.nr:	
KOMMUNE:	Lurøy

TEGN, INNHOLD:	Plan med nye tilbygg	MÅLESTOKK:	1:100
ARKITEKT:	Lisbet	PROSJEKT NR:	
TEGN:	lis	DATE:	25.09.17
REV:	c	TEGN NR:	E 01

© Denne tegning må ikke kopieres eller benyttes ved foretagender som rettighetshaver ikke medvirker i.