


Senter krok t:l bakkaant VBG

3835 mm

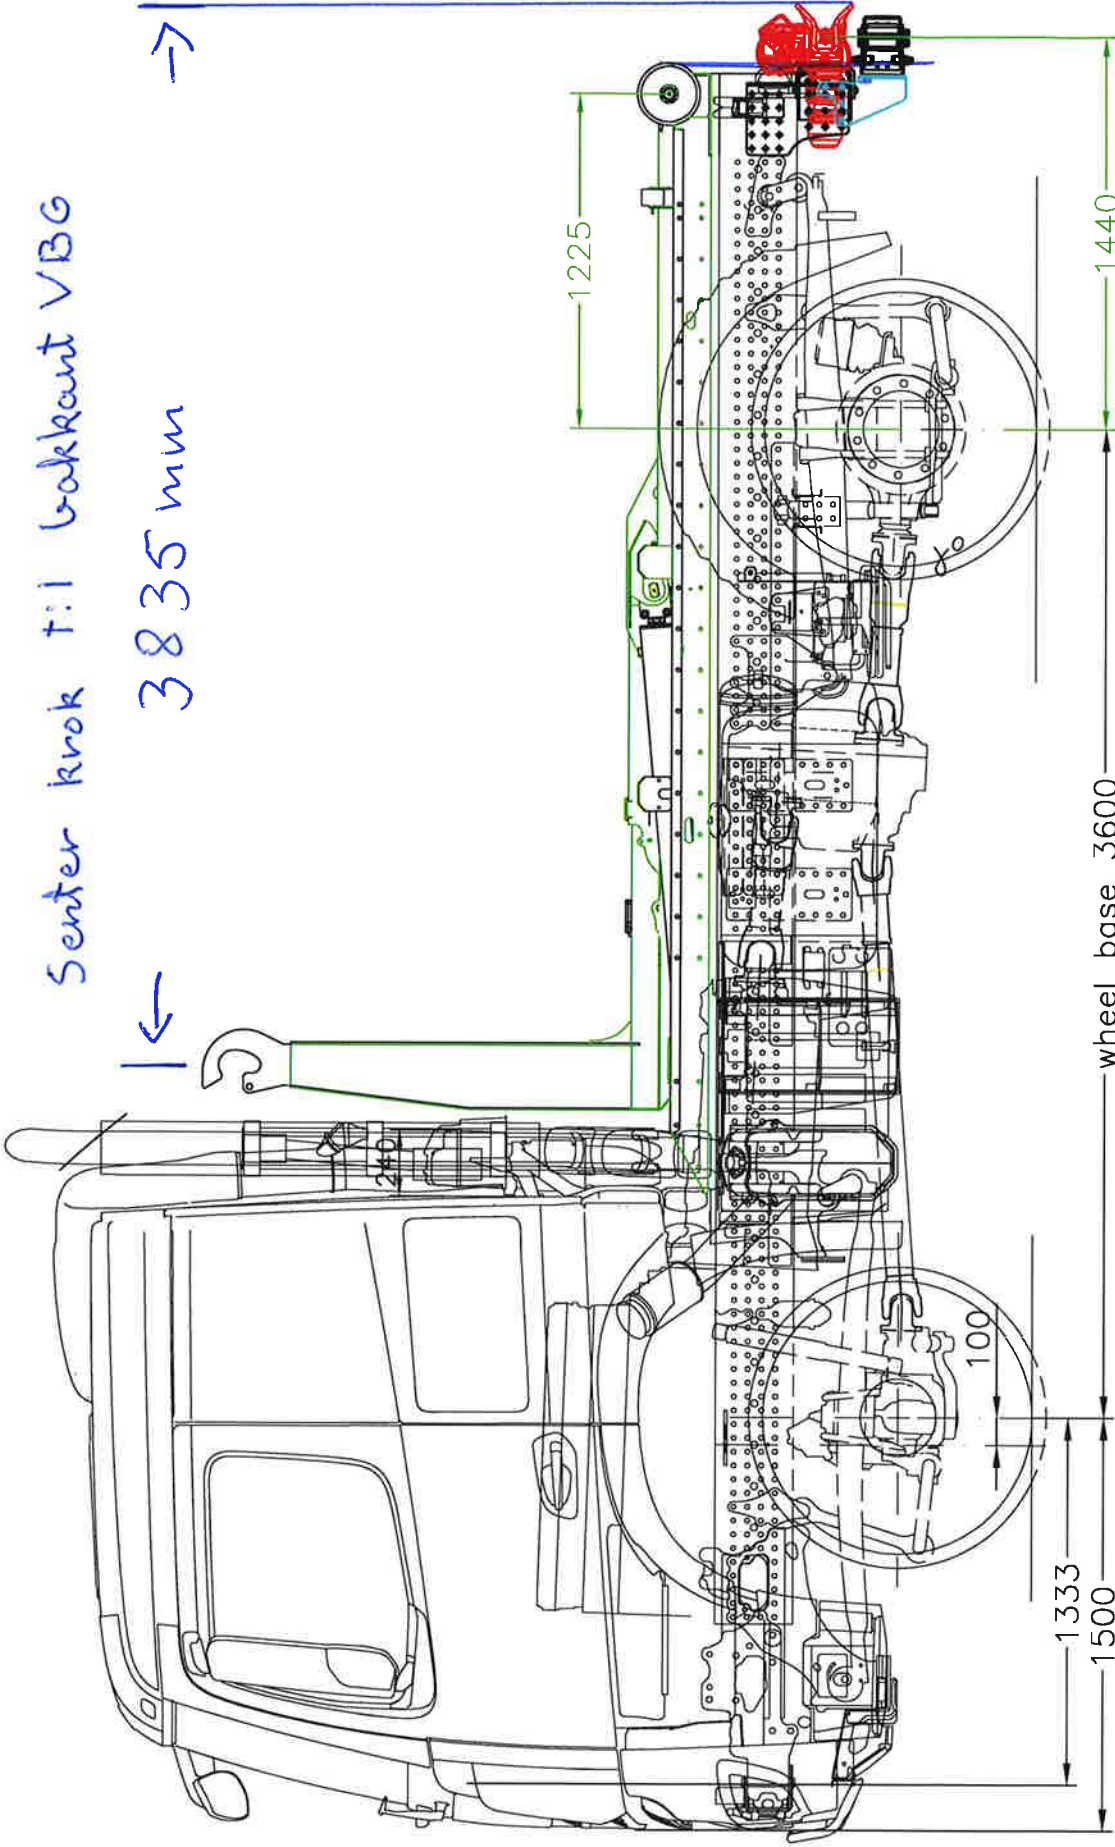

wheel base 3600

Artid No.	Navn, type, dimensjon	Tegning Prosjektid	Metrikkode	Fig. pr. ark, kjerneark
52300	MONTERING 4078	4078 3550	KROK	V2.DWG
Date:	Sist endret:	Godkjert:	Skala:	
04.09.2018	04.09.2018	1:1	1:1	
Ordre 4078	Prosjektets tittel	Prosjektets kode	Prosjektets versjon	
	TRANSPORTINDUSTRI a/s			
	Entenning for:	Erstattet av:		
Revisering	Beregning			
				Hans-Kristian Ellingsen