





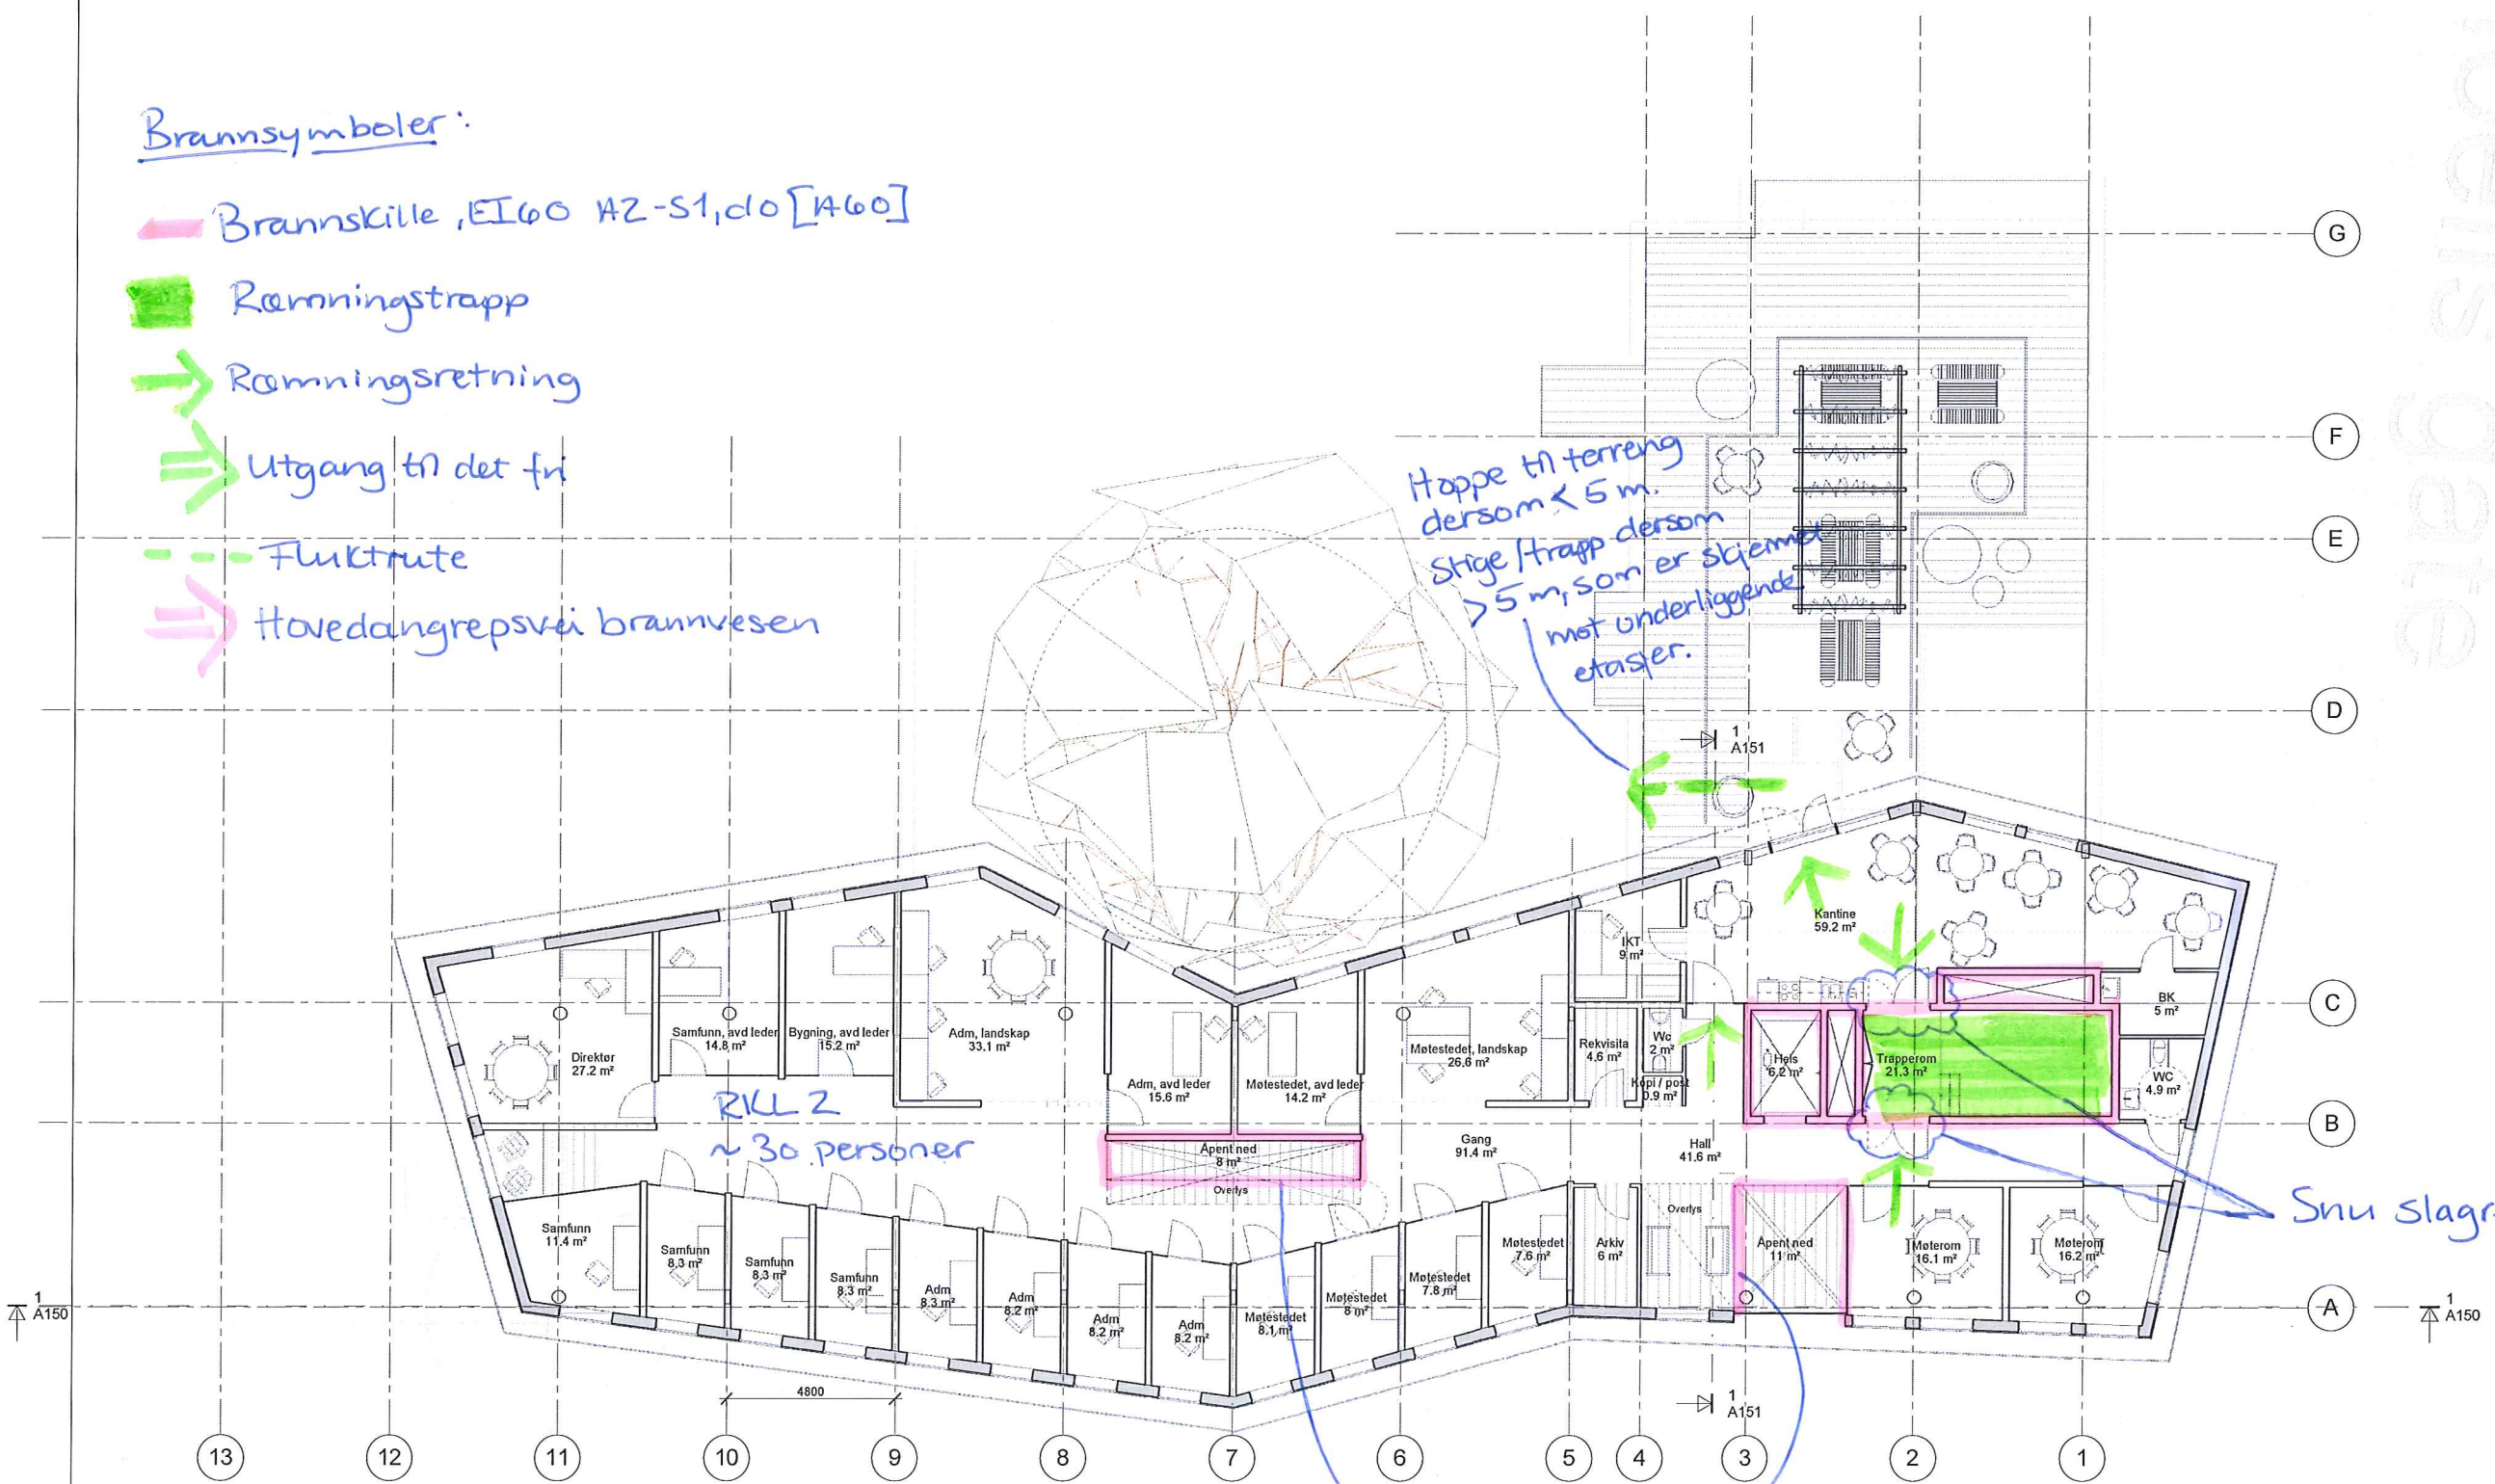


814985- RIBr-TEG-02 Branntegning plan 2. etasje

Brannsymboler:

-  Brannskille, EI60 AZ-S1, d10 [A60]
-  Rømningsstrapp
-  Rømningsretning
-  Utgang til det fri
-  Fluktrute
-  Hovedangrepsvei brannvesen

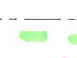

Hoppe til terreng dersom < 5 m.  
Stige / Trapp dersom > 5 m, som er skjematisk mot underliggende etasjer.

Snu slagretning

Redusert brannmotstand på skille mot plan 1 kan vurderes i neste fase.

Multiconsult 15.12.17  
Utført: Åshild Bokn  
Kontrollert: John Erling Strand  
Godkjent: Åshild Bokn


Tegn. nr.:	Rev.:
A102	
Rev.:	Dato:

TELEMARK MUSEUM BREKKEPARKEN	
Plan 2.etg (A1)	
Fase:	FORPROSJEKT
Mål:	1 : 100
Tegnet av:	AKB/BMI
Kontrollert av:	DH
J.nr.:	5040-00
Dato:	01.12.2017
Tegn. nr.:	Rev.:
A102	

**BORVE BORCHSENIUS**  
Arkitektur siden 1899  
Borve Borchsenius Arkitekter AS  
Storgata 171, 3915 Porsgrunn  
Tlf. 35 56 97 00  
www.borveborchsenius.no

814985-21Br-TEG-001 Branntegning plan 1. etasje

Brannsymboler: Se plan 2

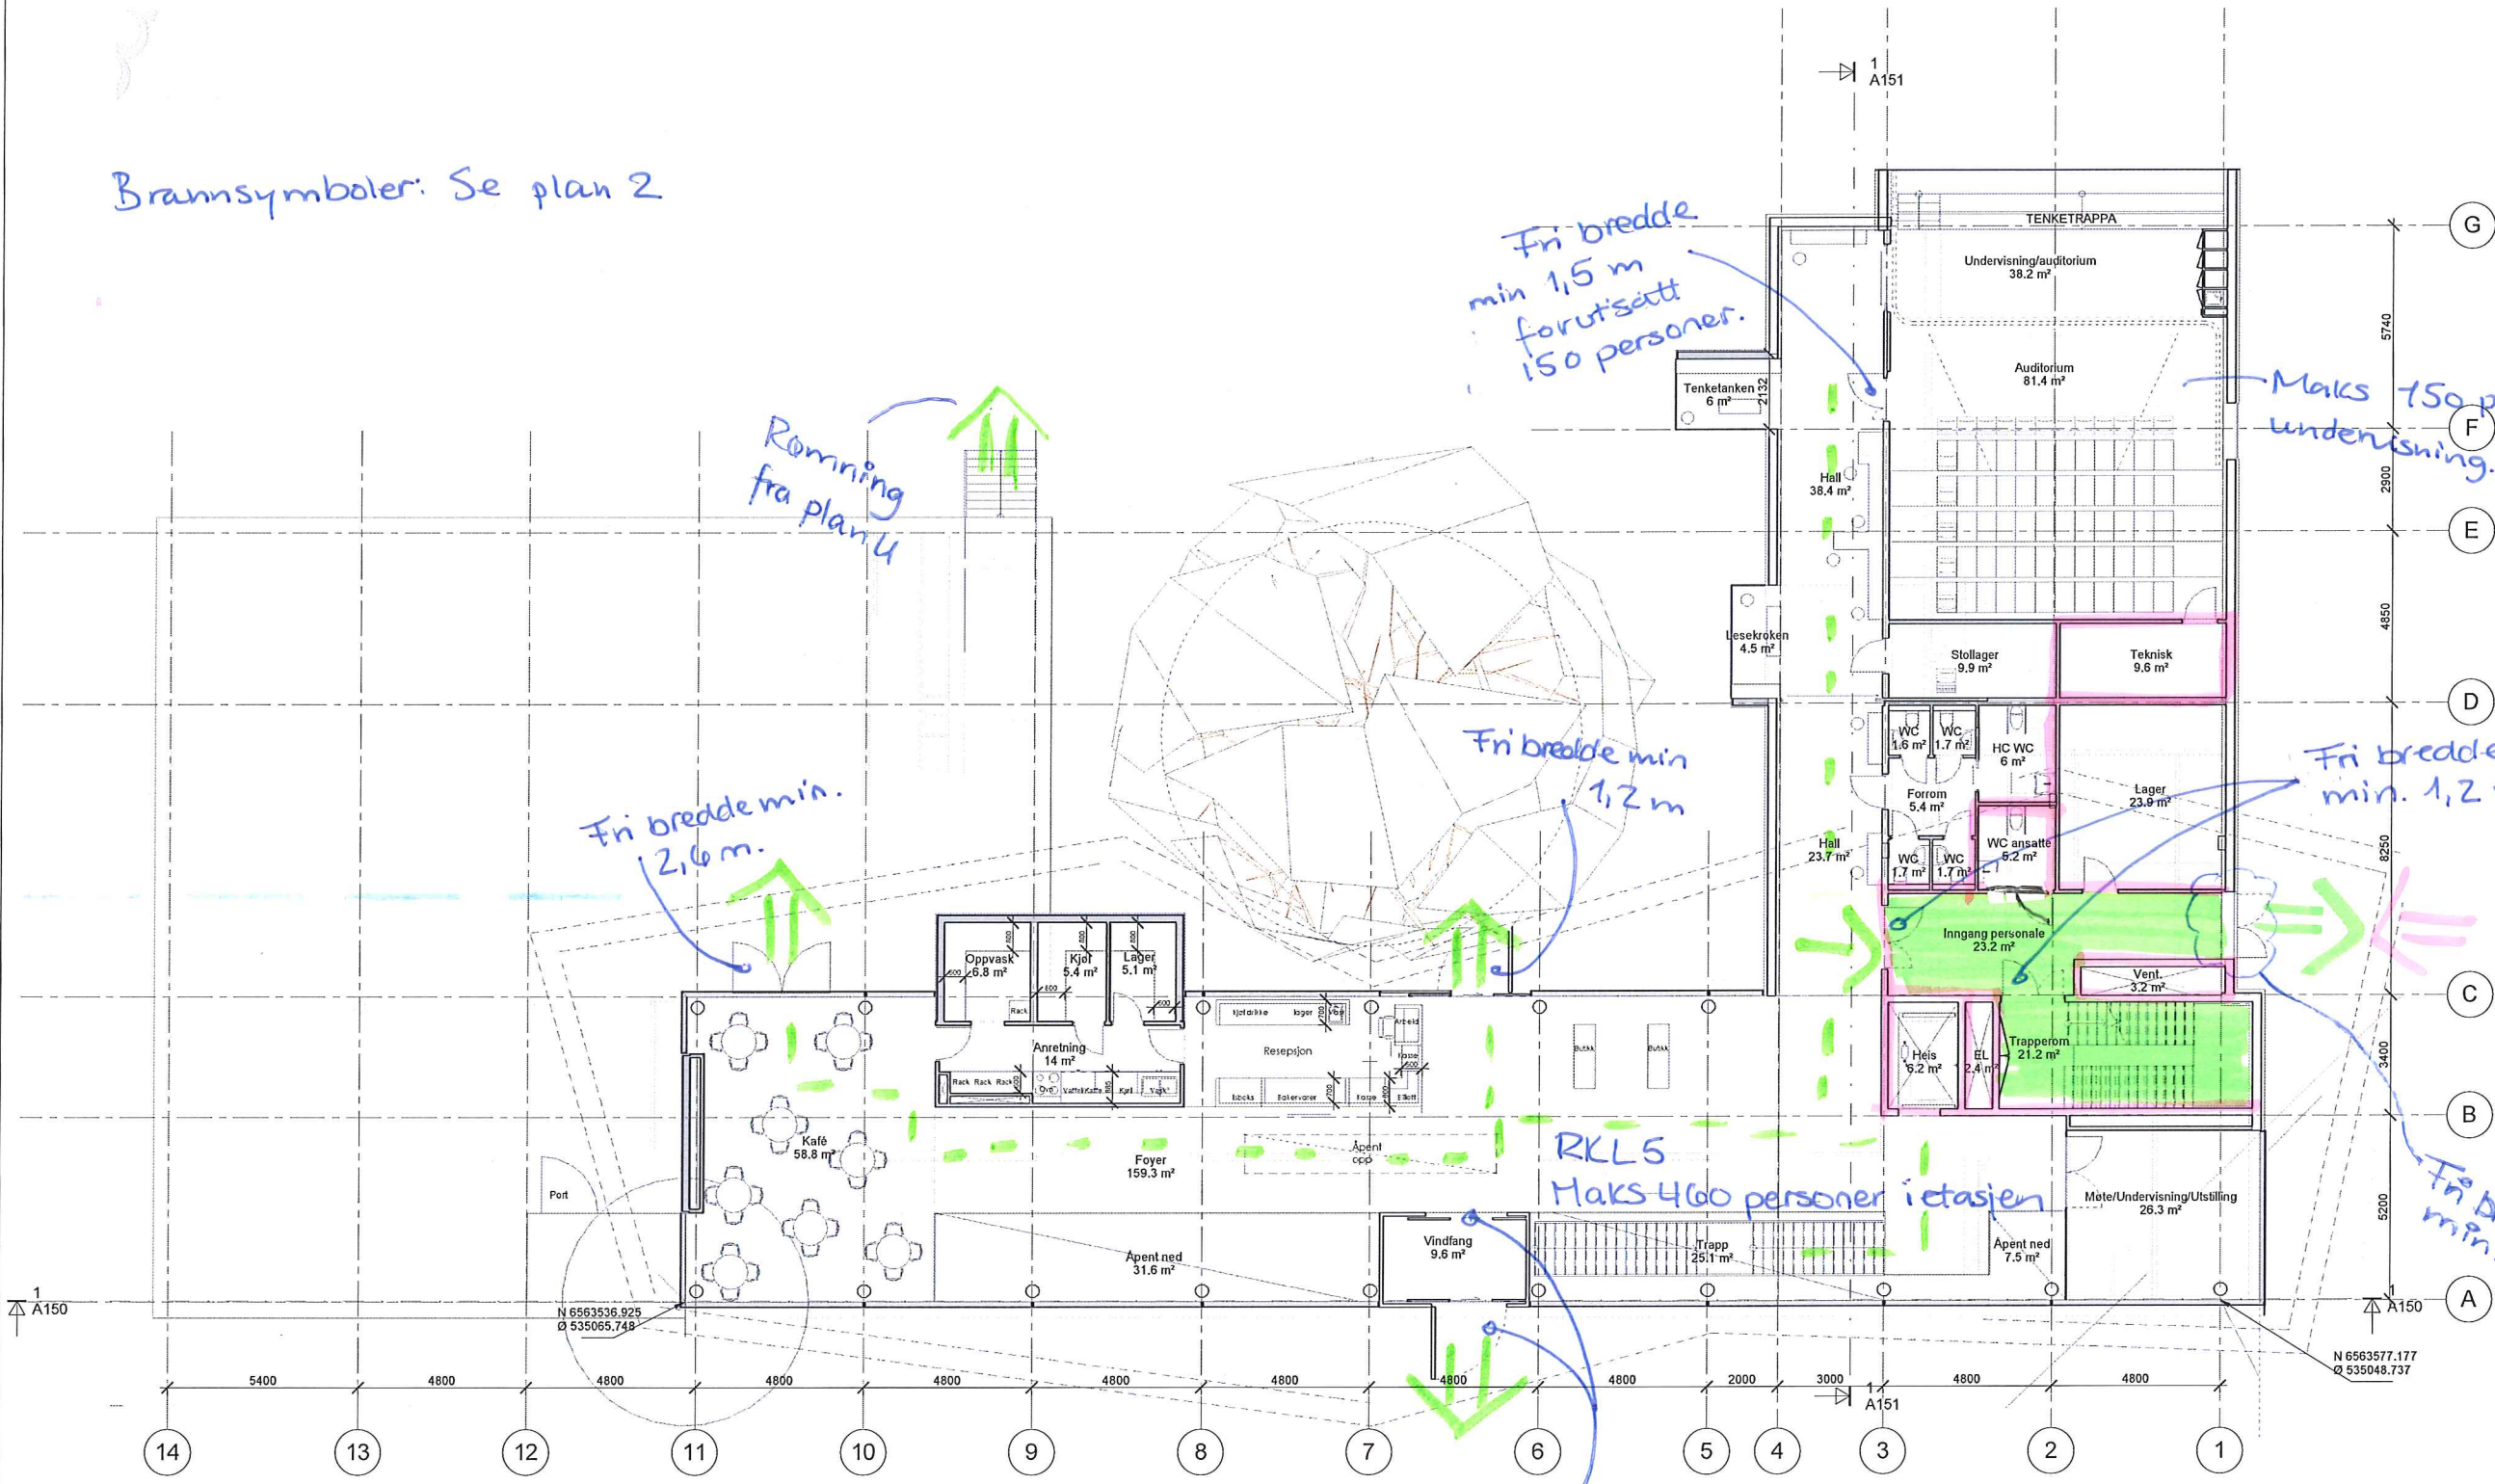

startpunkt: x=20000 y=20000 (fra prosjektets lokale nullpunkt)

Multiconsult 15.12.17  
 utført: Åshild Børn  
 kontrollert: John Erling Strand  
 godkjent: Åshild Børn

Tegn. nr.:	Rev.:
A101	
Rev.:	Dato:


TELEMARK MUSEUM  
BREKKEPARKEN

Plan 1.etg (A1)	
Fase: FORPROSJEKT	
Mål: 1 : 100	
Tegnet av: AKE/BMI	Kontrollert av: DH
J.nr.: 5040-00	Dato: 01.12.2017
Teon. nr.:	Rev.:
A101	

**BORVE BORCHSENIUS**  
 Arkitektur siden 1899  
 Børve Borchsenius Arkitekter AS  
 Slorgata 171, 3915 Porsgrunn  
 TLF: 35 56 97 00  
 www.borveborchsenius.no

814 985 - RIBr - TEGr - 004 Branntegning plan U etasje

Brunnsymboler: se plan 2

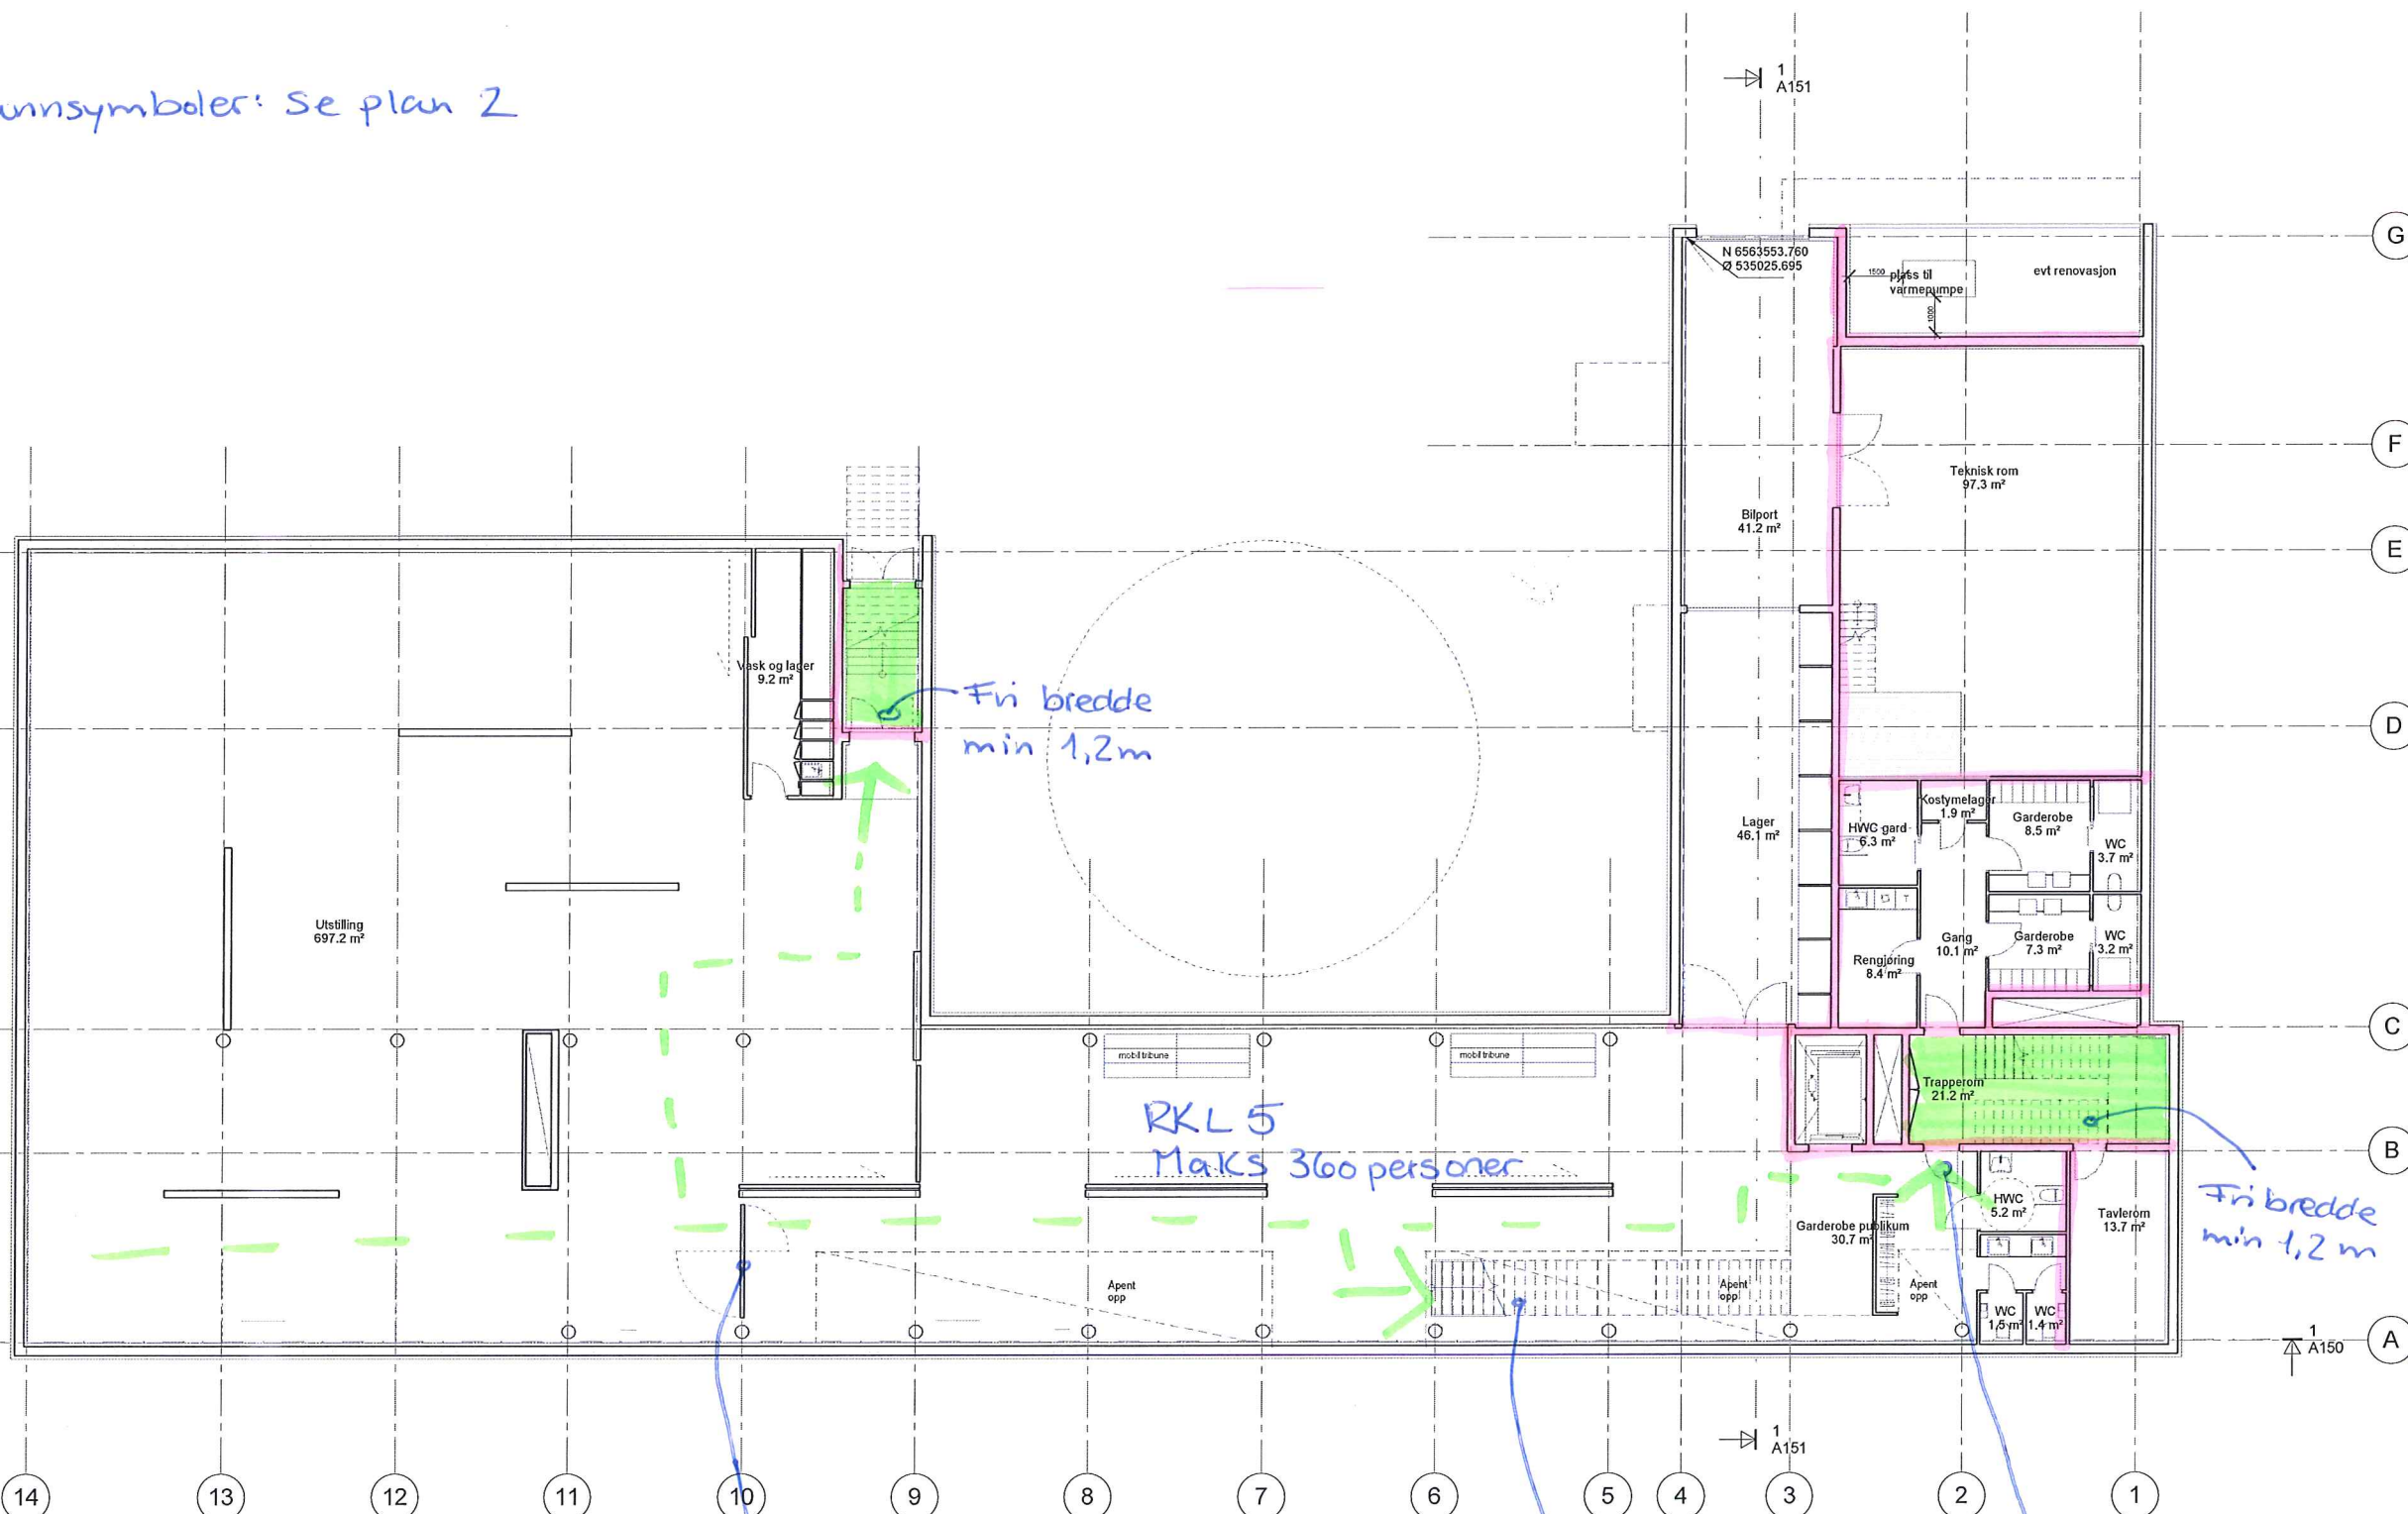

Fri bredde min 1,2m

RKL 5  
Maks 360 personer

Fri bredde min 1,2 m

Fri bredde min 1,2 m

Snu slagretning  
Fri bredde min 1,2 m

Fri bredde min. 1,2 m

Multiconsult 15.12.17  
Utført: Åshild Børn  
Kontrollert: John Erling Strand  
Godkjent: Åshild Børn

Tegn. nr.:	Rev.:
A100	
Rev.:	Dato:


**TELEMARK MUSEUM  
BREKKEPARKEN**





Plan U.etg  
(A1)

Fase: FORPROSJEKT  
Mål: 1 : 100  
Tegnet av: AKE/BMI Kontrollert av: DH  
J.nr.: 5040-00 Dato: 01.12.2017  
Tegn. nr.: A100 Rev.:

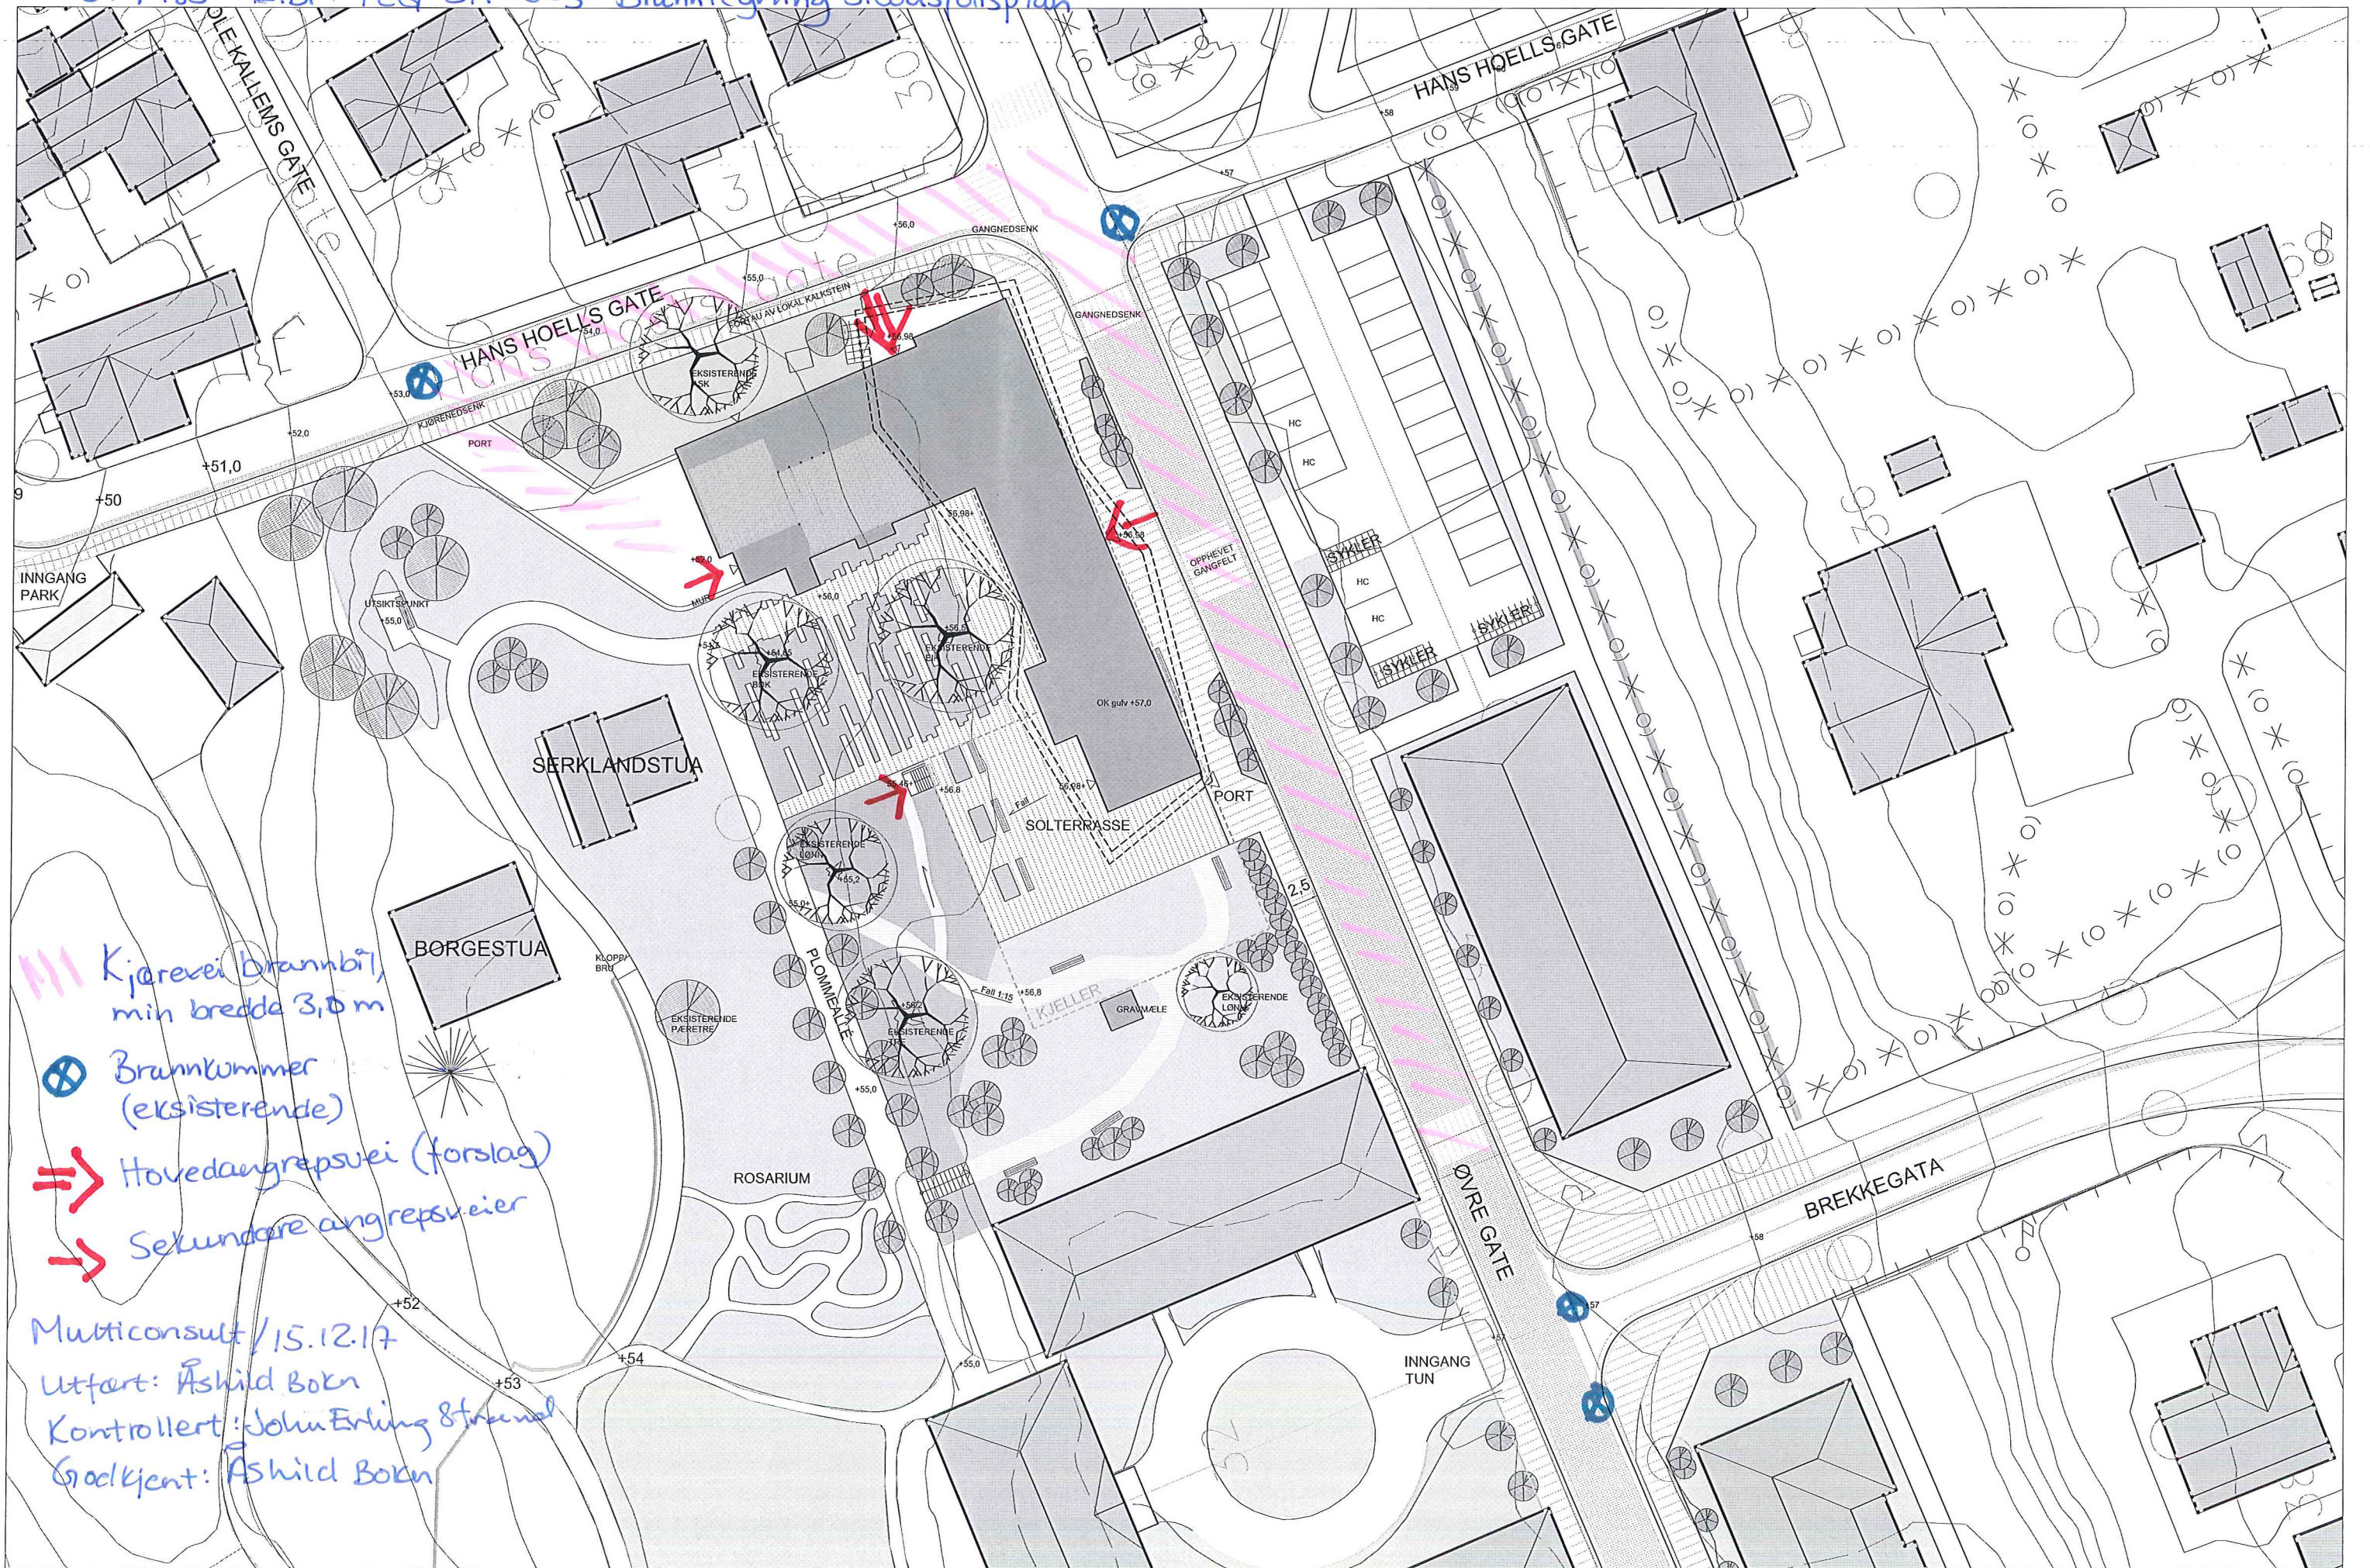**BORVE BORCHSENIUS**  
Arkitektur siden 1859

Borve Borchsenius Arkitekter AS  
Storgata 171, 3915 Postgrunn  
Tlf: 35 58 97 00  
www.borveborchsenius.no



-  Kjøreforbi brannbil, min bredde 3,0 m
-  Brannkummer (eksisterende)
-  Hovedangrepsvei (forslag)
-  Sekundære angrepsveier

Multiconsult / 15.12.17  
 Utført: Åshild Børn  
 Kontrollert: John Erling Strøm  
 Godkjent: Åshild Børn