STRØKASSER
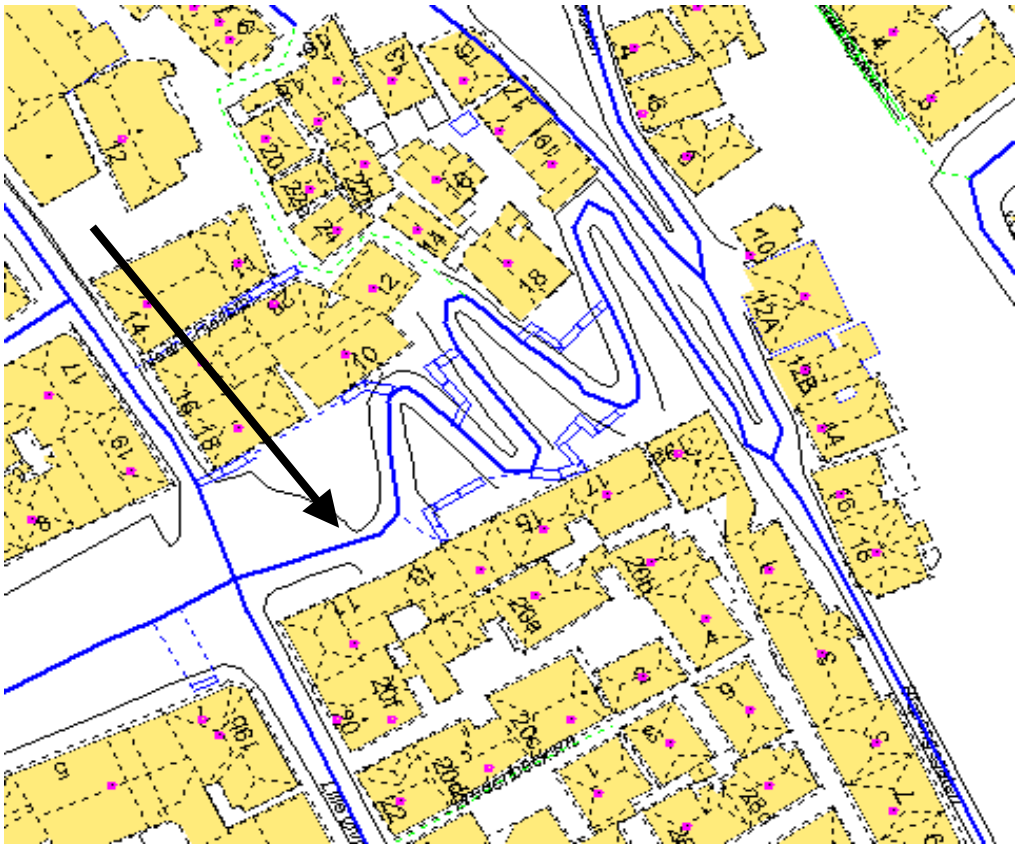
NR: SE-83 **VEG: ØVRE KORSKIRKEALMENNING**