STRØKASSER
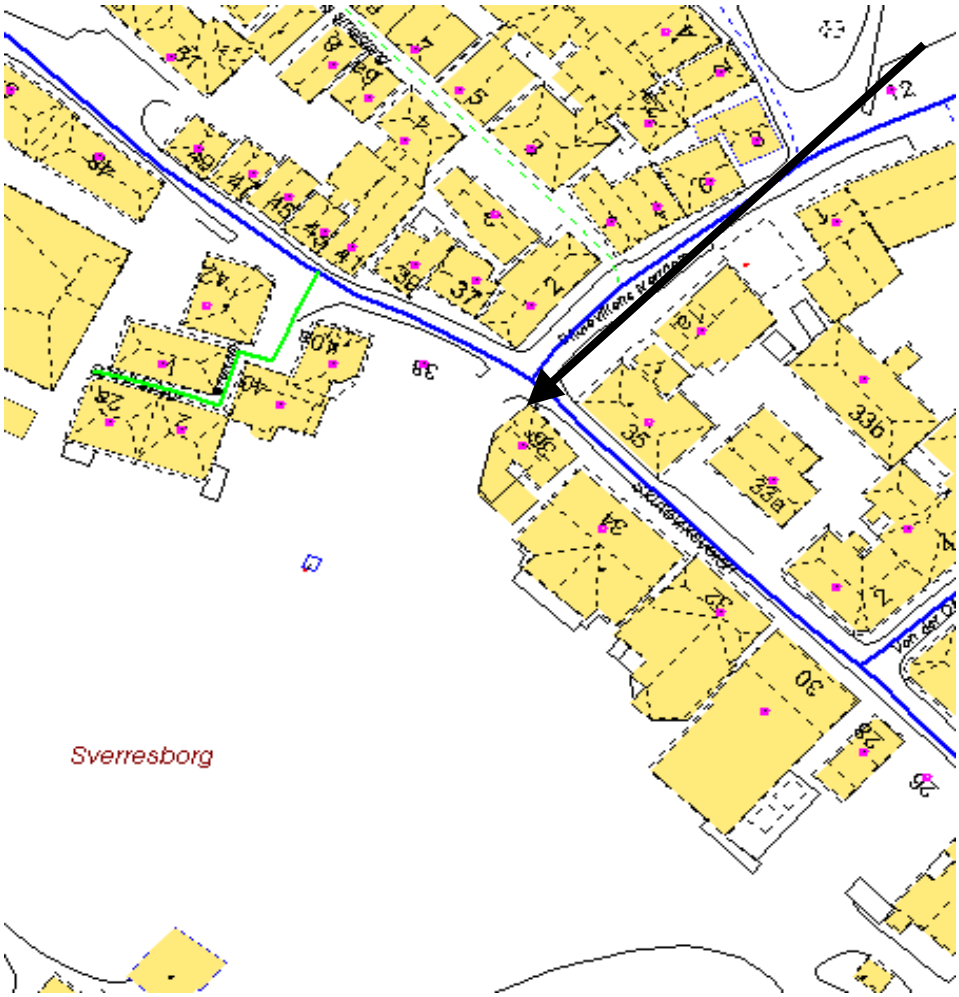
NR: SE-70 **VEG: SKUTEVIKSVEIEN**