STRØKASSER
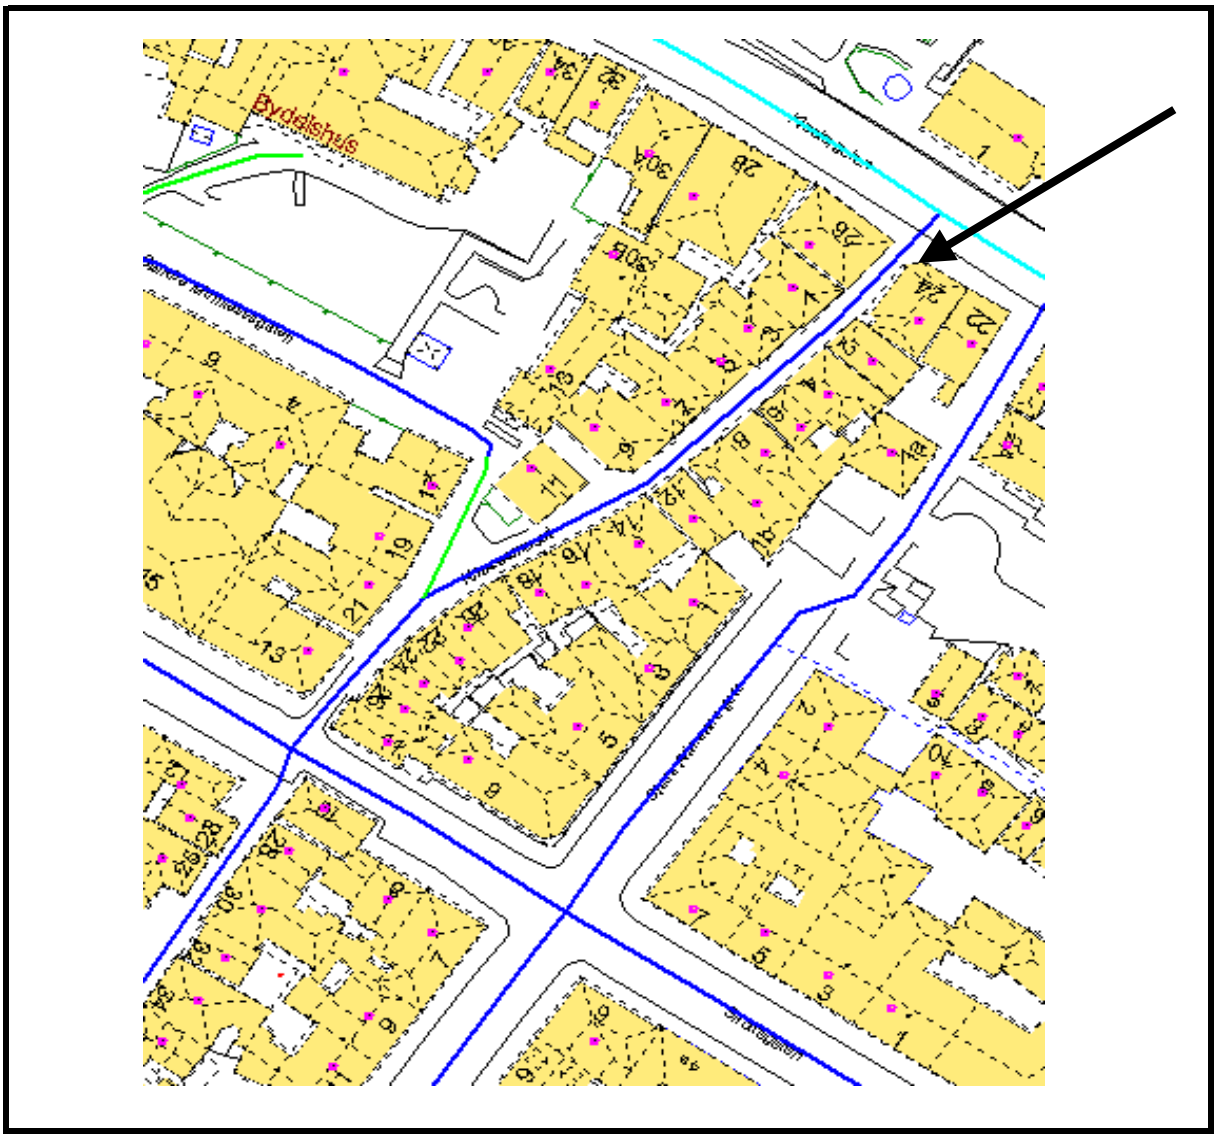
NR: SE-44 **VEG: KNØSESMAUET 26**