STRØKASSER
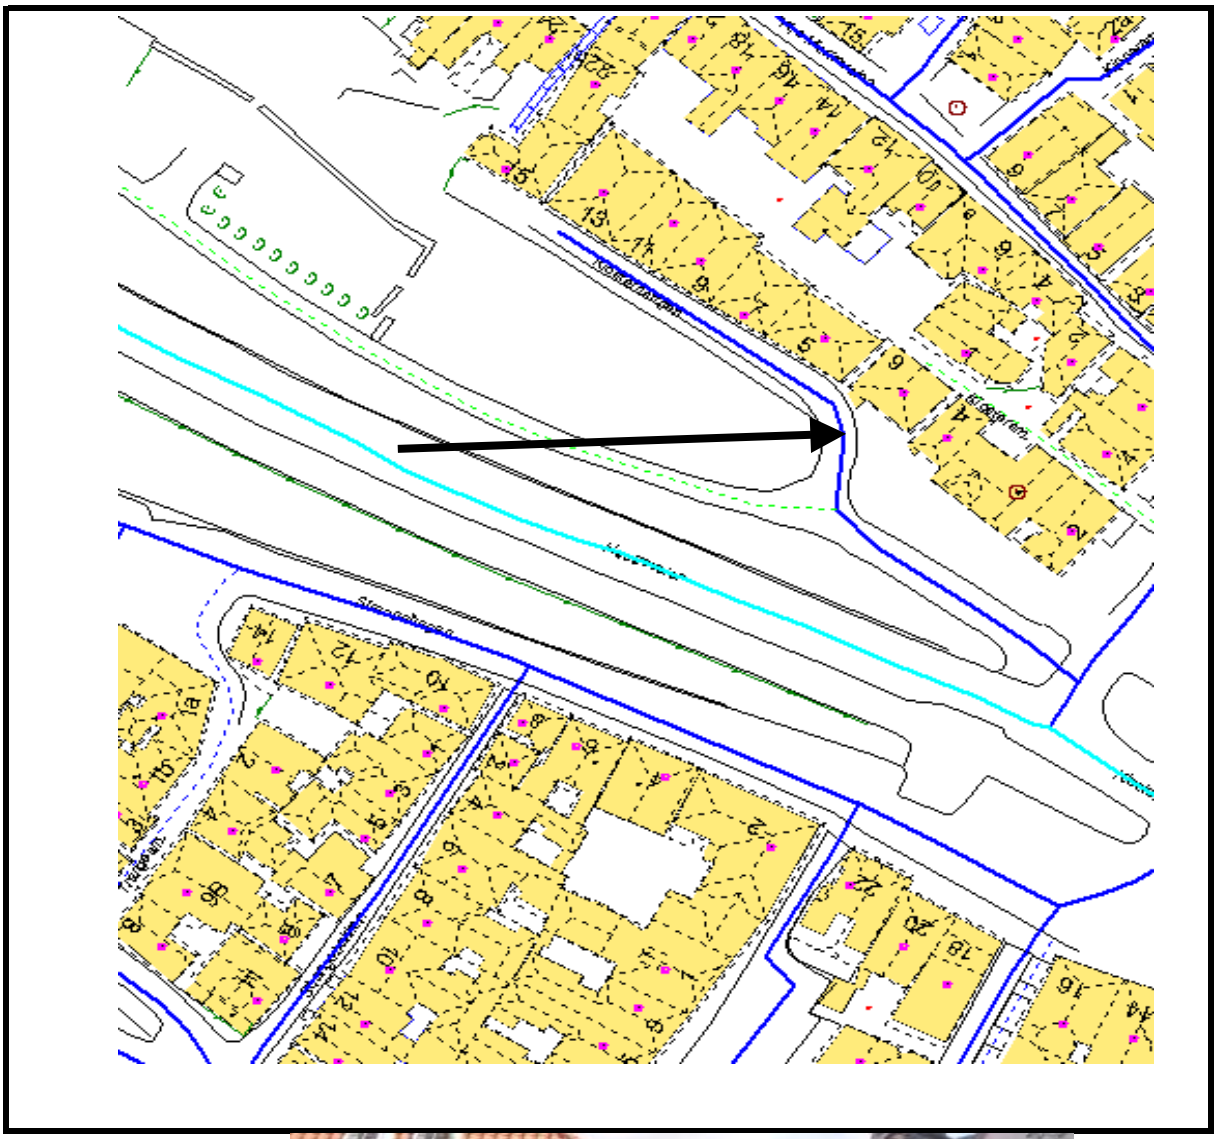
NR: SE-42 **VEG: KLOSTERHAGEN 5**