STRØKASSER
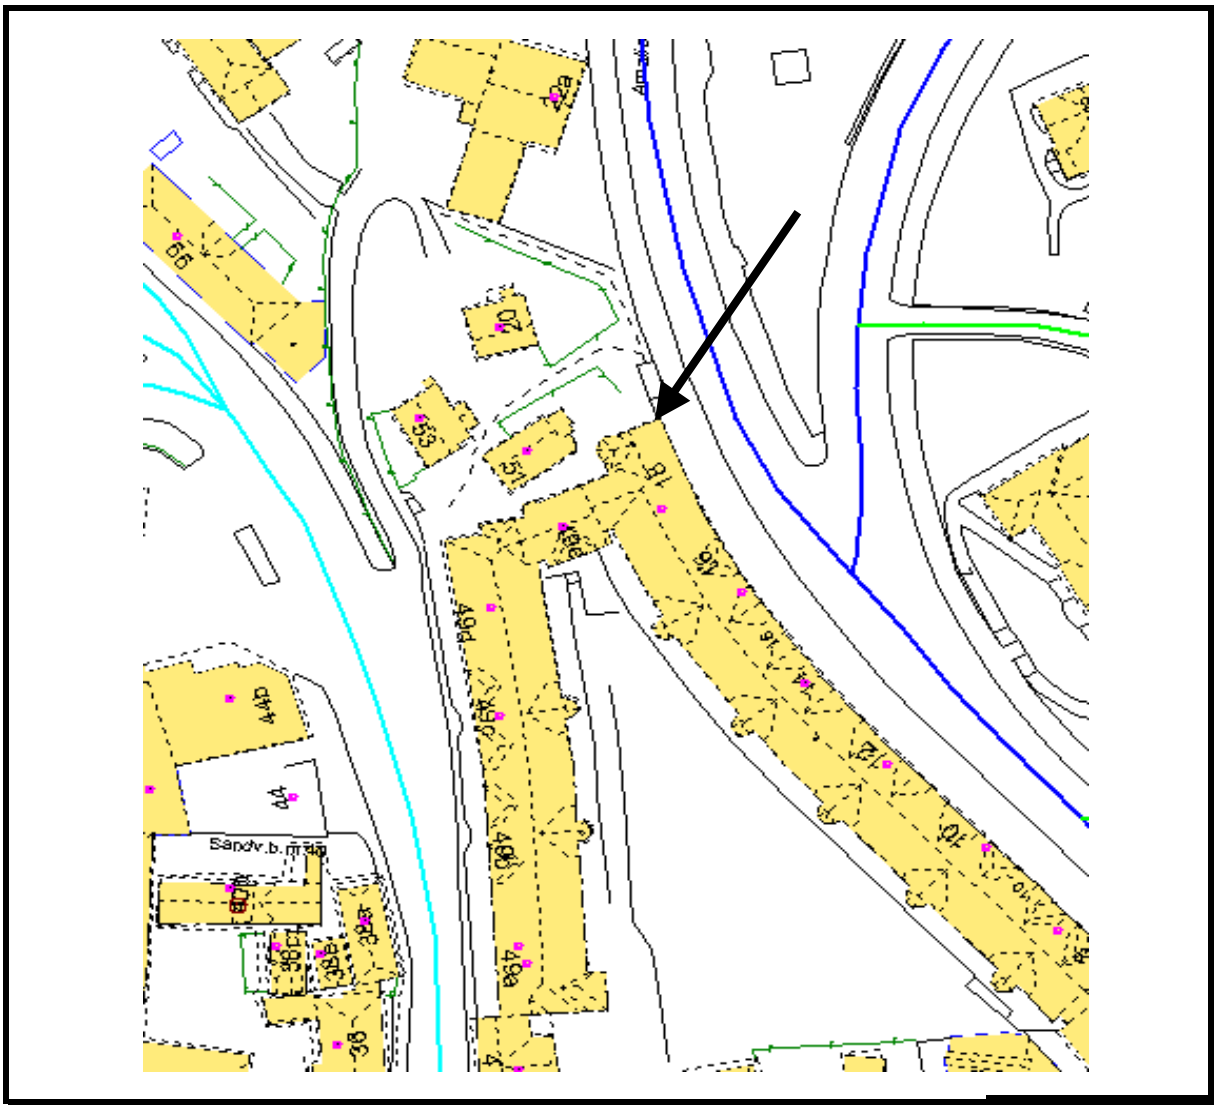
NR: SE-01 **VEG: AMALIE SKARAMS VEI 18**