STRØKASSER
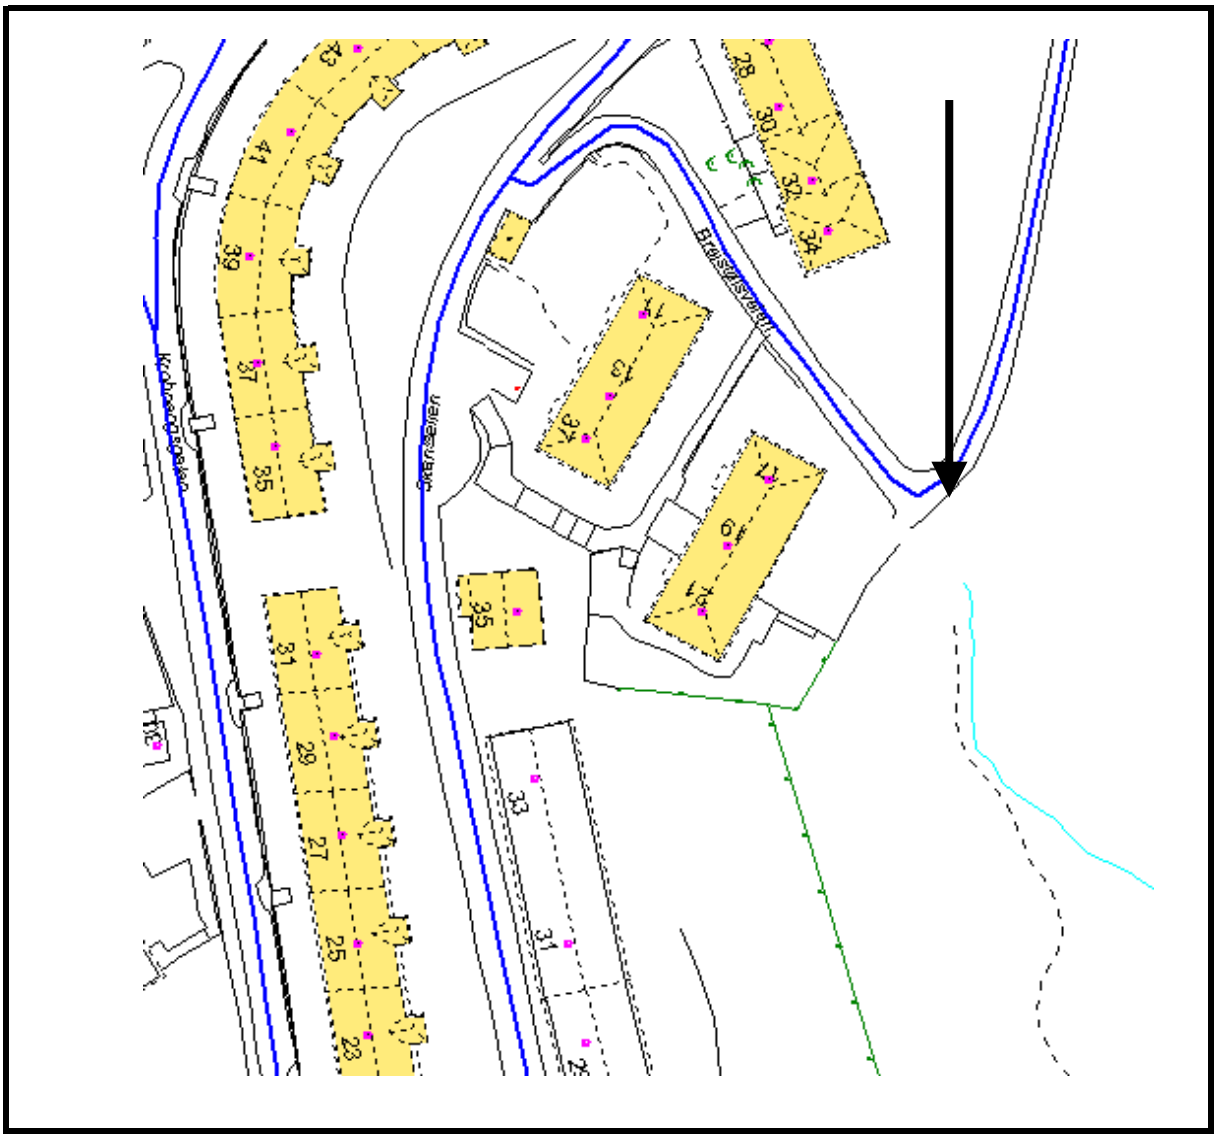
NR: SE-11 **VEG: BREISTØLSVEIEN 17**