STRØKASSER
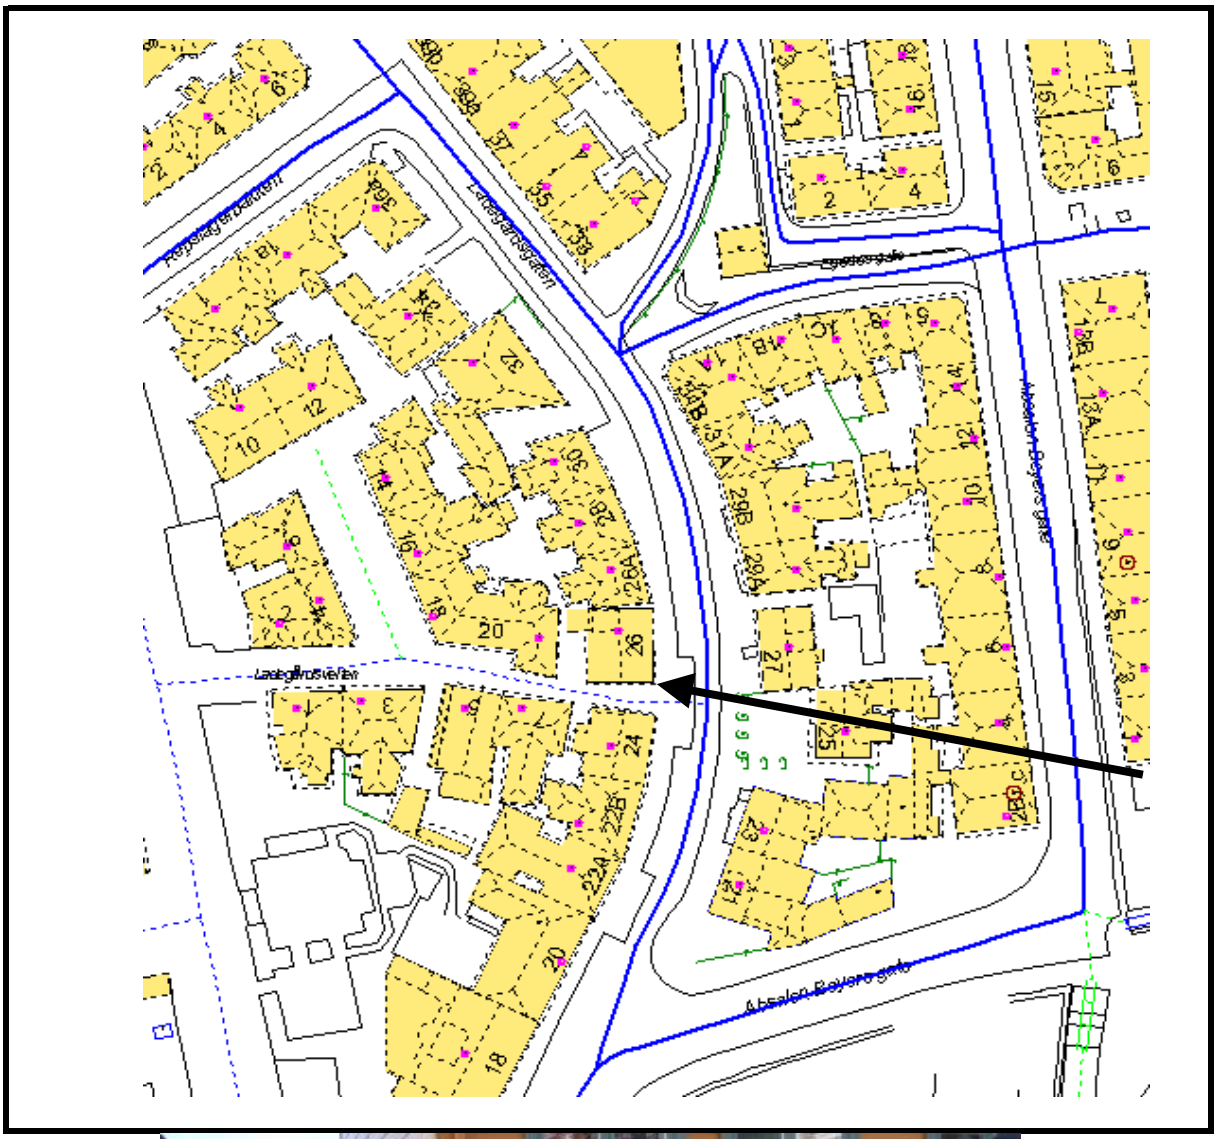
NR: SE-45 **VEG: LADEGÅRDSGATEN 26**