STRØKASSER
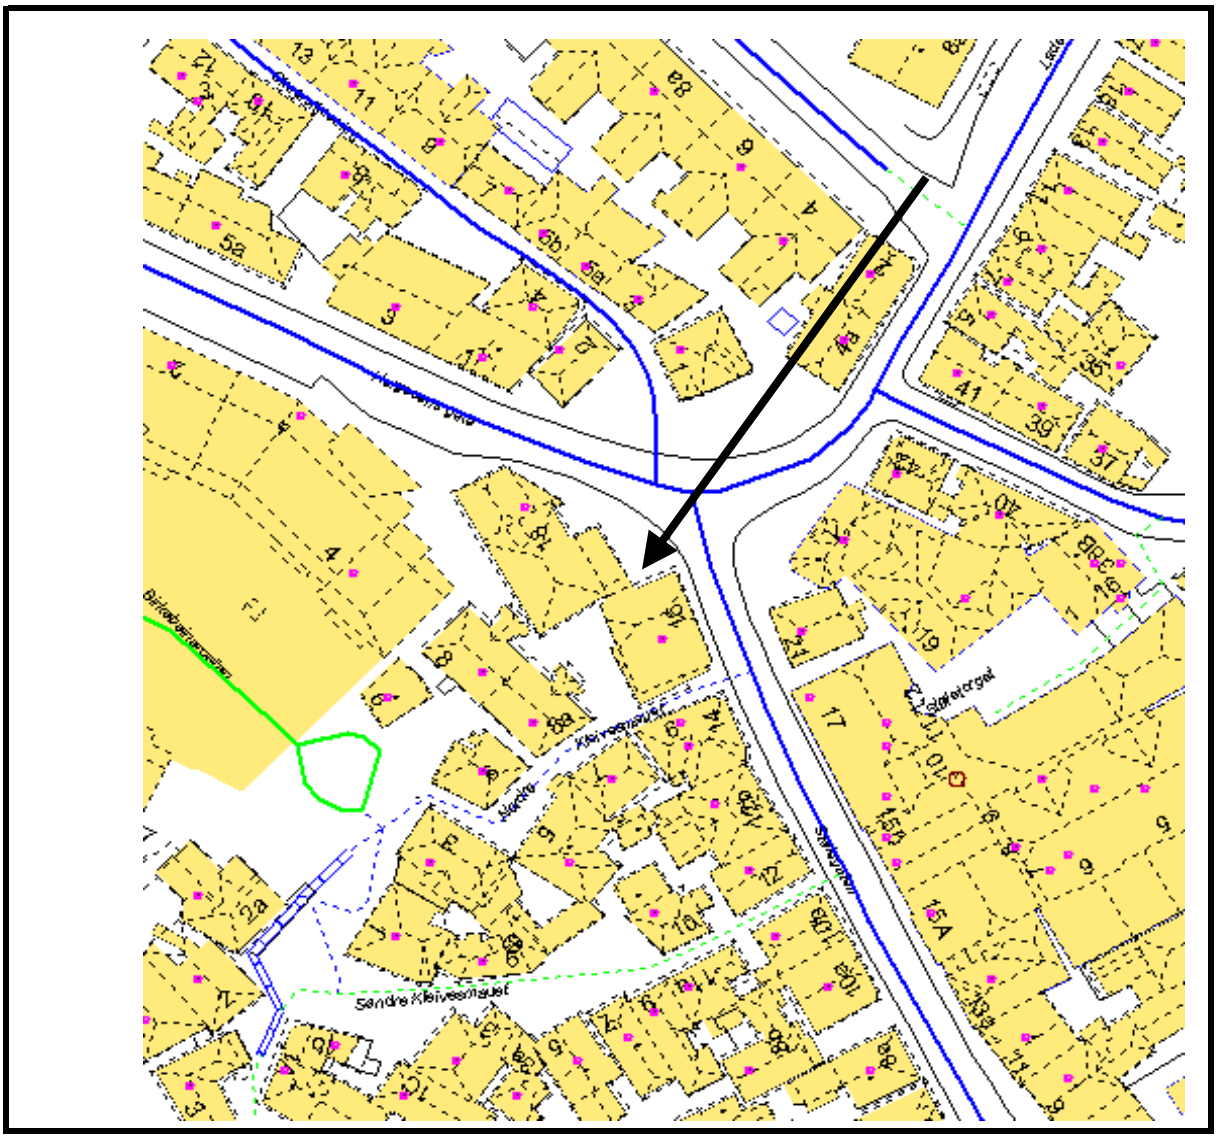
NR: SE-71 **VEG: STØLEGATEN**