STRØKASSER
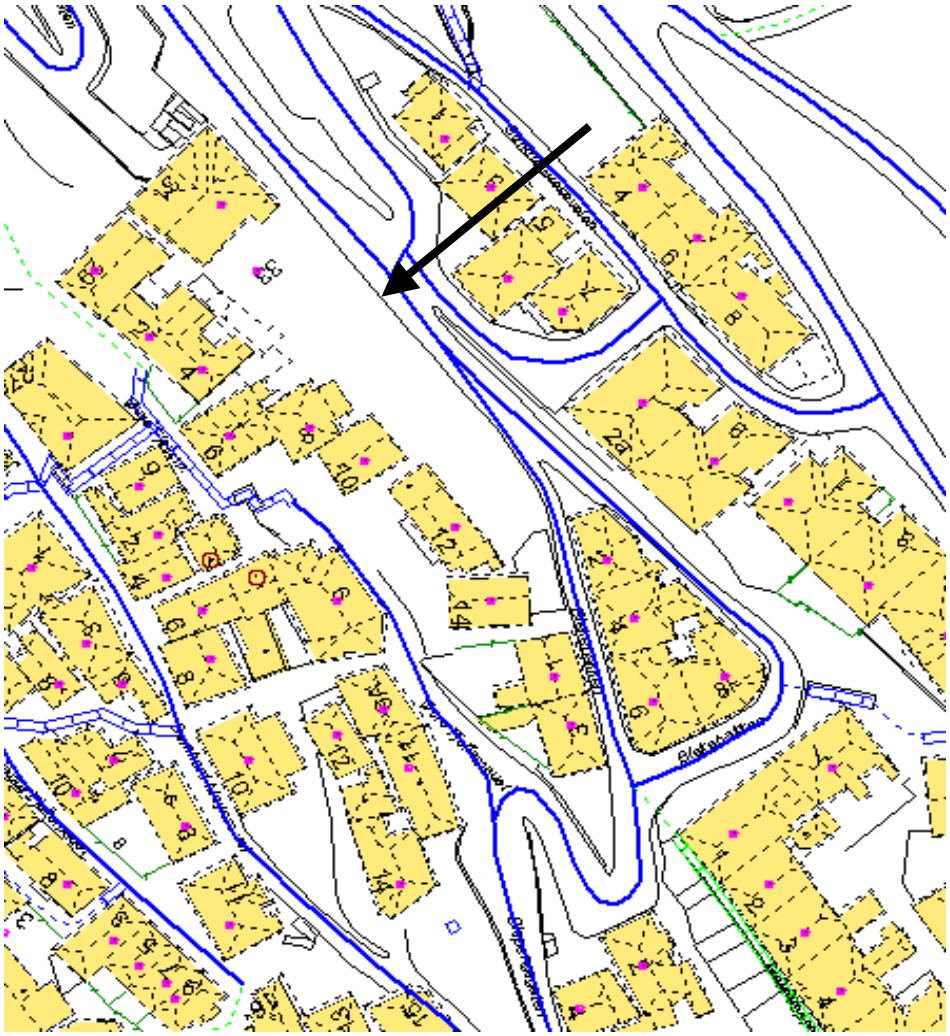
NR: SE-07 **VEG: BLEKEVEIEN**