STRØKASSER

NR: SE-40 **VEG: JOHAN BLYTTS VEI 25**

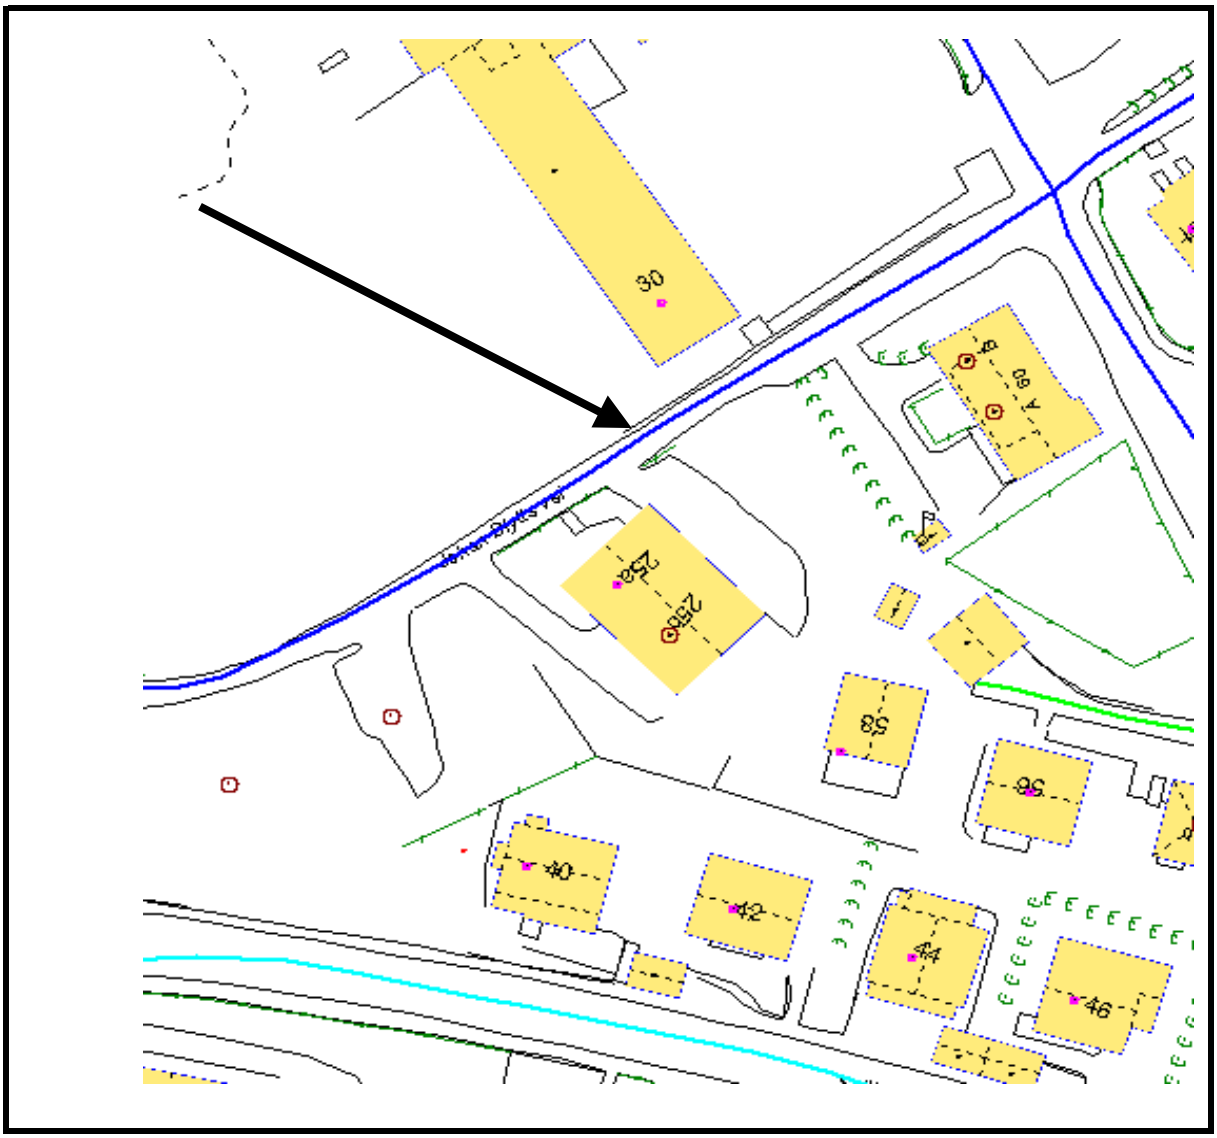

Arild Gundersen Samferdselsetaten 08.09.2005