STRØKASSER
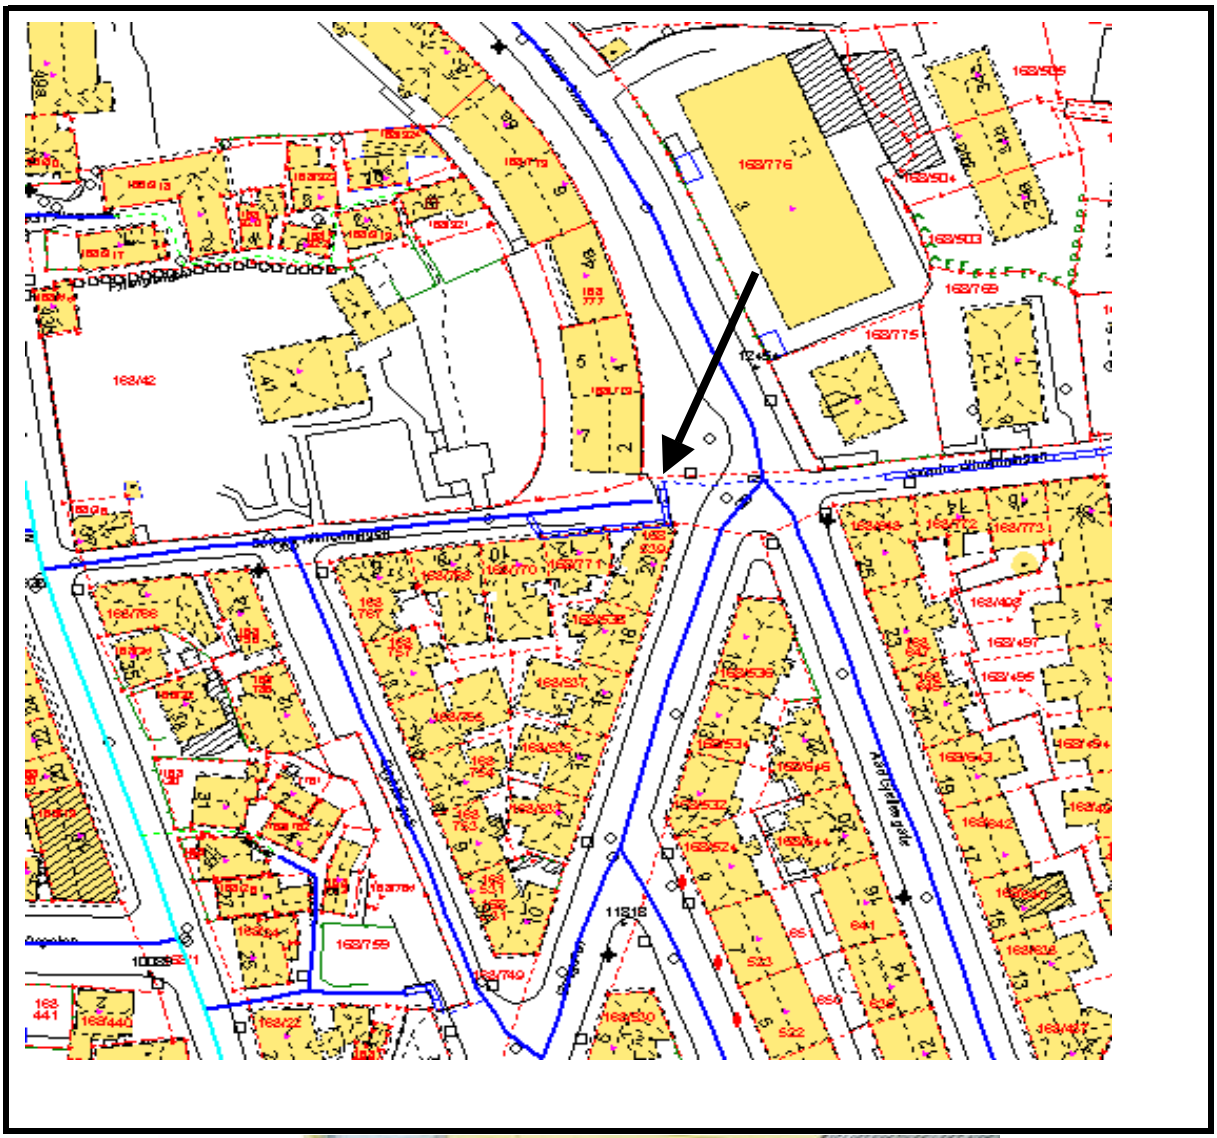
NR: SE-93 **VEG: AMALIE SKRAMS VEI**