STRØKASSER
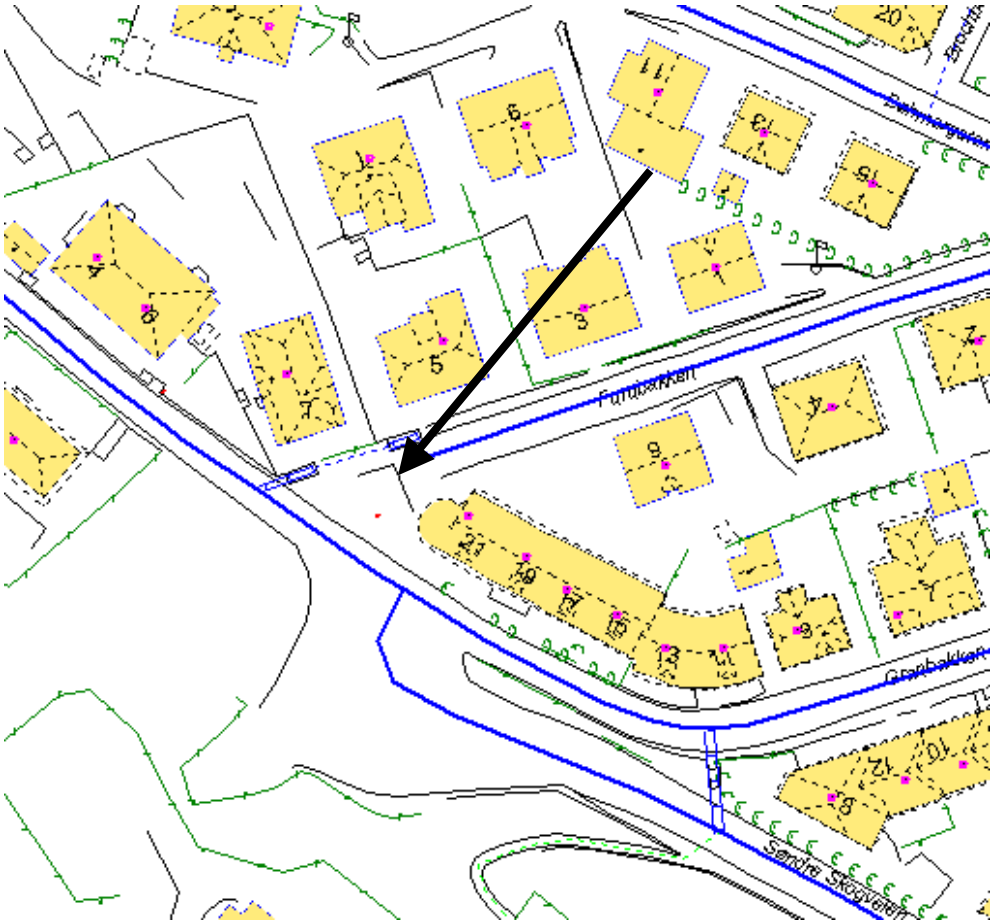
NR: SE-27 **VEG: FURUBAKKEN**