STRØKASSER
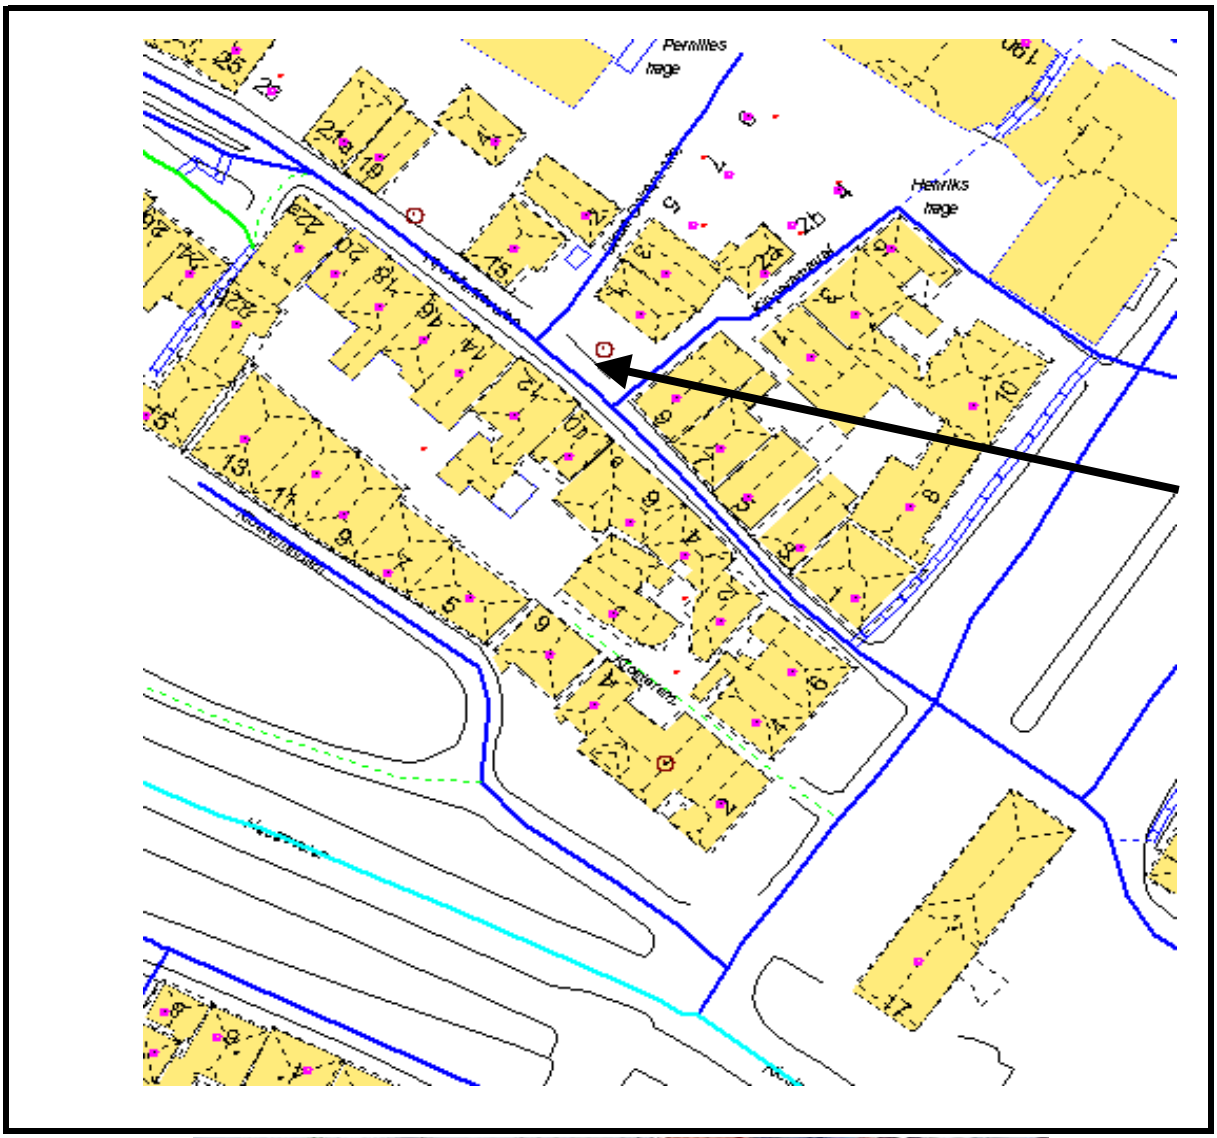
NR: SE-82 **VEG: YTRE MARKEVEI**