STRØKASSER
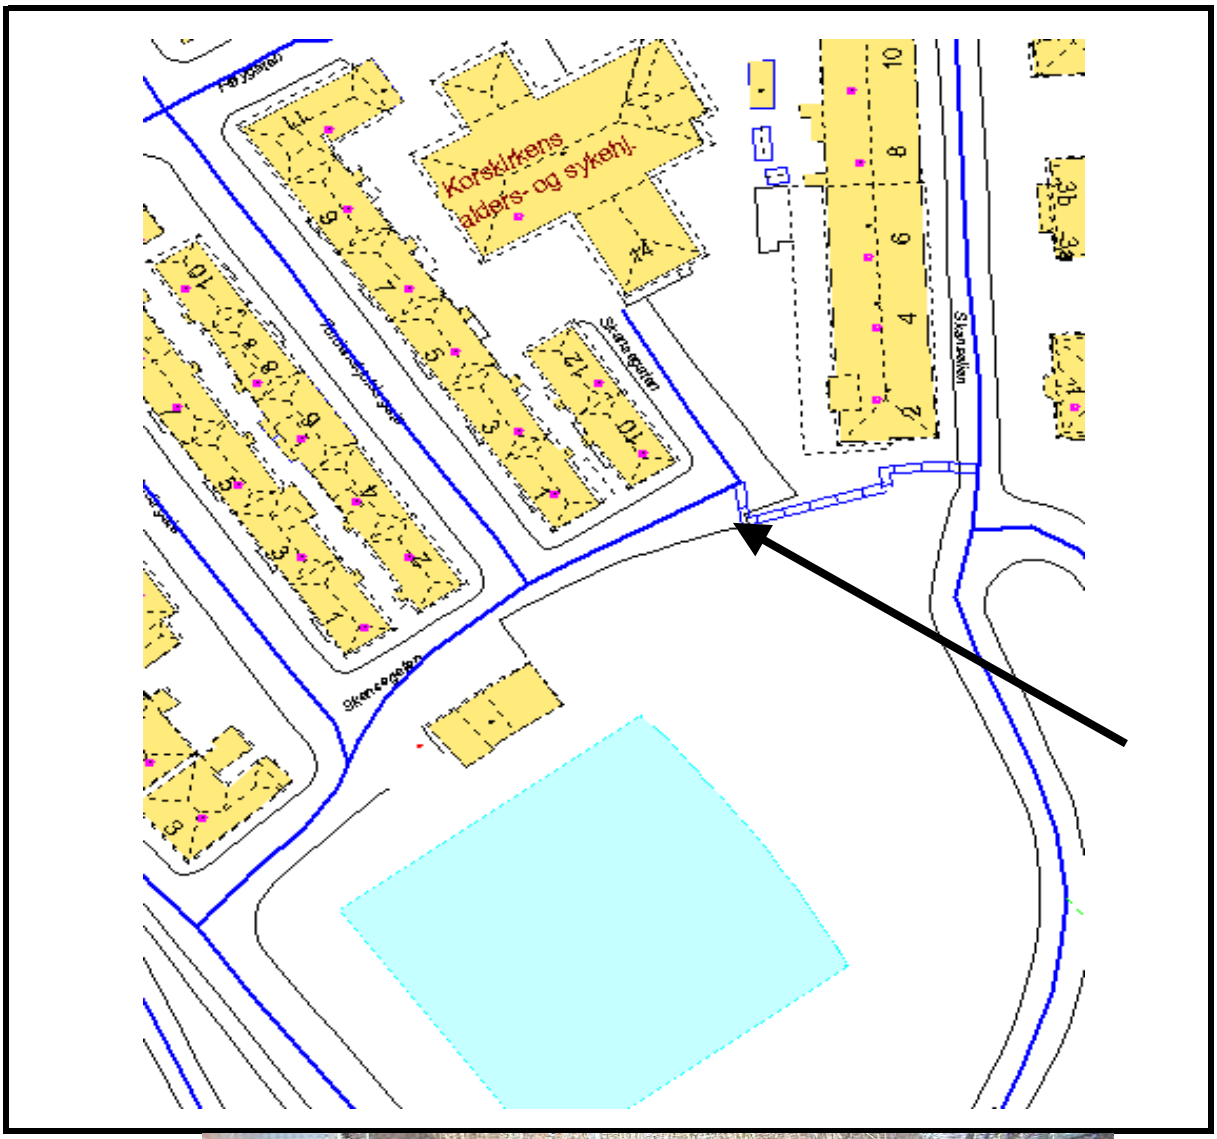
NR: SE-63 **VEG: SKANSEGATEN**