# STRØKASSER
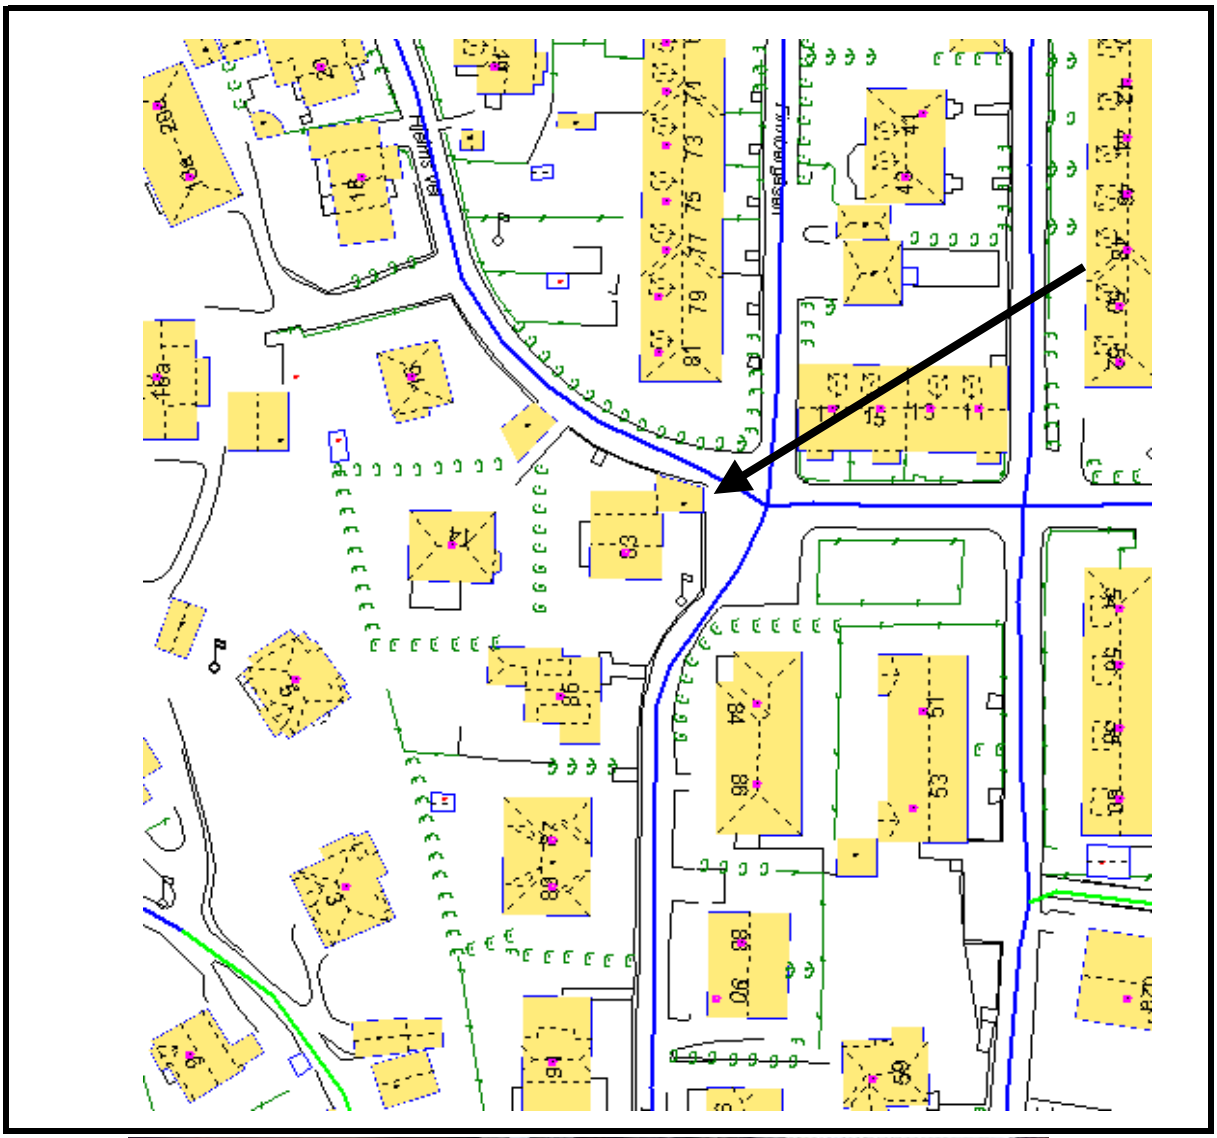
**NR: SE-20** **VEG: FINNBERGÅSEN 83**