STRØKASSER
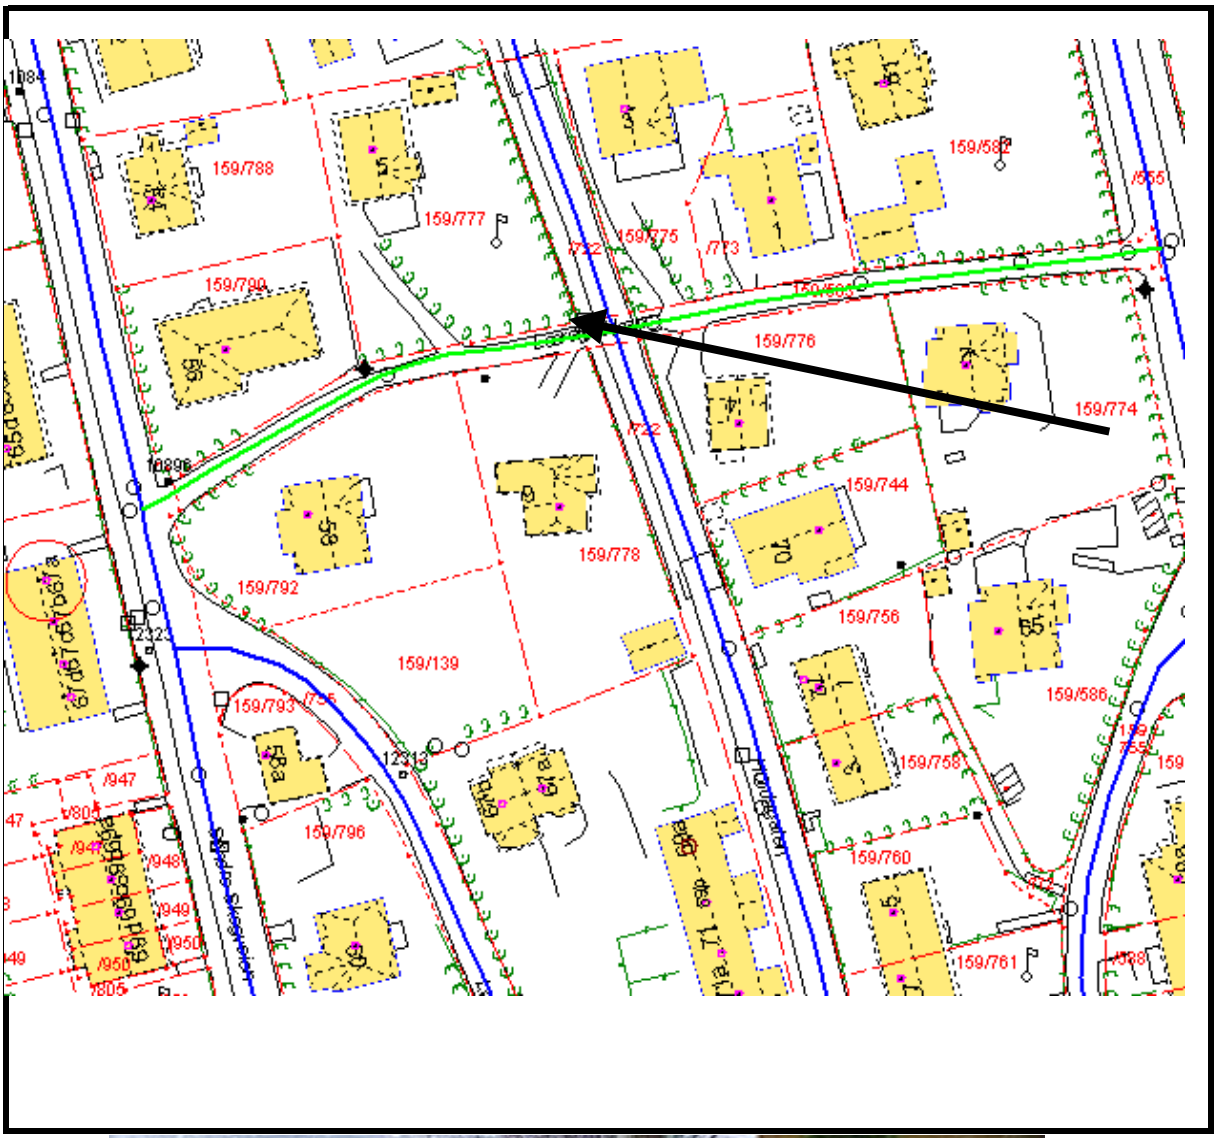
NR: S-89 **VEG: LÆRERBAKKEN**