STRØKASSER
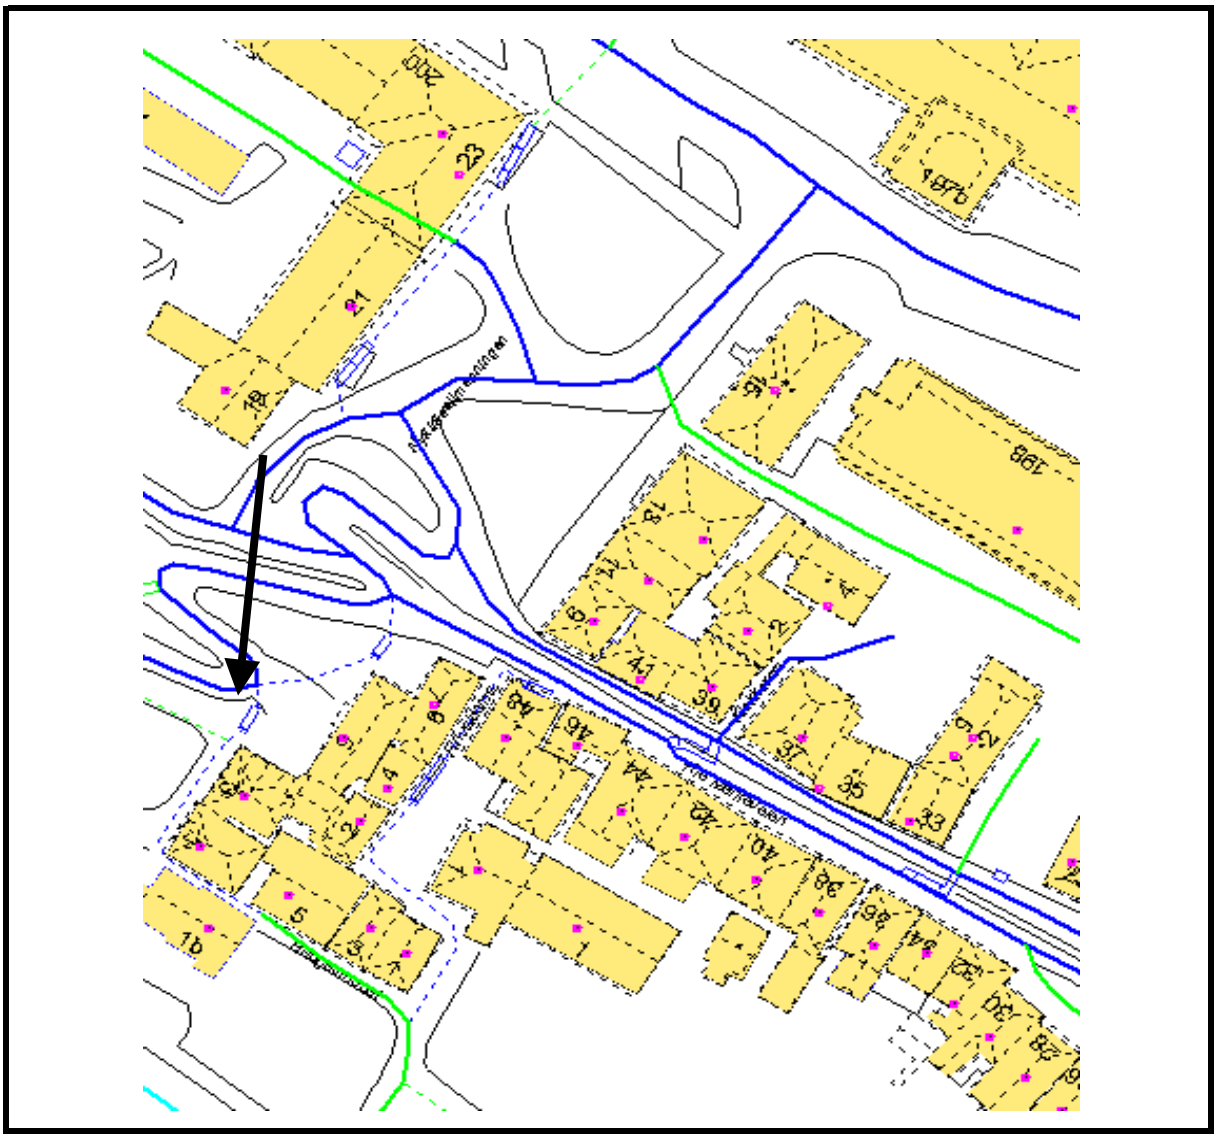
NR: SE-55 **VEG: NYKIRKEALMENNINGEN**