STRØKASSER
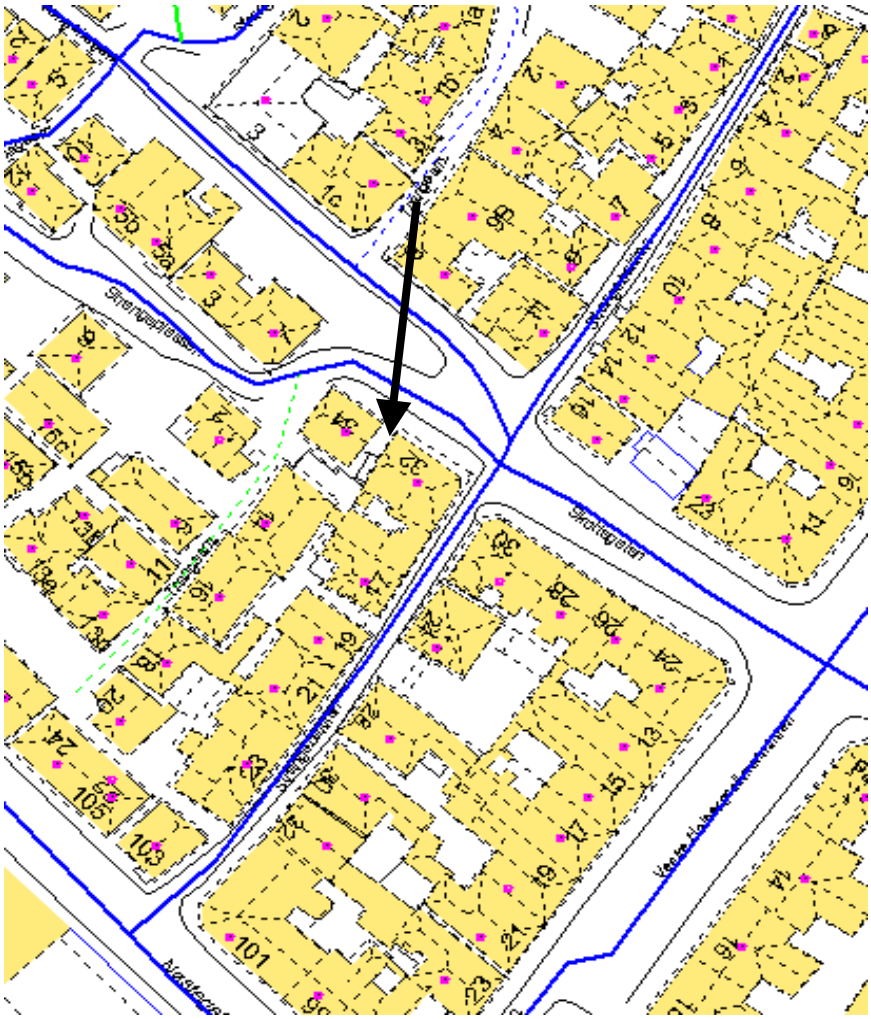
NR: SE-67 **VEG: SKOTTEGATEN 32**