STRØKASSER
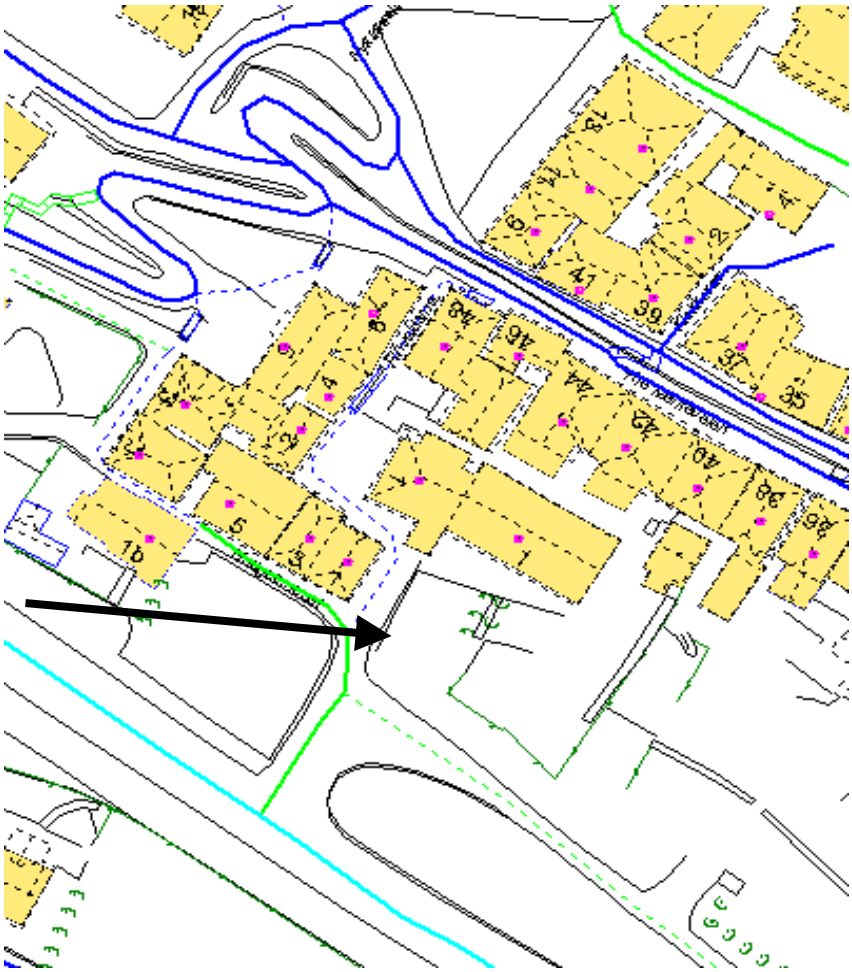
NR: SE-21 **VEG: FINVALDSMAUET**