STRØKASSER
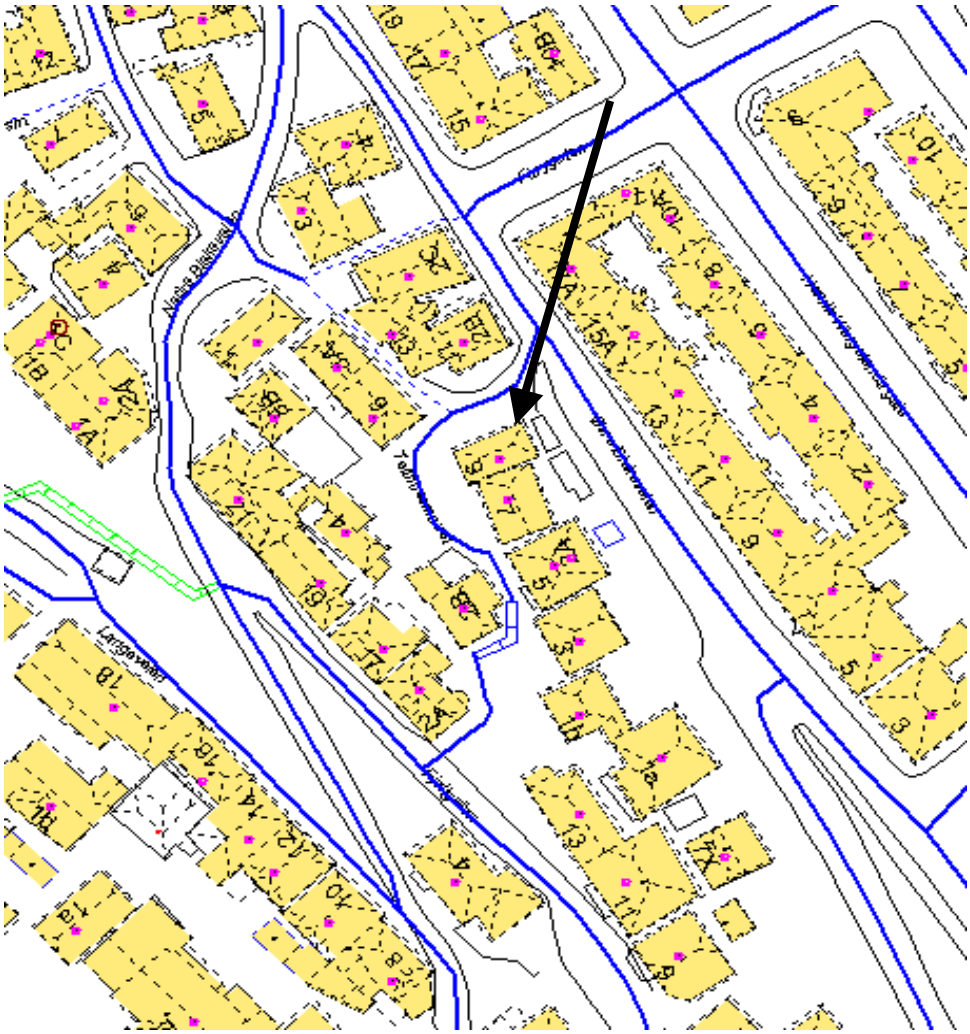
NR: SE-79 **VEG: TELTHUSSMAUET**