STRØKASSER
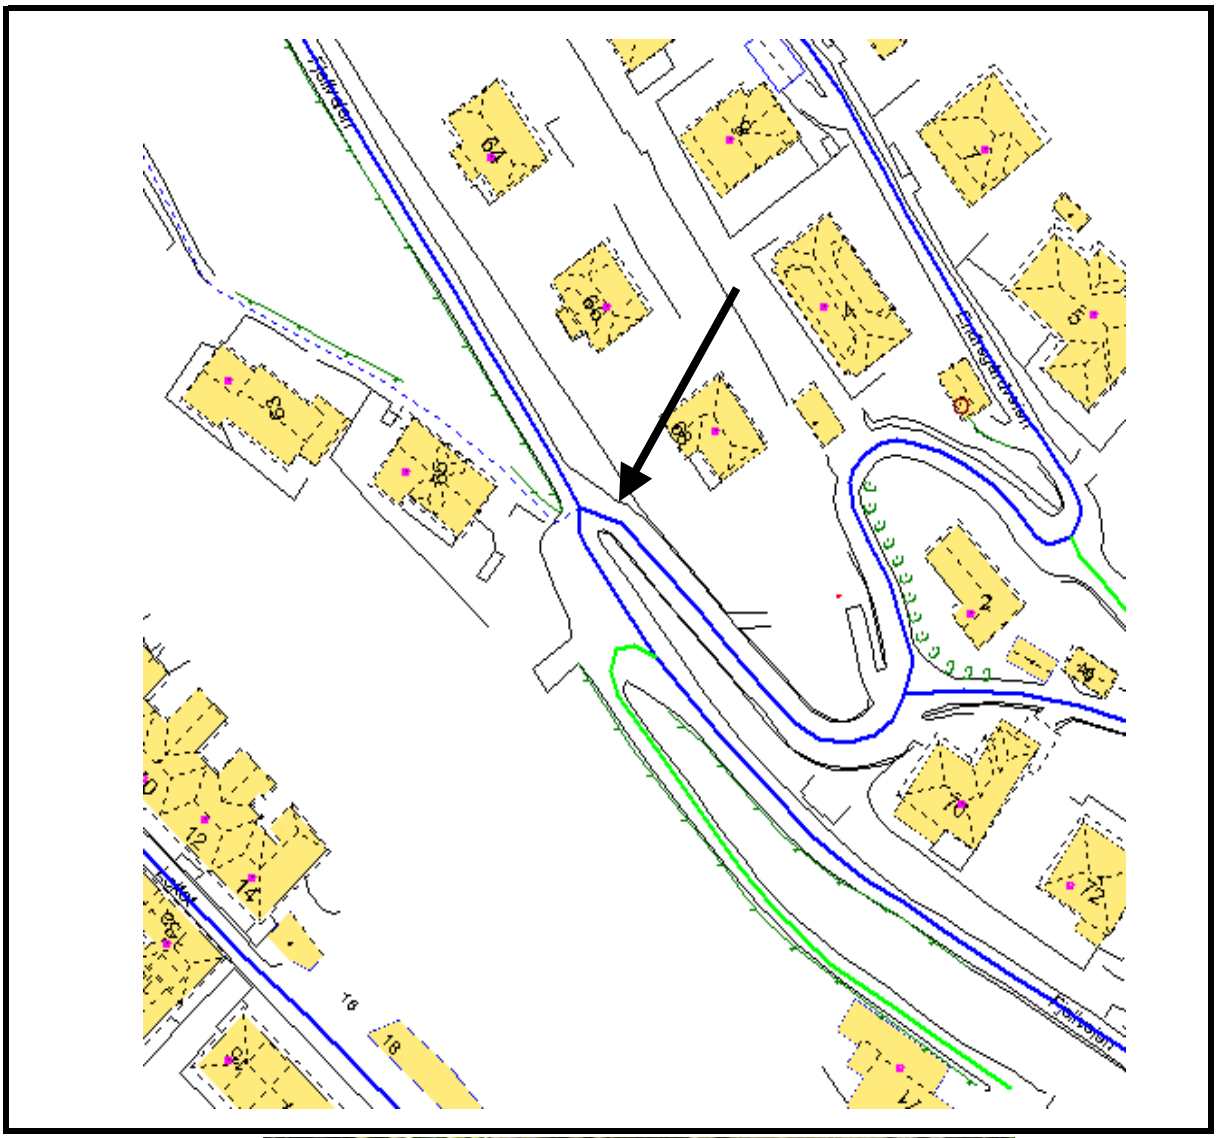
NR: SE-15 **VEG: FJELLVEIEN 68**