STRØKASSER
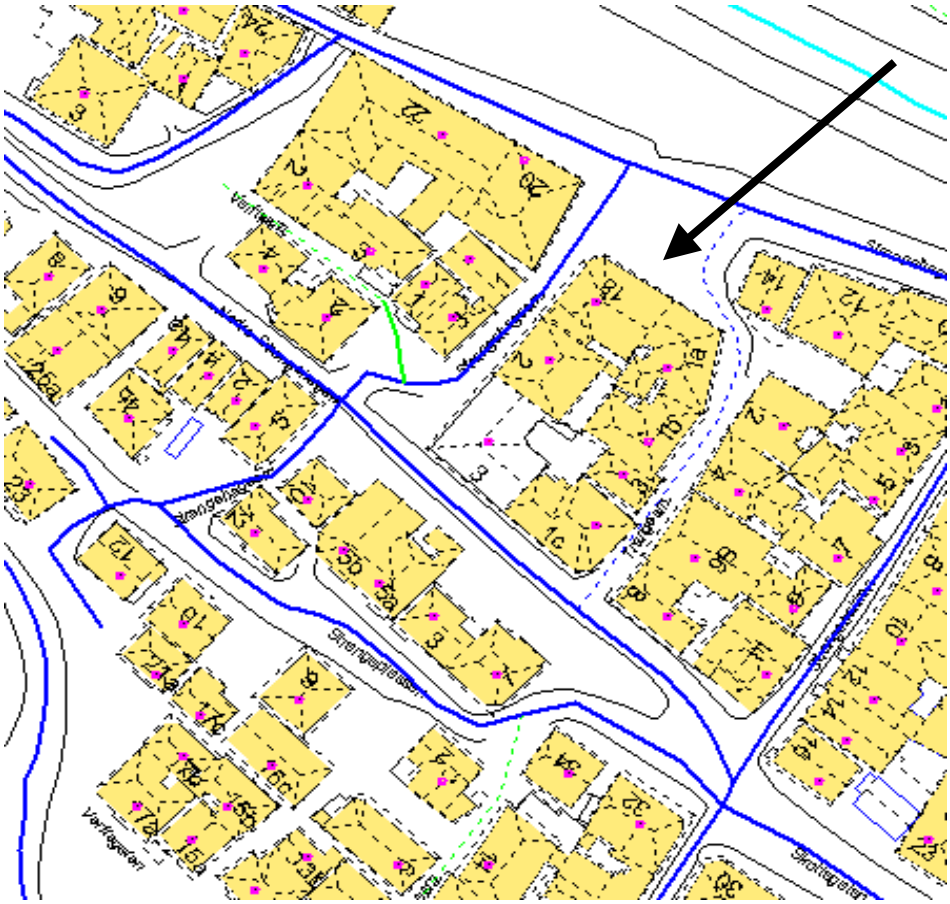
NR: SE-68 **VEG: STRANGEHAGEN**