STRØKASSER
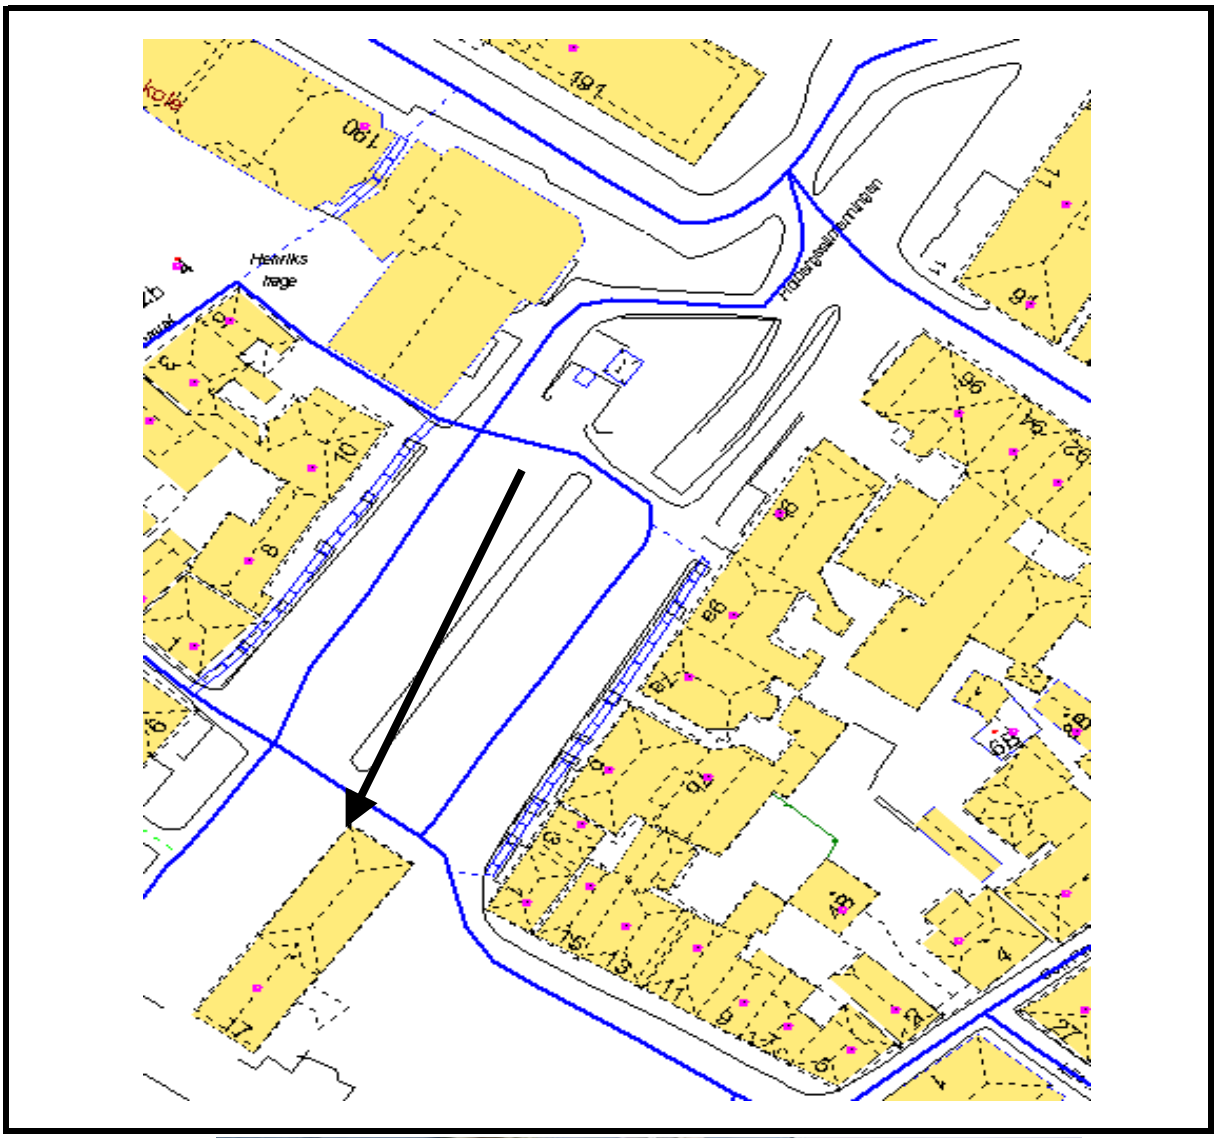
NR: SE-37 **VEG: HOLBERGSALMENNING**