STRØKASSER
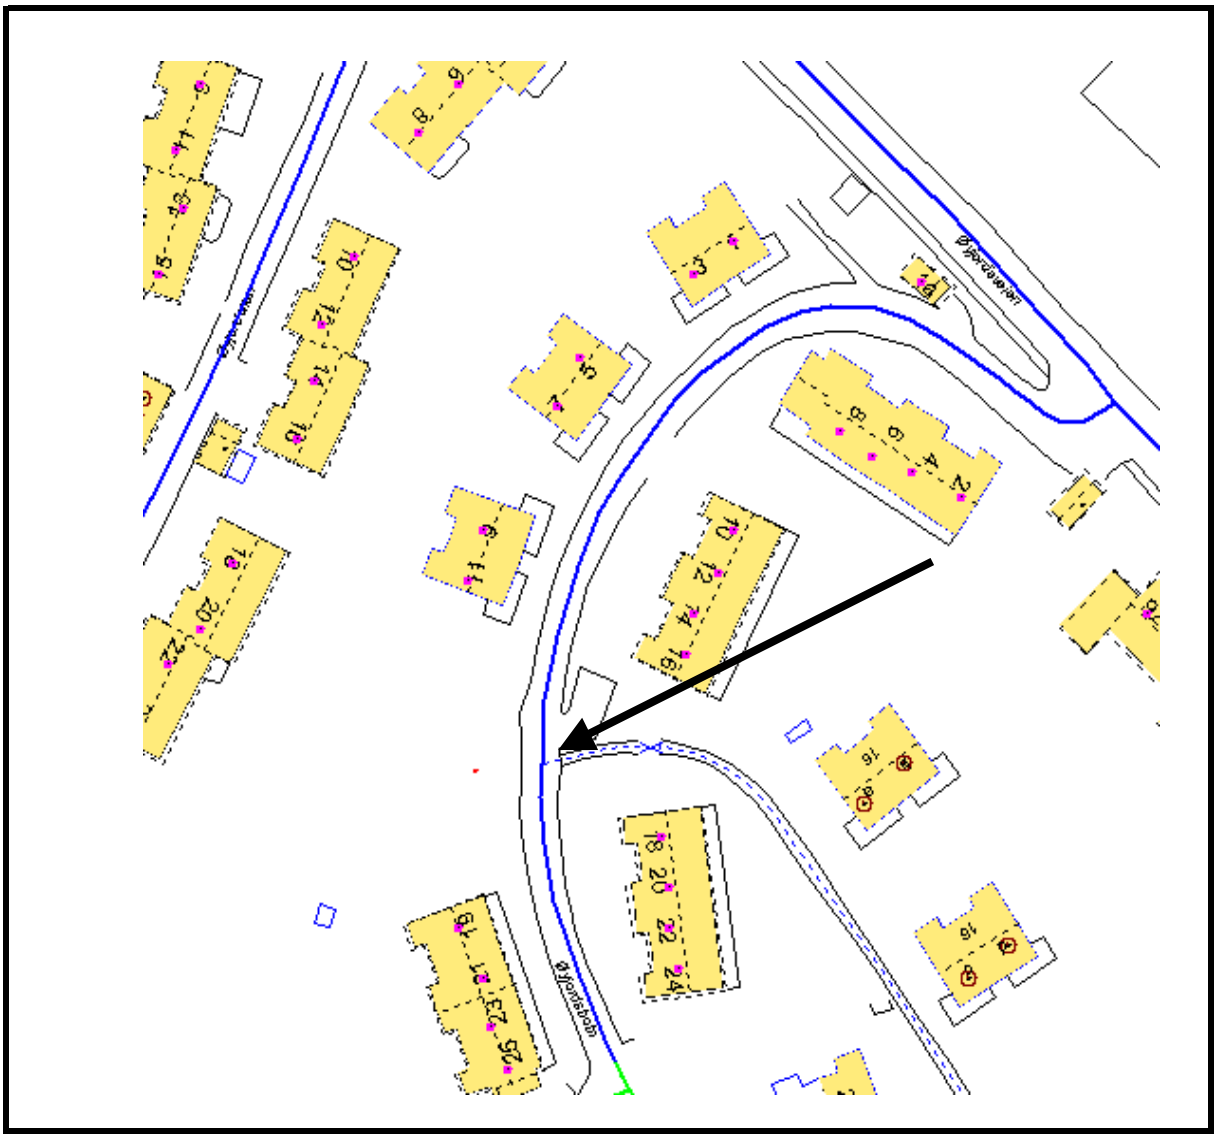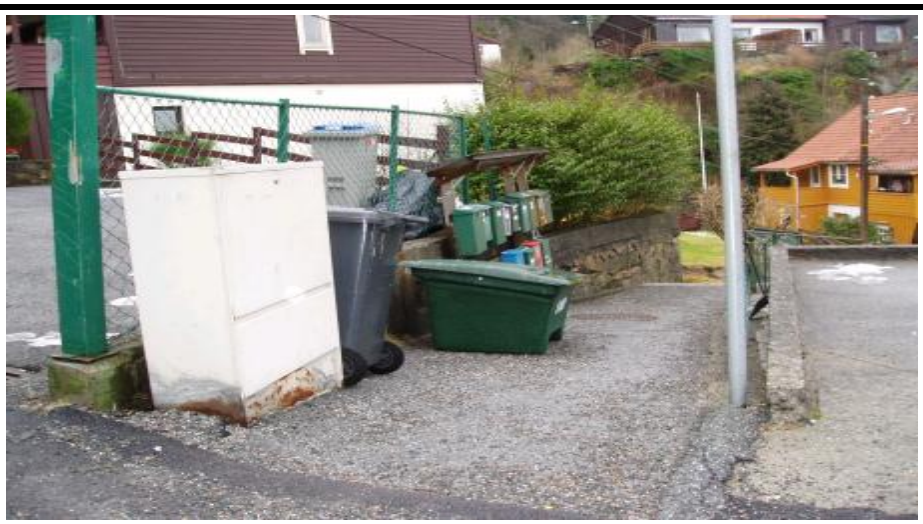
NR: SE-86 **VEG: ØYJORDSBOTN**