STRØKASSER
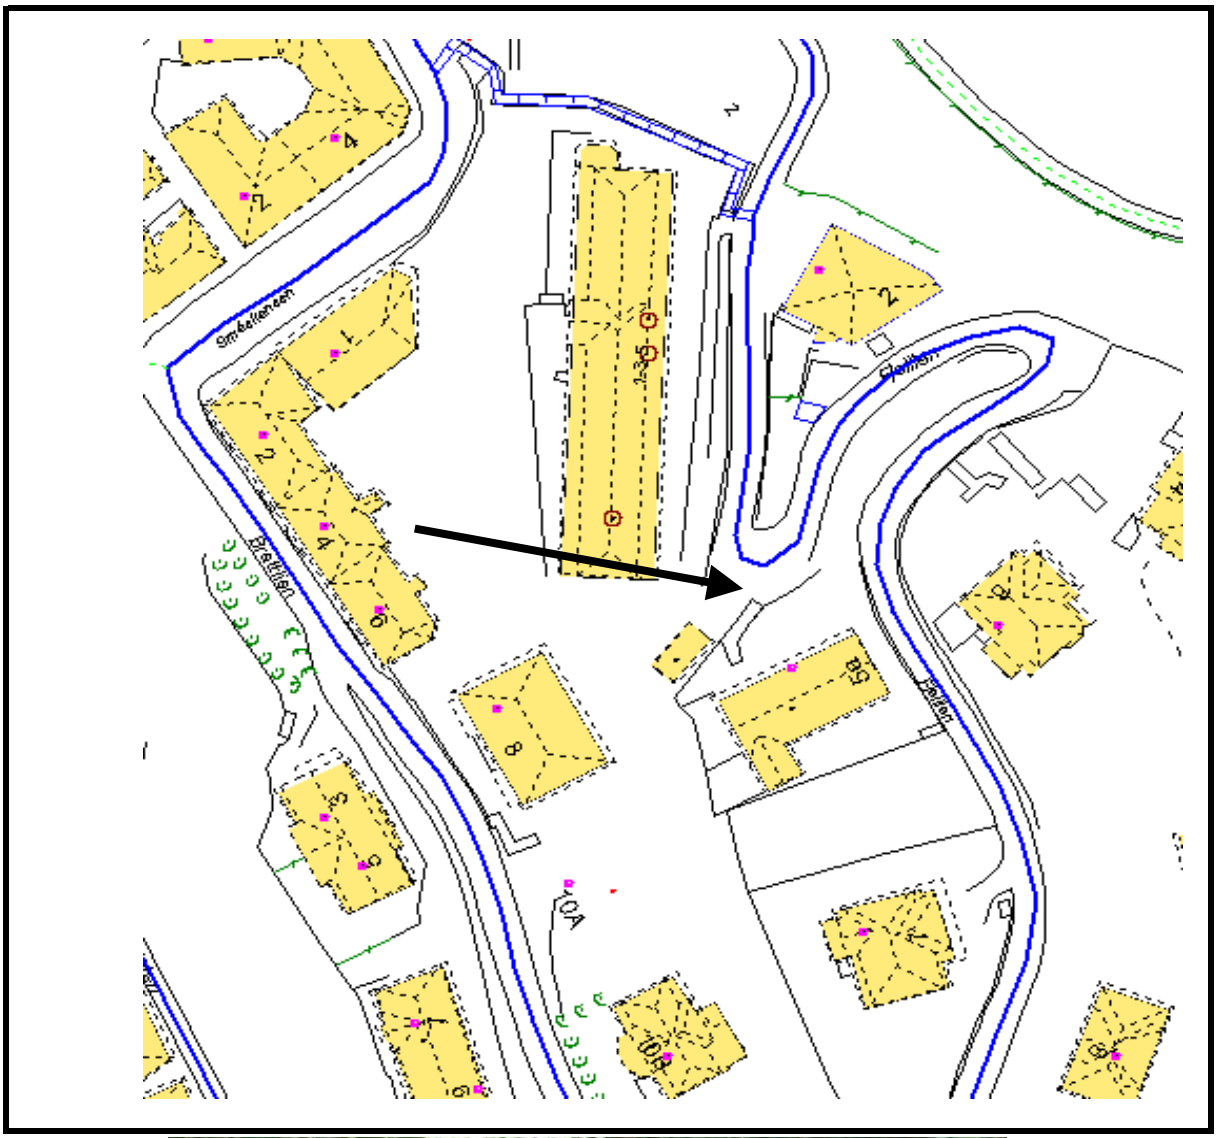
NR: SE-22 **VEG: FJELLIEN**