STRØKASSER
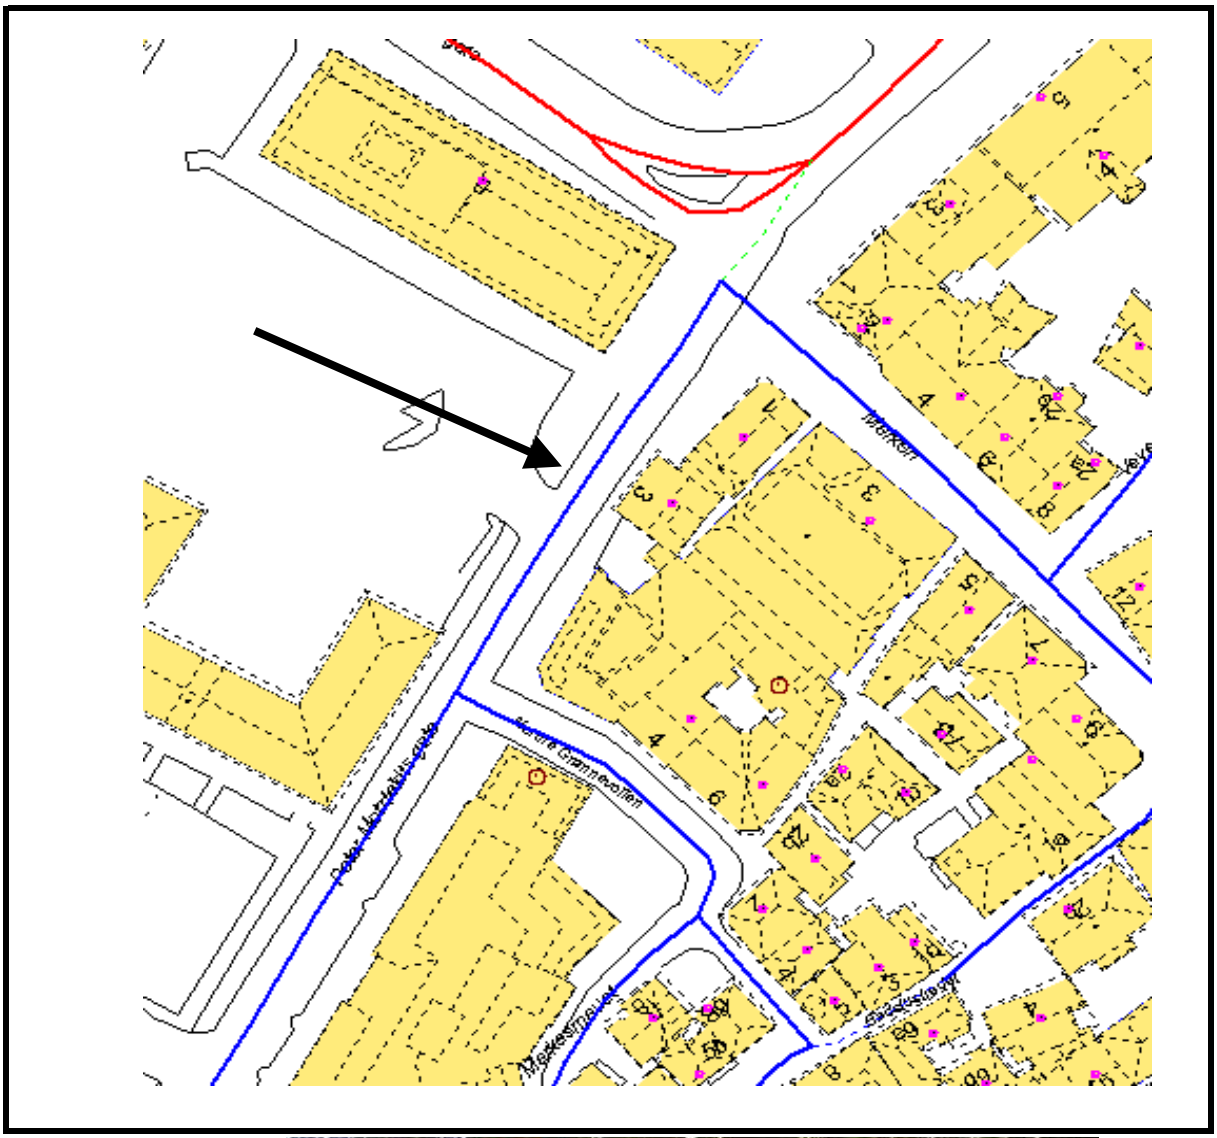
NR: SE-59 **VEG: PETER MOTZFELDS GATE**