STRØKASSER

NR: SE-33 **VEG: FJØSANGERVEIEN 123**
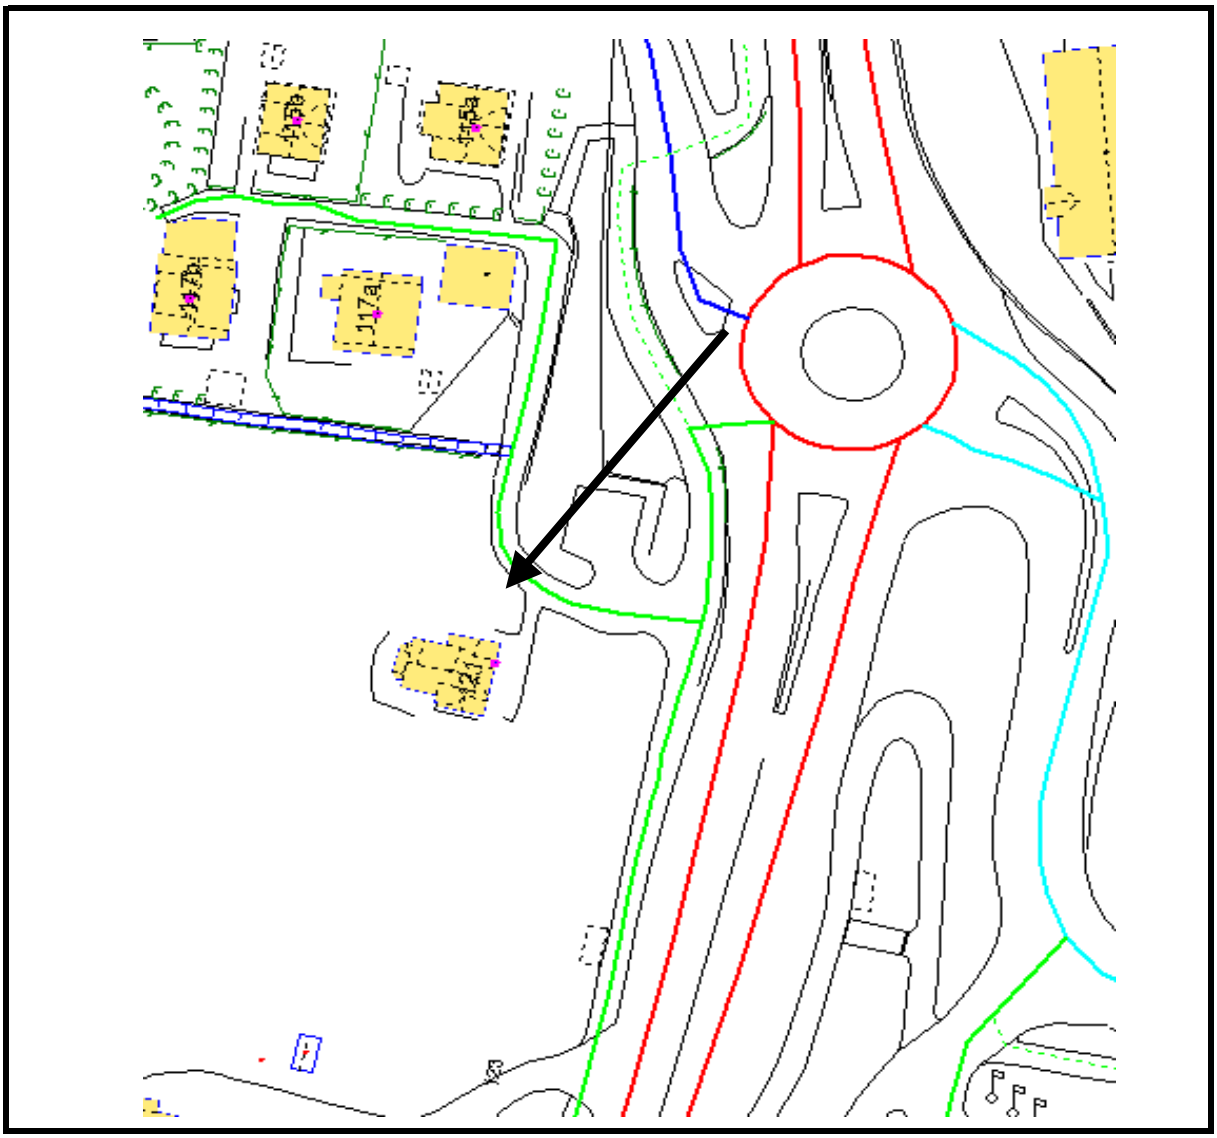
(GÅSESTIEN)