STRØKASSER
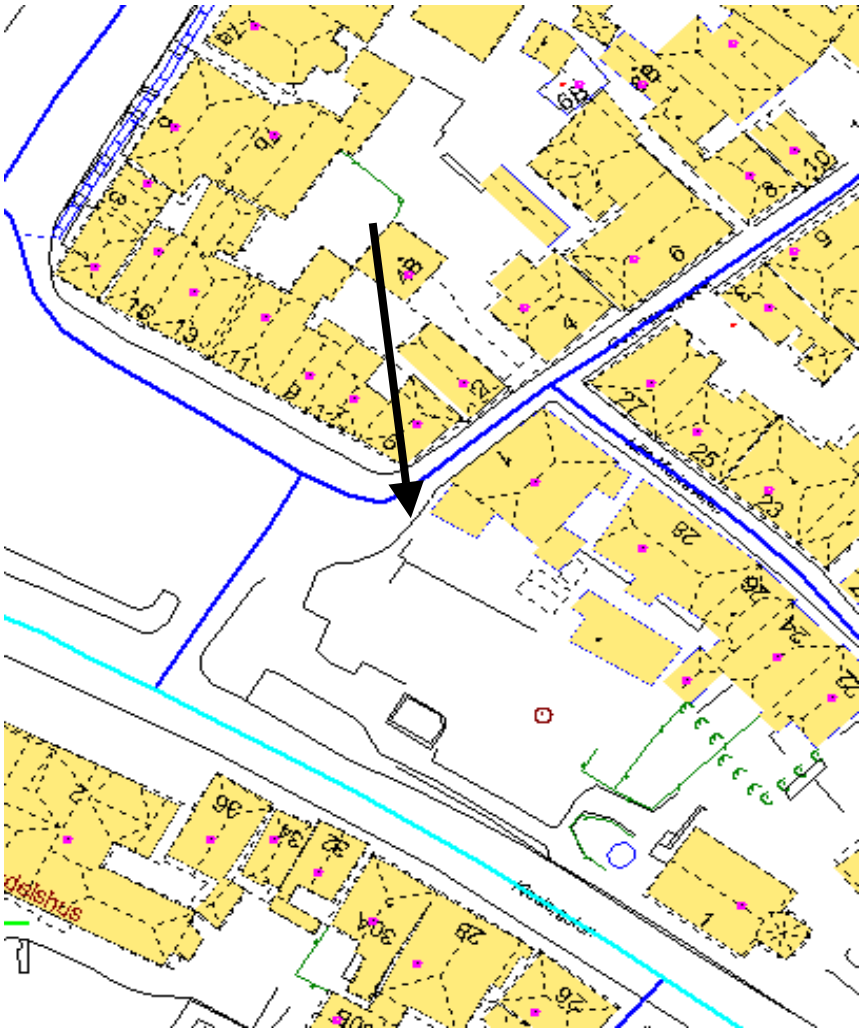
NR: SE-12 **VEG: CORT PHILS SMAU**