STRØKASSER
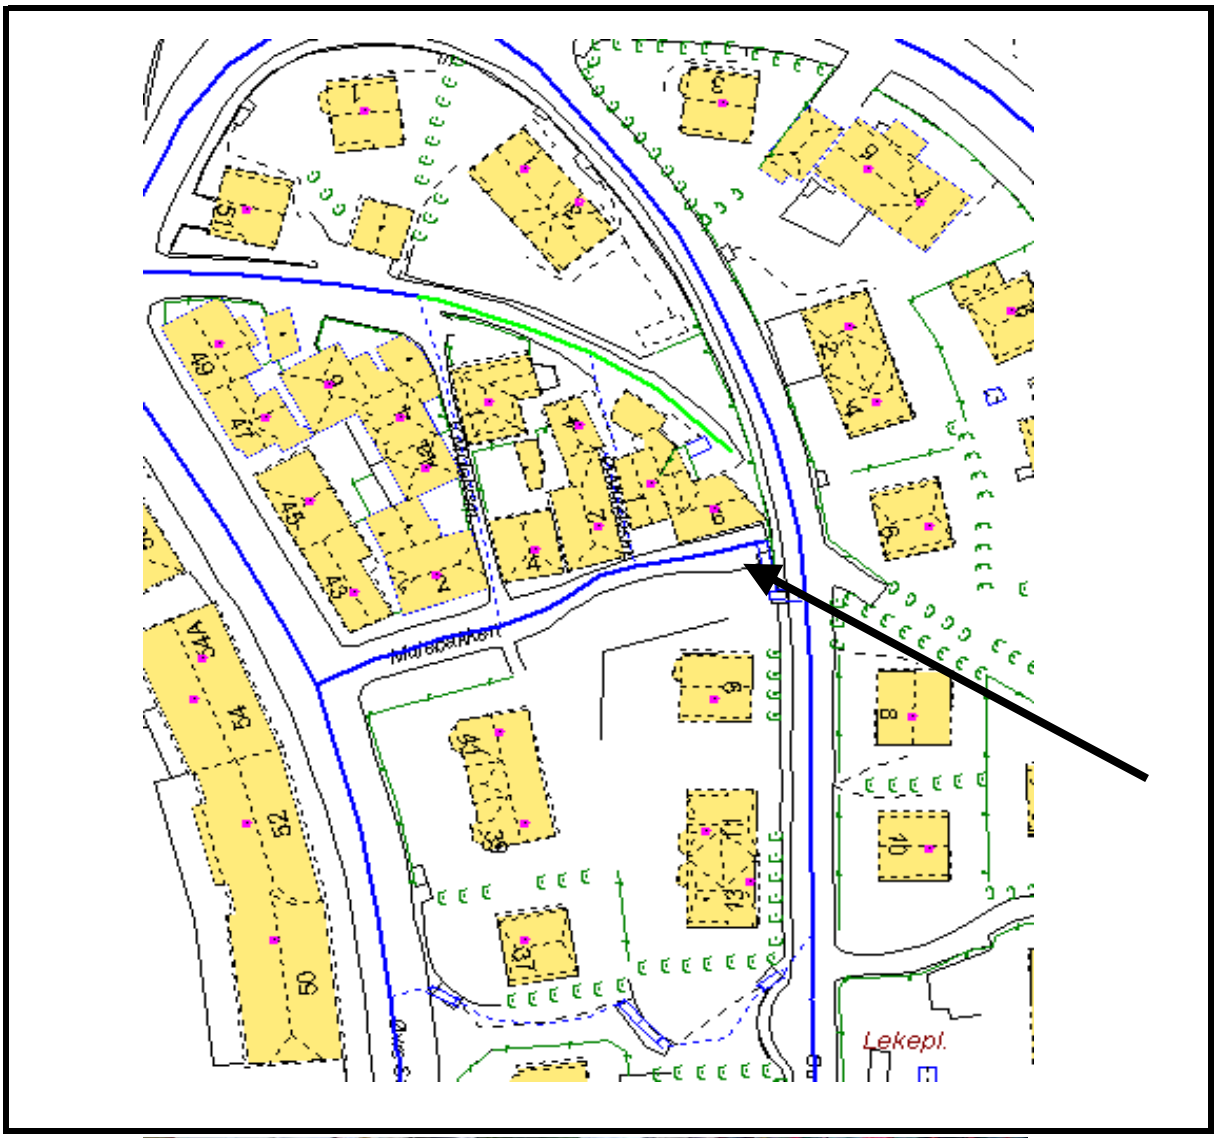
NR: SE-49 **VEG: MULEBAKKEN 6**