STRØKASSER
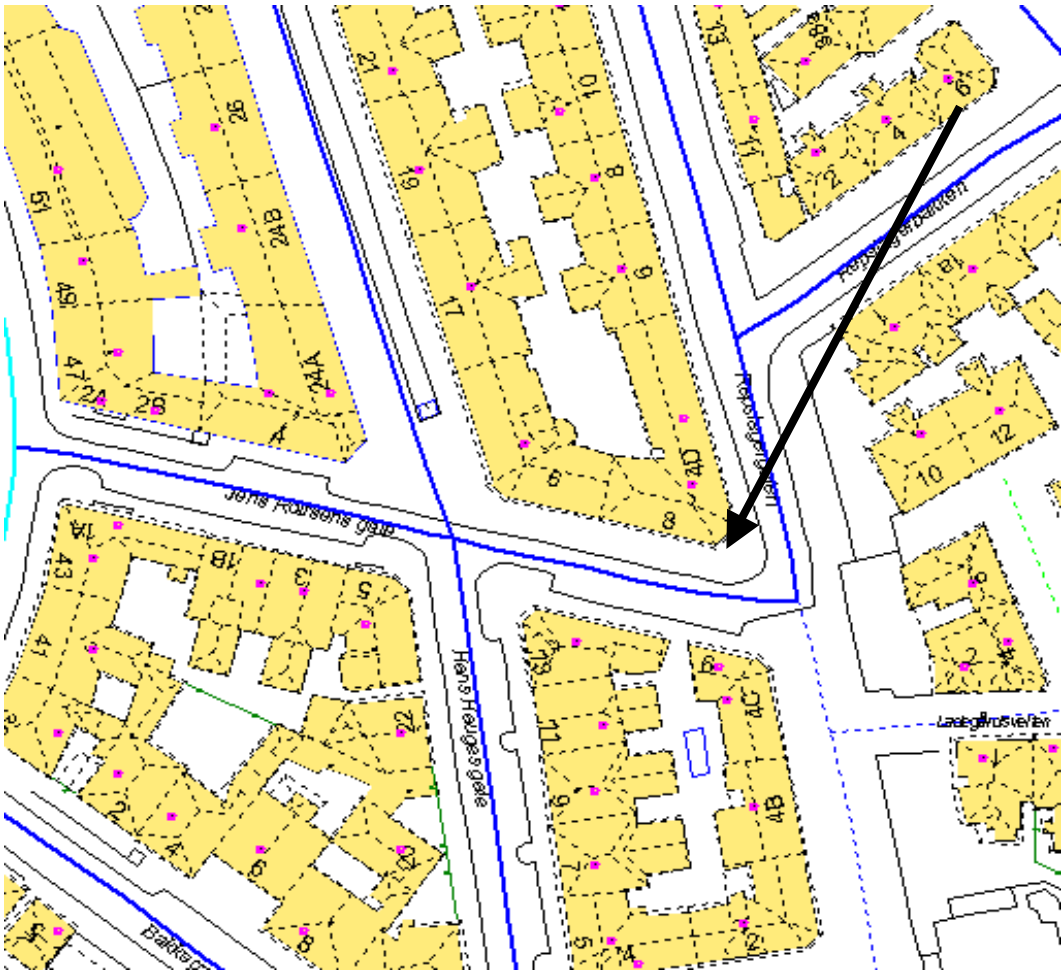
NR: SE-38 **VEG: JENS ROLFSENS GT 8**