STRØKASSER
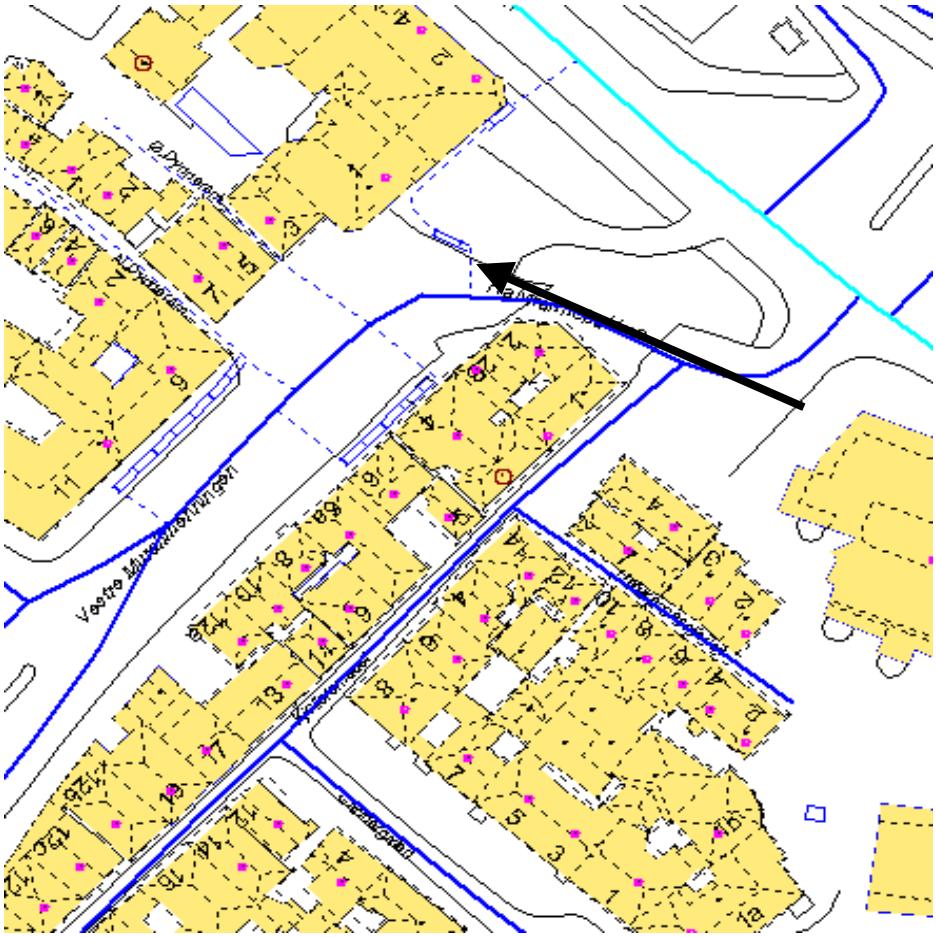
NR: SE-69 **VEG: VESTRE MURALMENNING 2**